


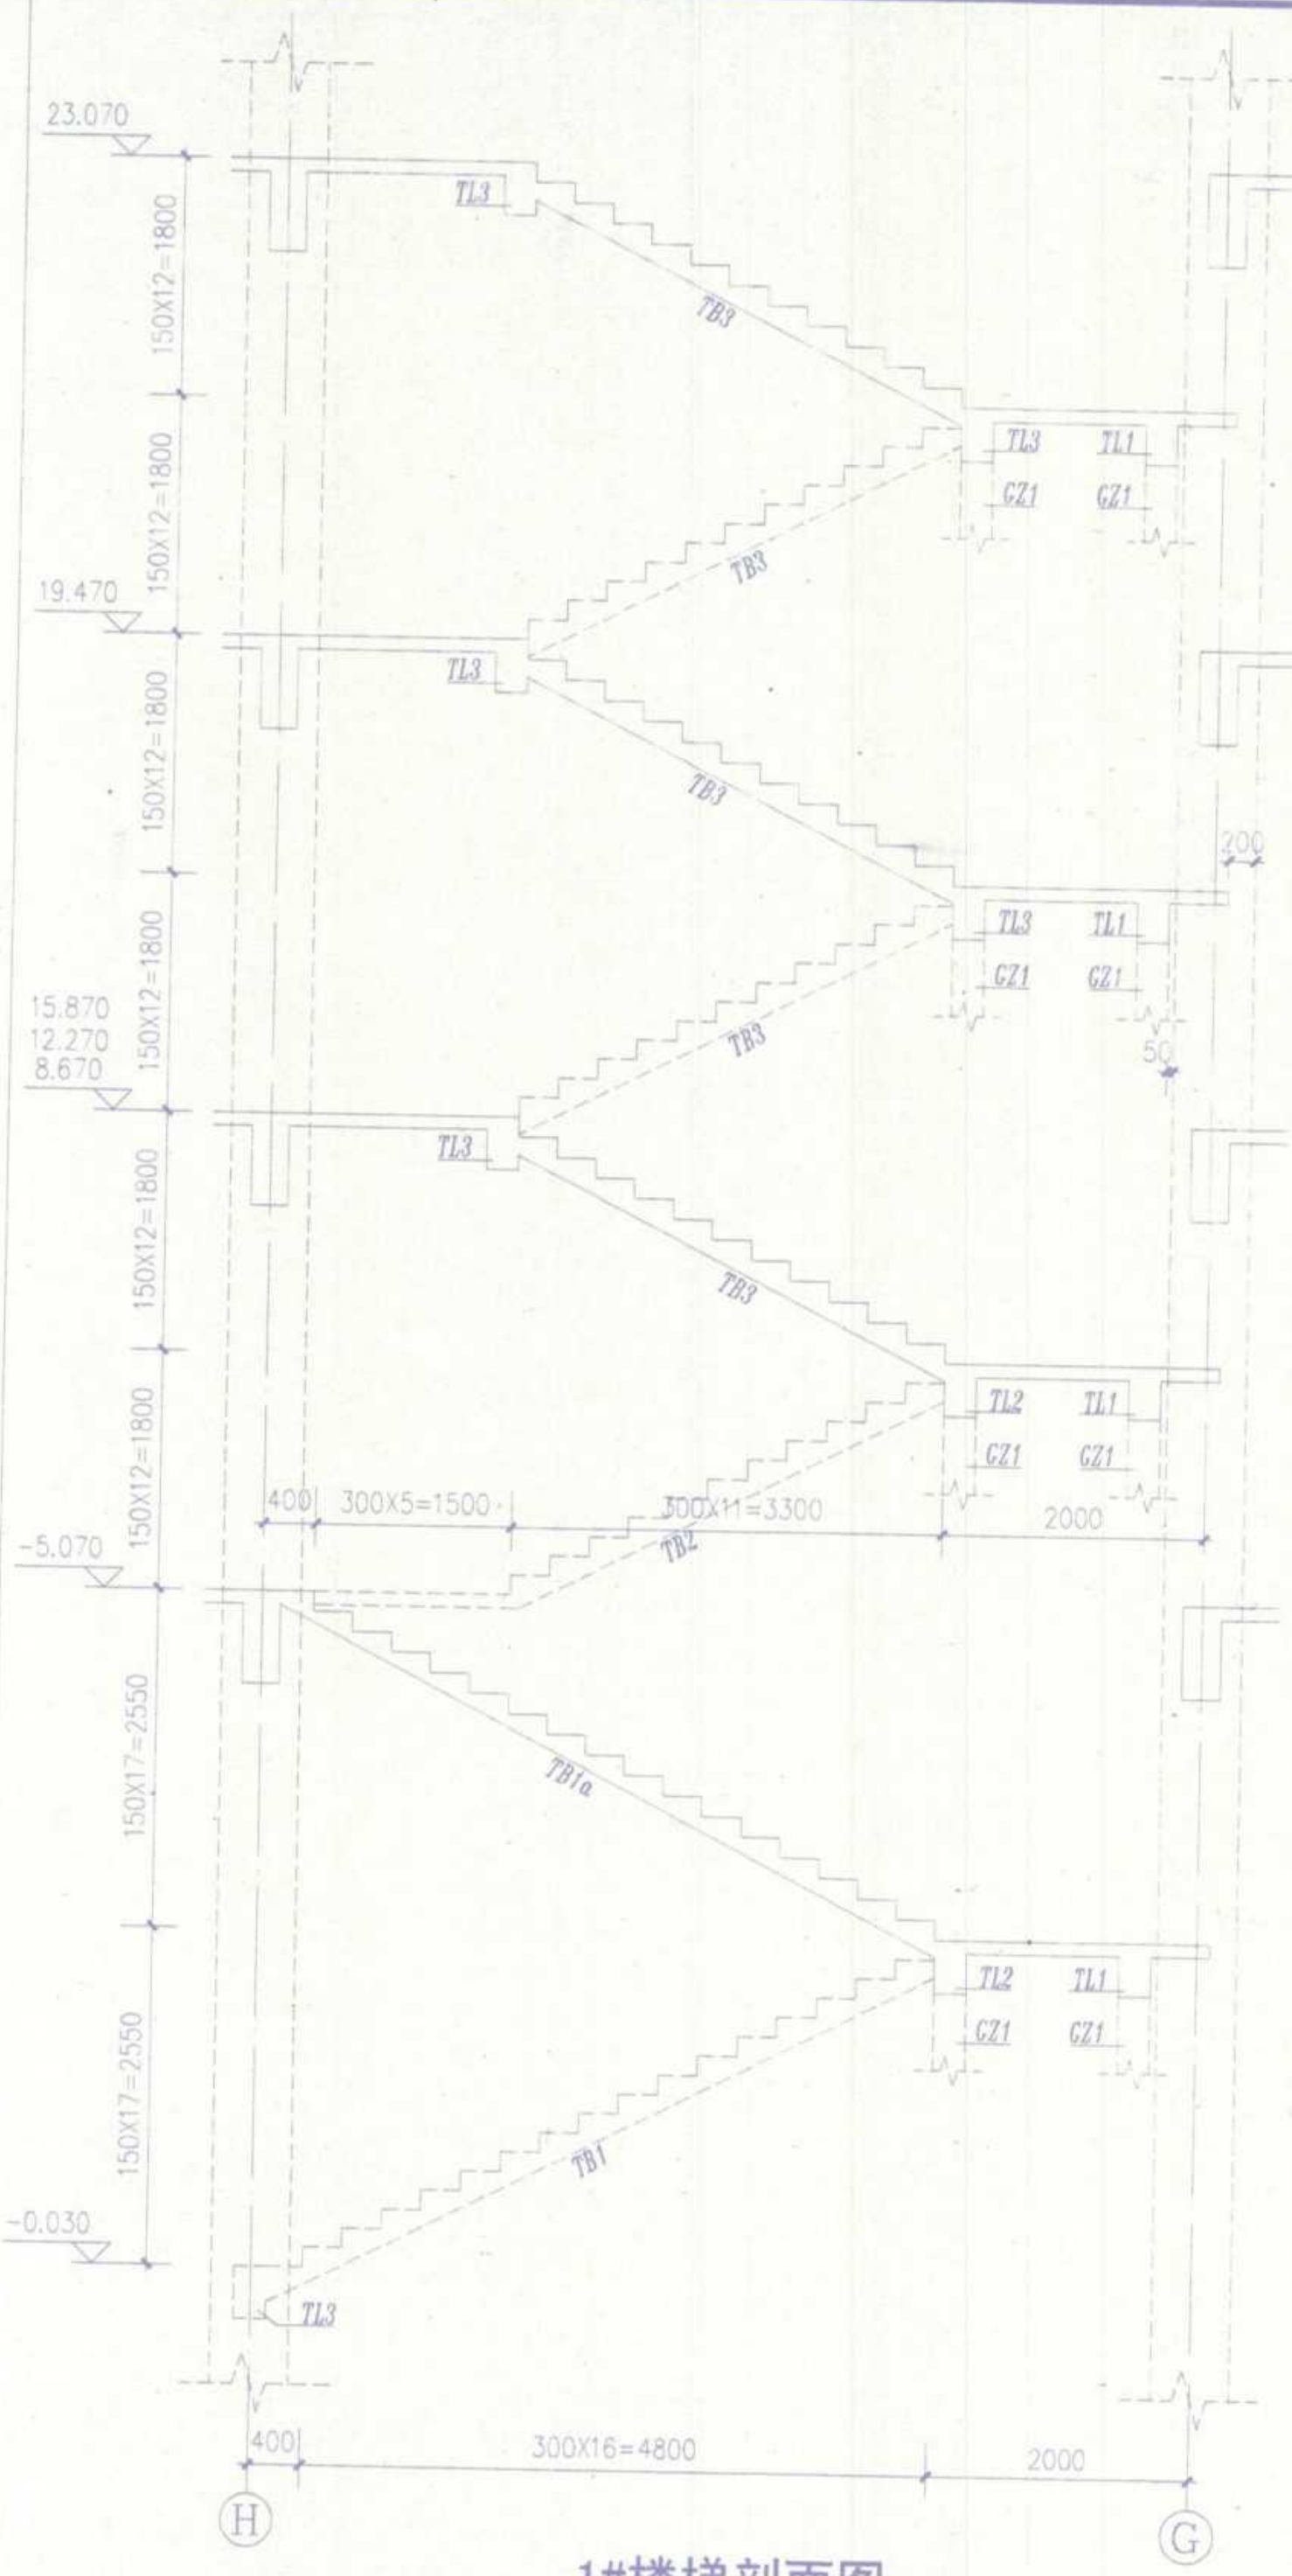
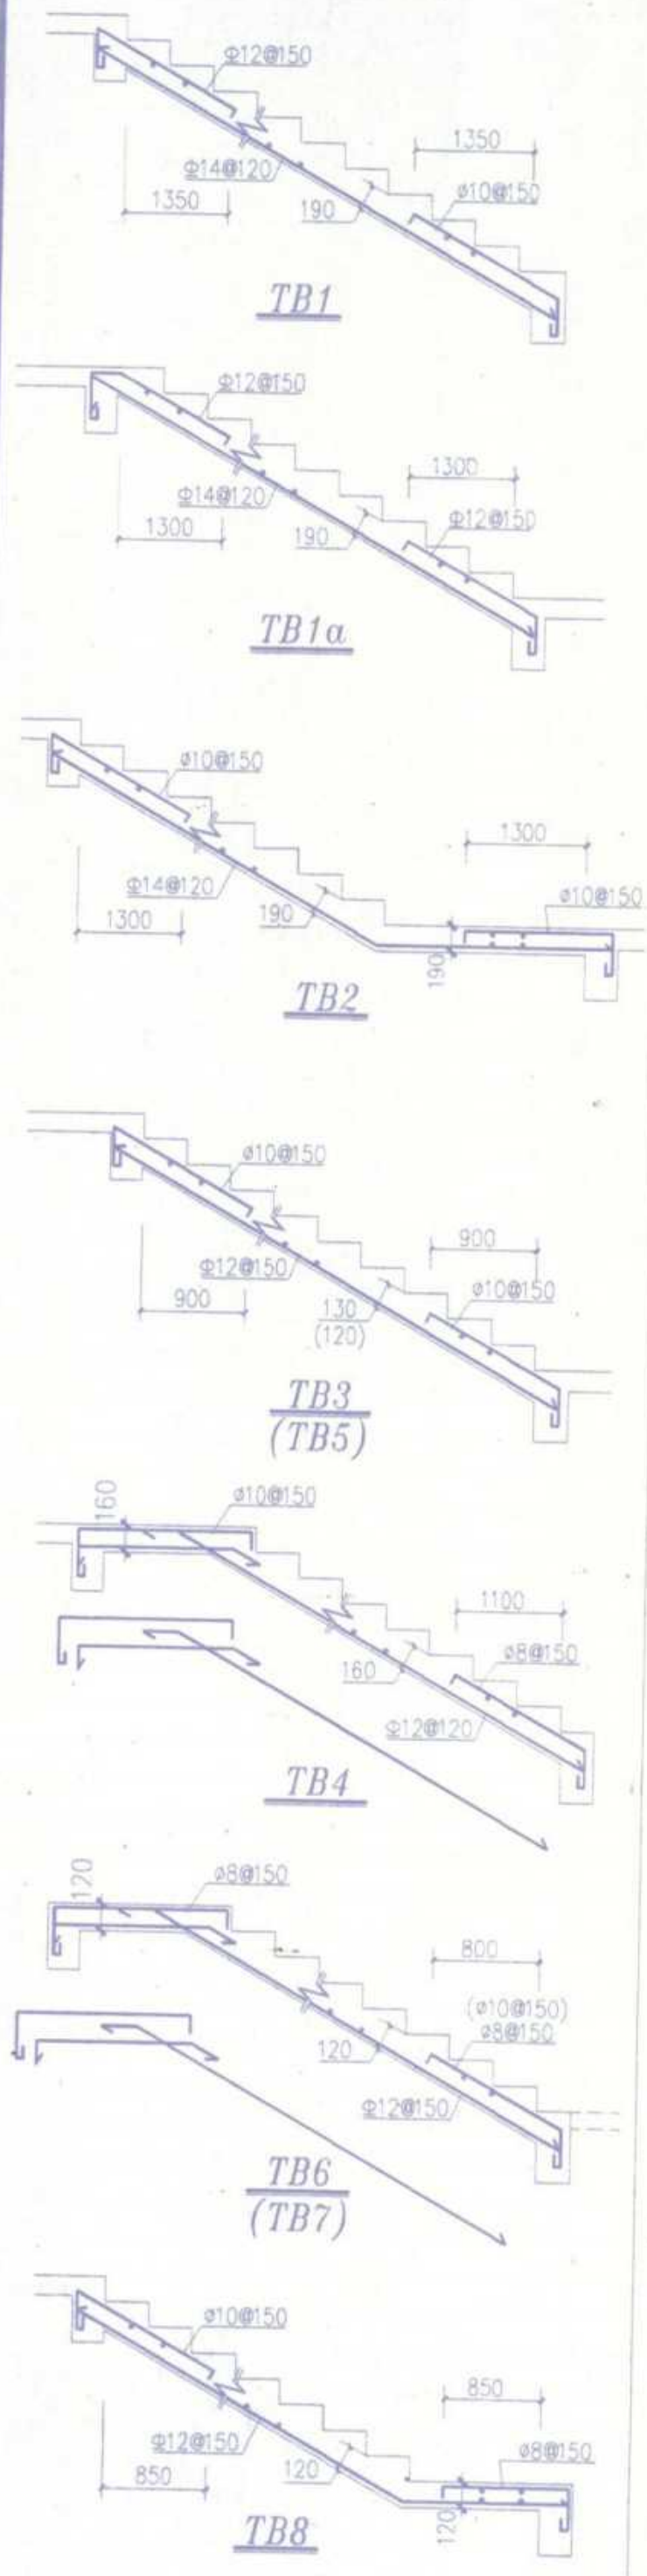


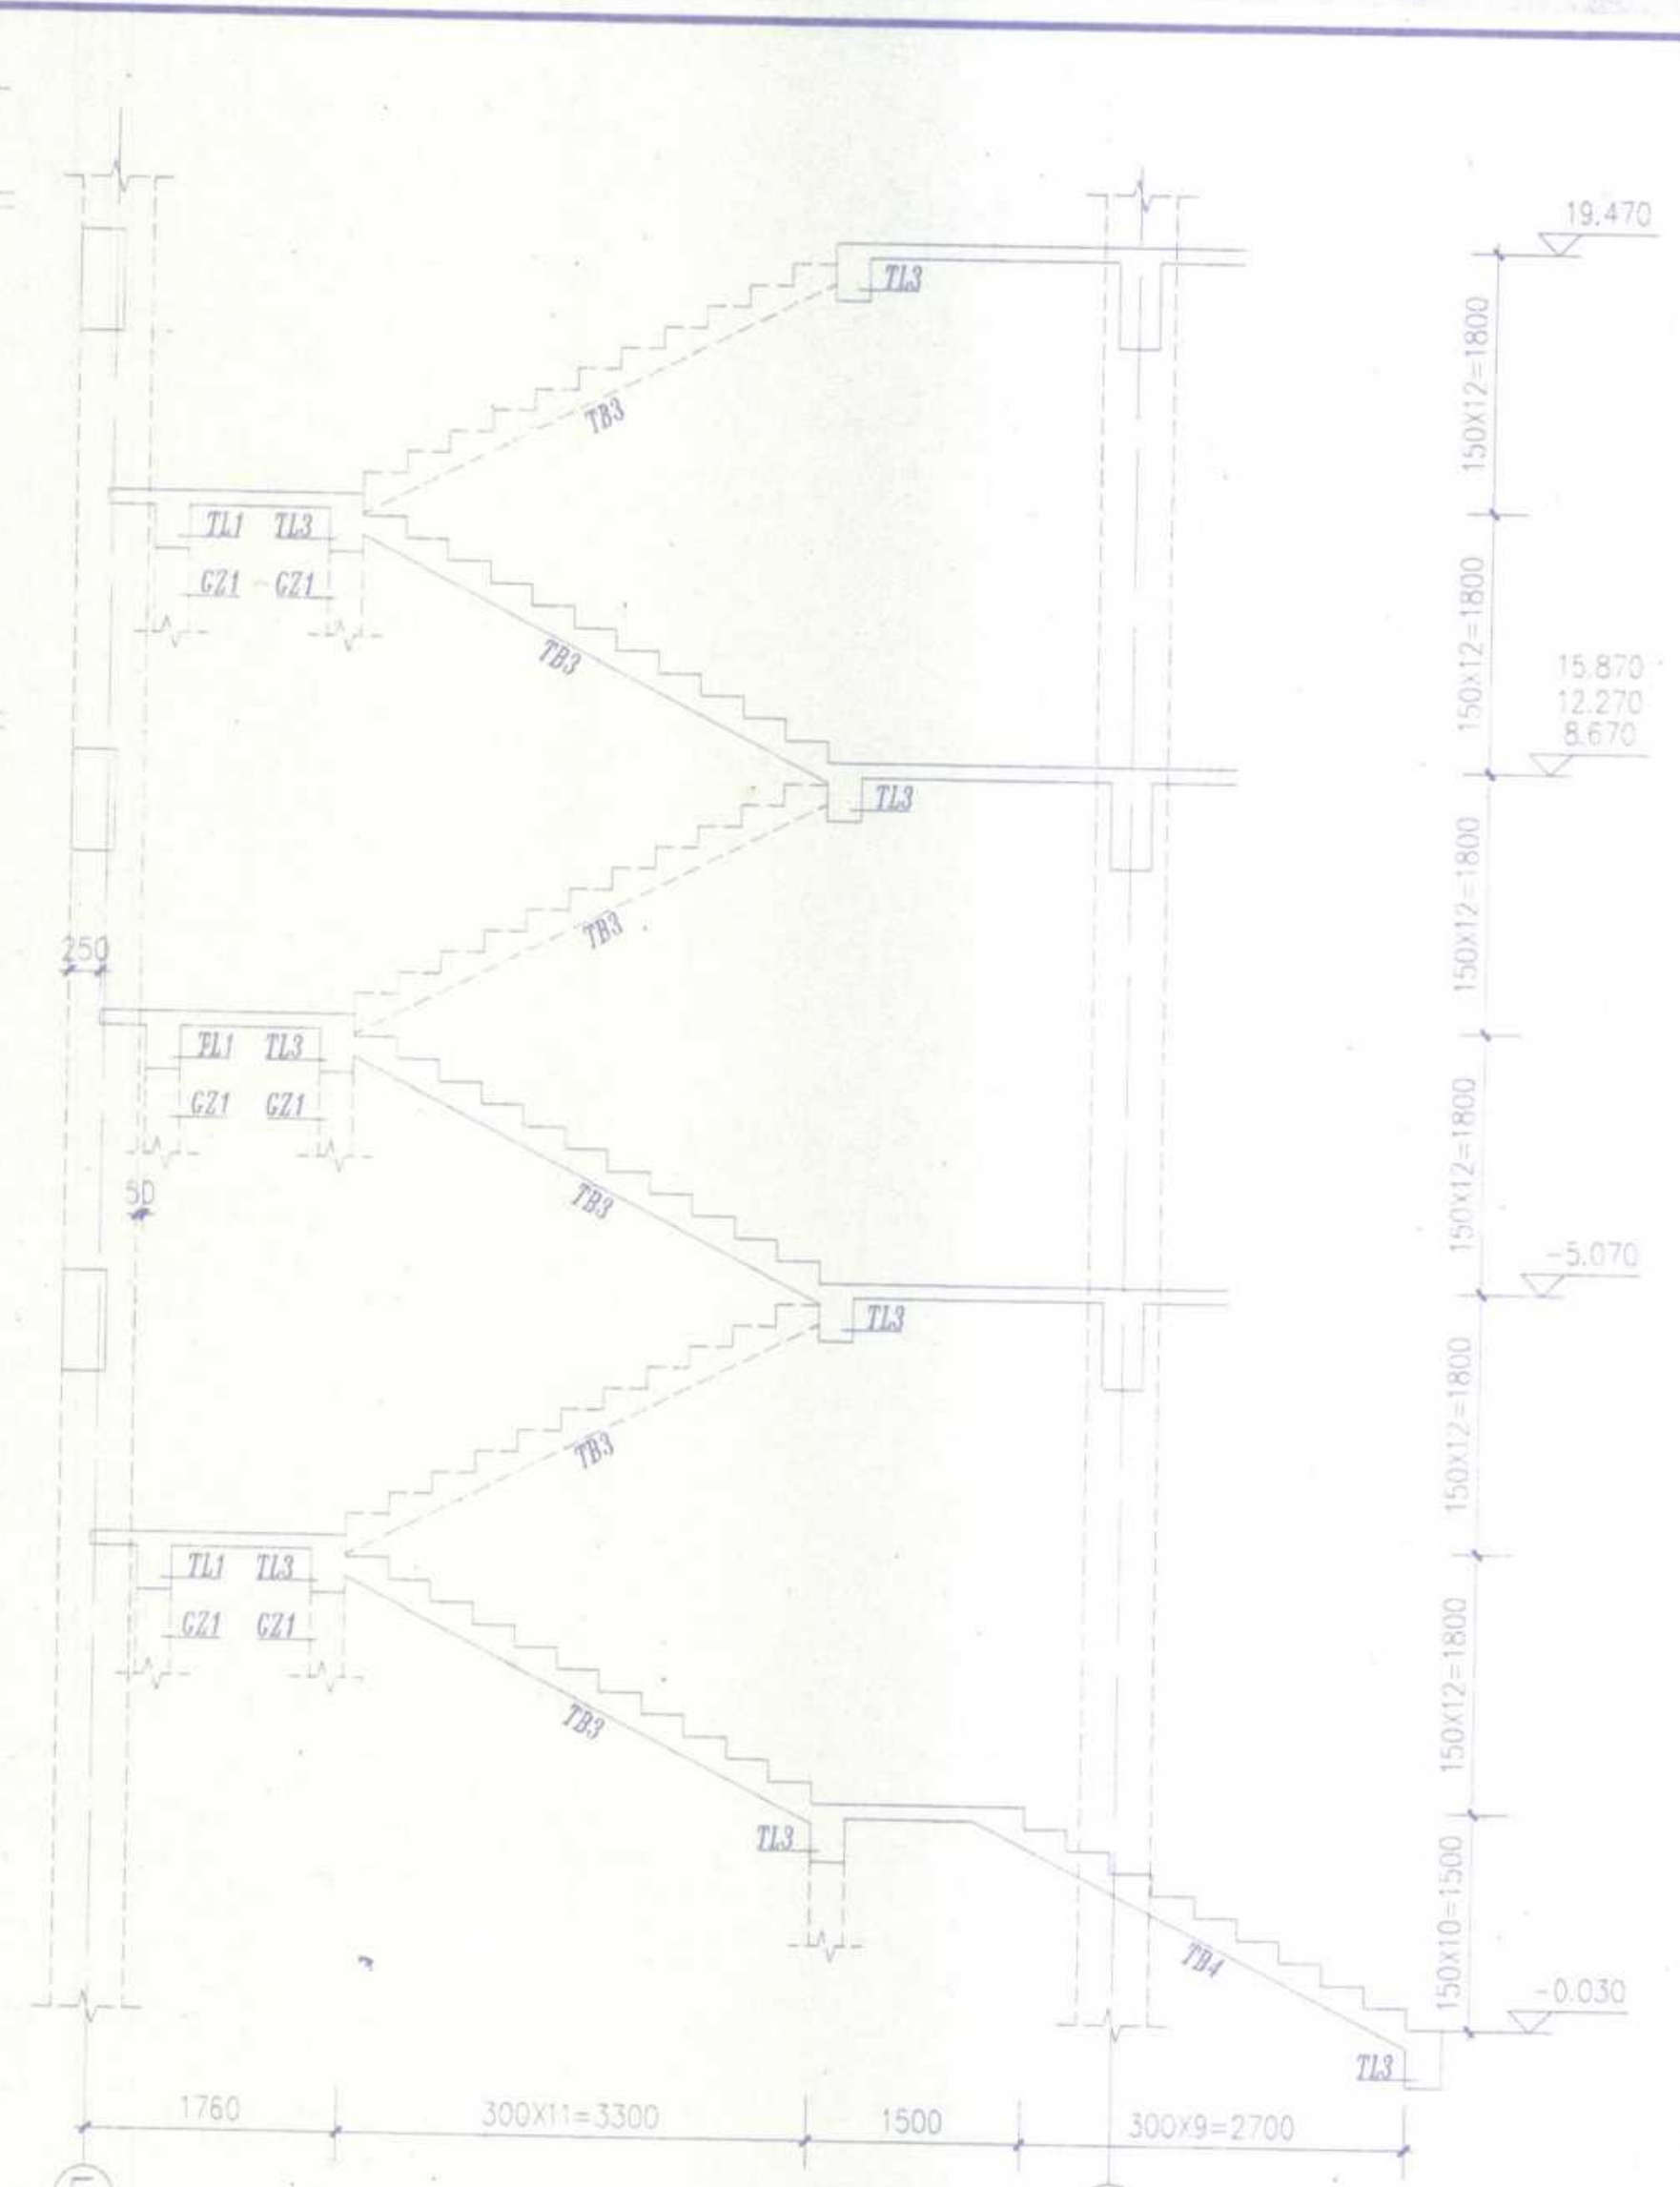

1#楼梯剖面图

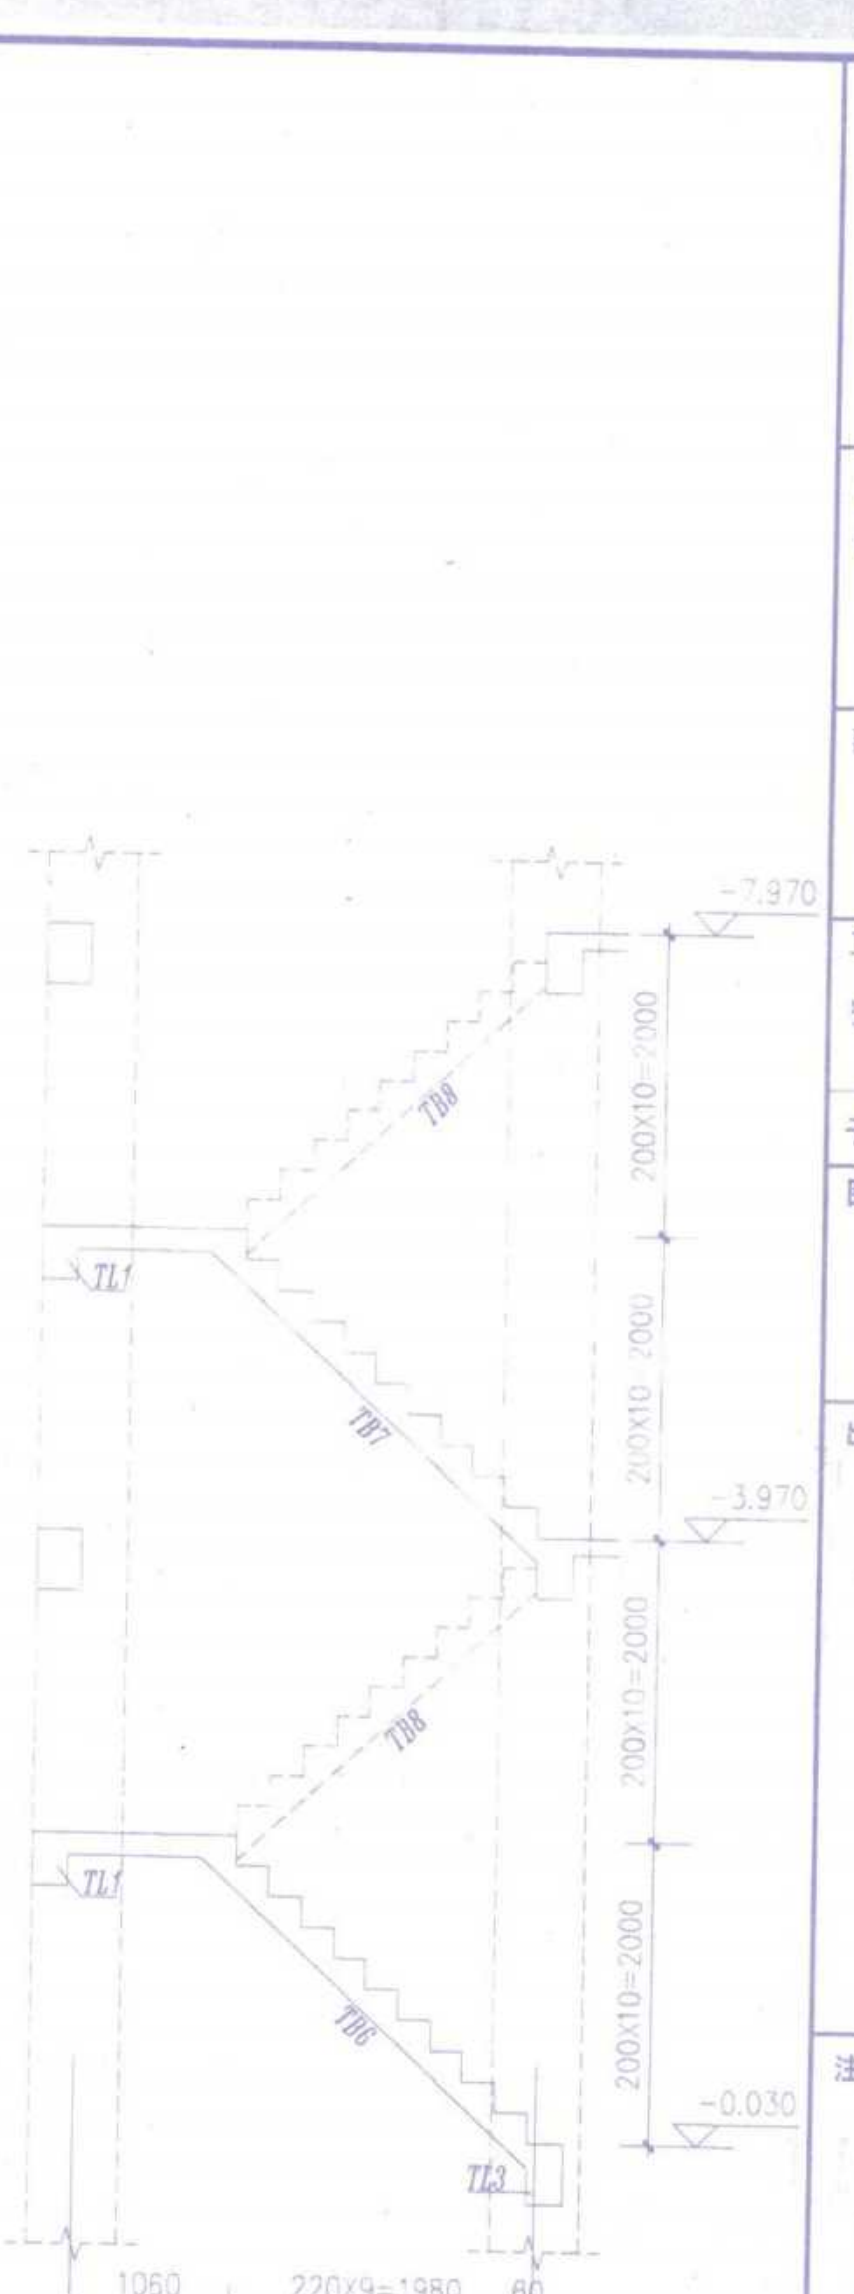

2#楼梯剖面图

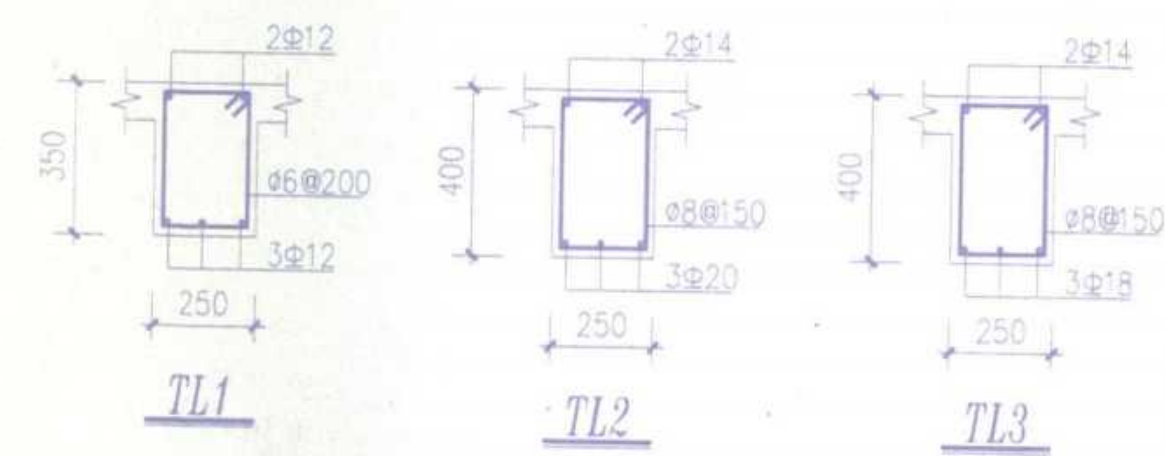

5#楼梯剖面图

竣工图专用章		
建设单位	监理单位	施工单位
项目负责人	监理工程师	项目负责人
技术负责人	项目负责人	项目负责人
制图人	图号	

安徽建筑工业学院建筑设计研究院
THE ARCHITECTURAL DESIGN AND RESEARCH INSTITUTE
OF ANHUI ARCHITECTURAL ENGINEERING COLLEGE

证书编号: 1101111-1

建设单位
安庆职业技术学院

工程名称
安庆职业技术学院新校区一期工程

子项
图文信息中心

图纸名称
1#楼梯剖面图
2#楼梯剖面图
5#楼梯剖面图
比例

出图专用章
工程勘察设计院(出图)专用章
安徽建筑工业学院建筑设计研究院
工程勘察设计院(出图)专用章
安徽省建设厅监制
有效期至二〇〇六年十二月三十一日止


注册师章

类别	姓名	日期
审定	张	
审核	张	
工程主持人	张	
工种负责人	张	
校对	张	
设计	张	06.4
制图	张	


会签栏

电气	
暖通	
工艺	


工程编号 Y200508 图 19
图 别 结 施 号 20
计算机编号

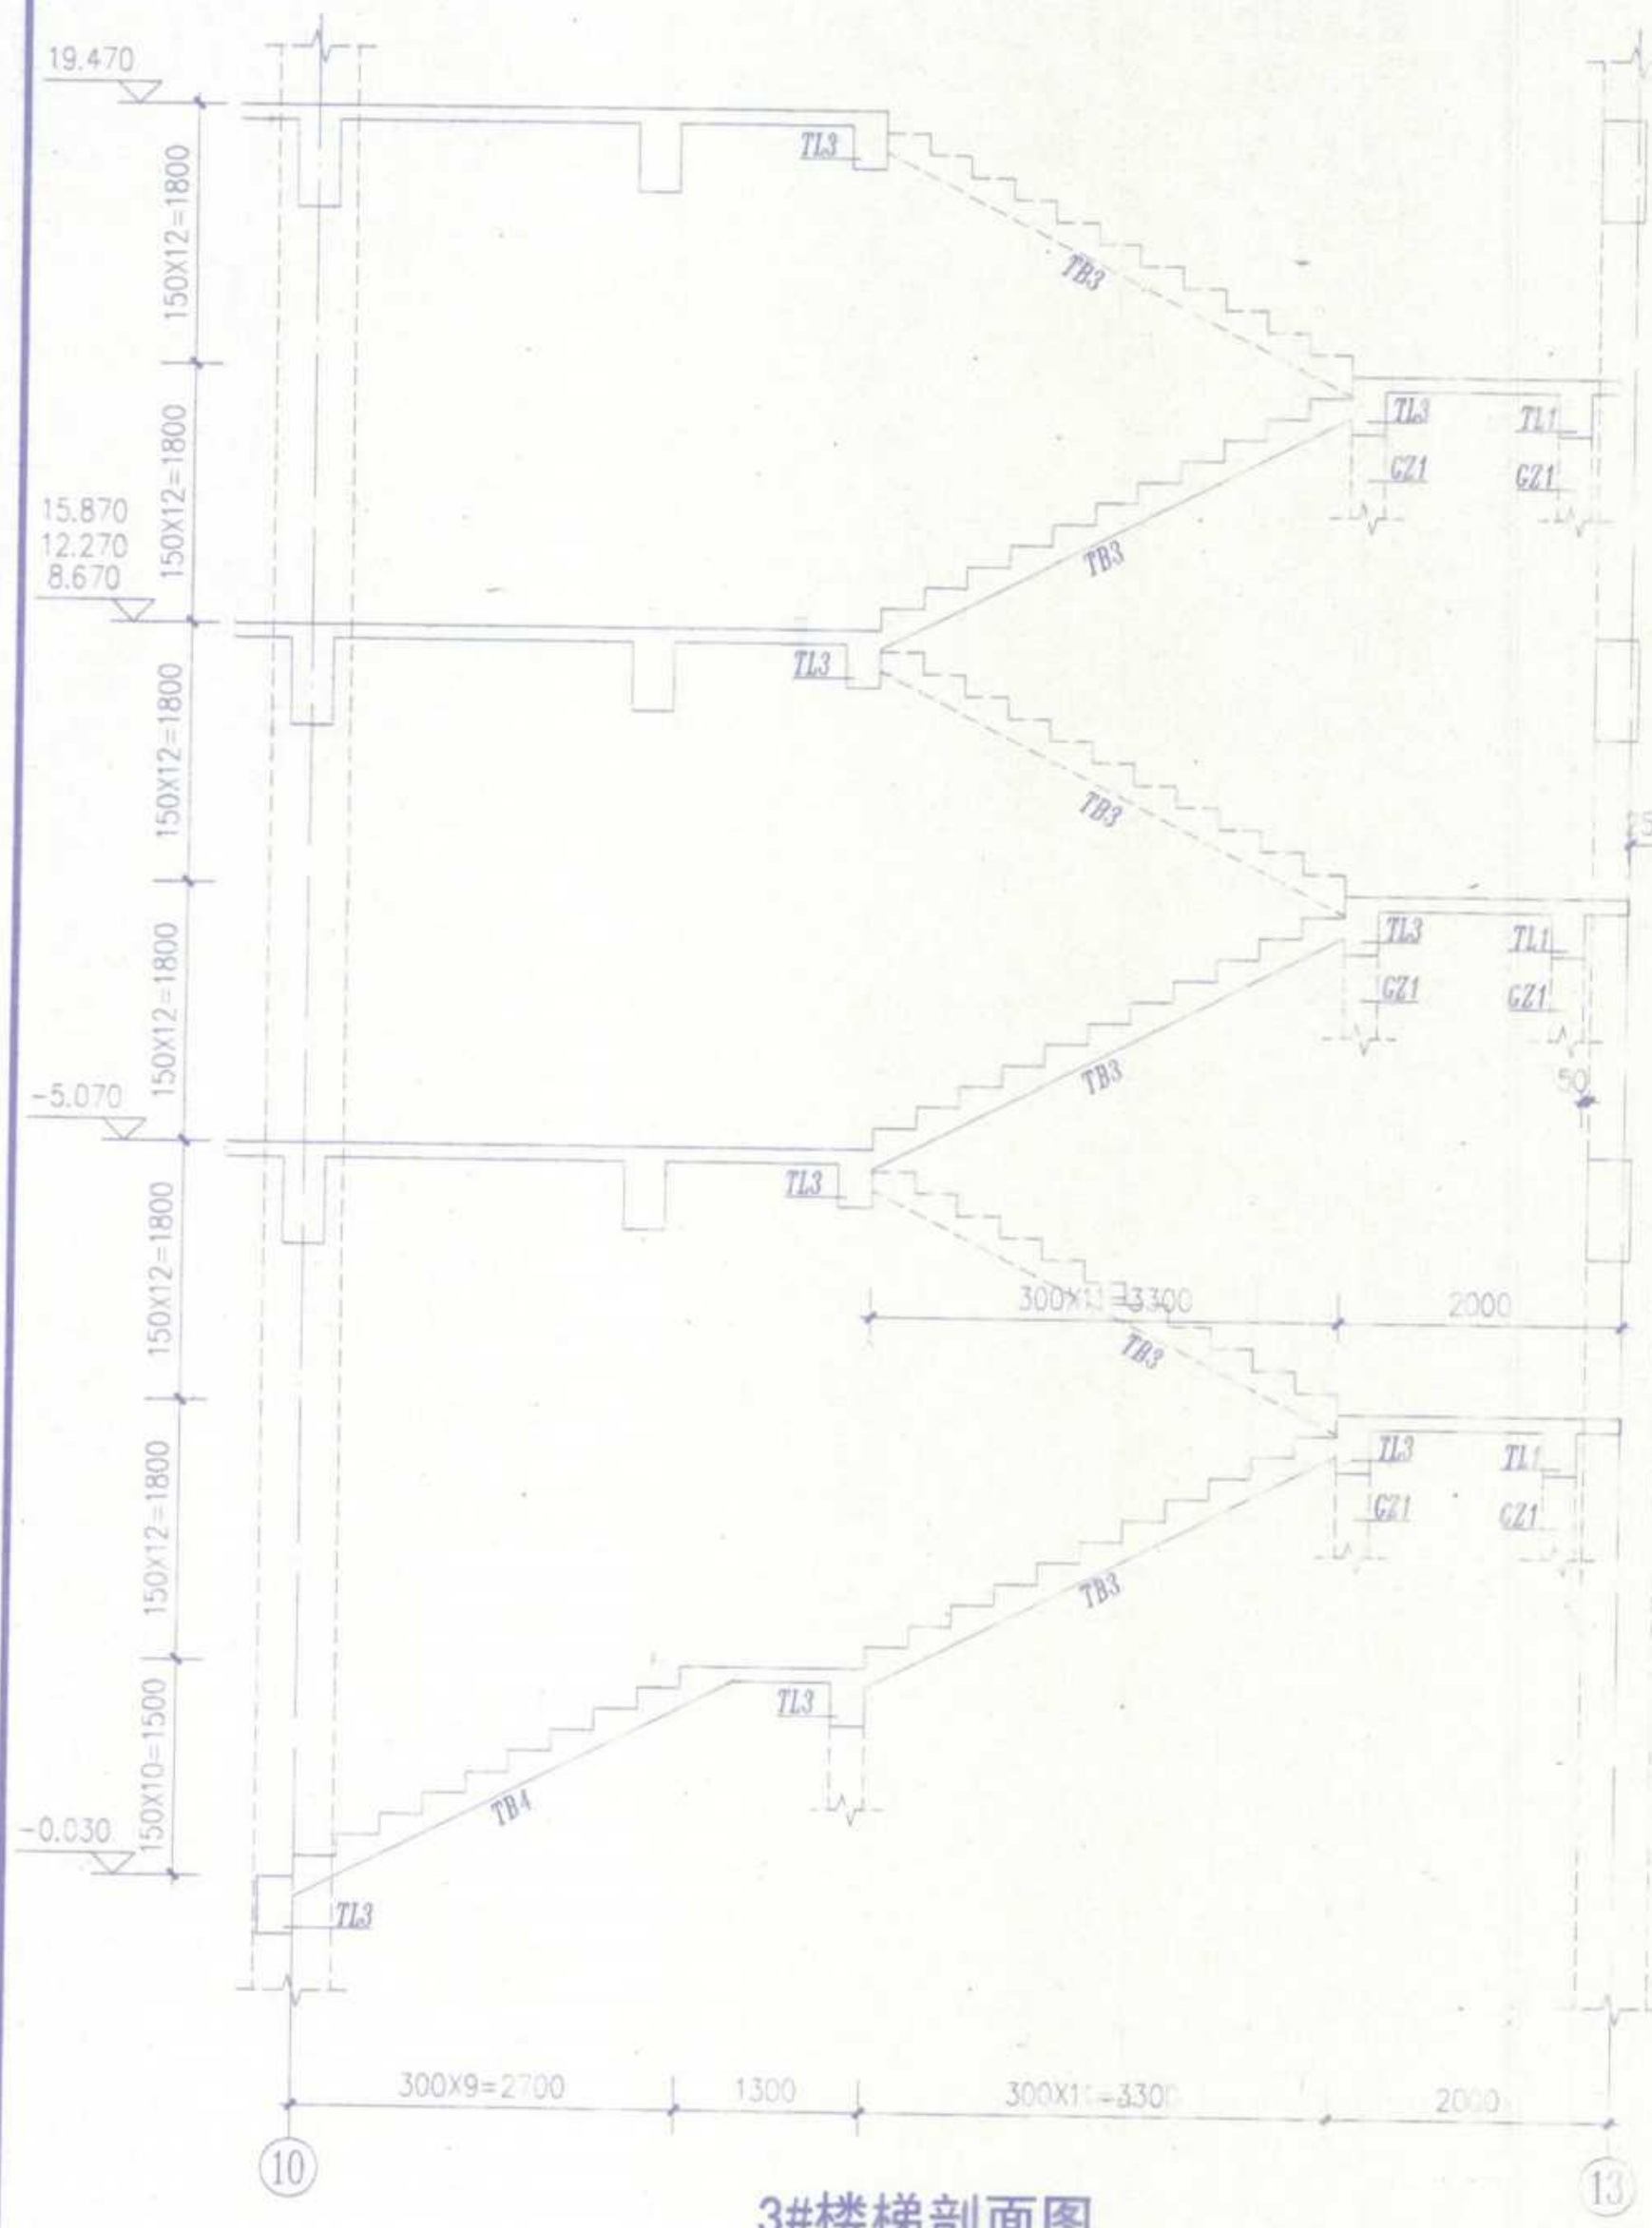


3#楼梯剖面图

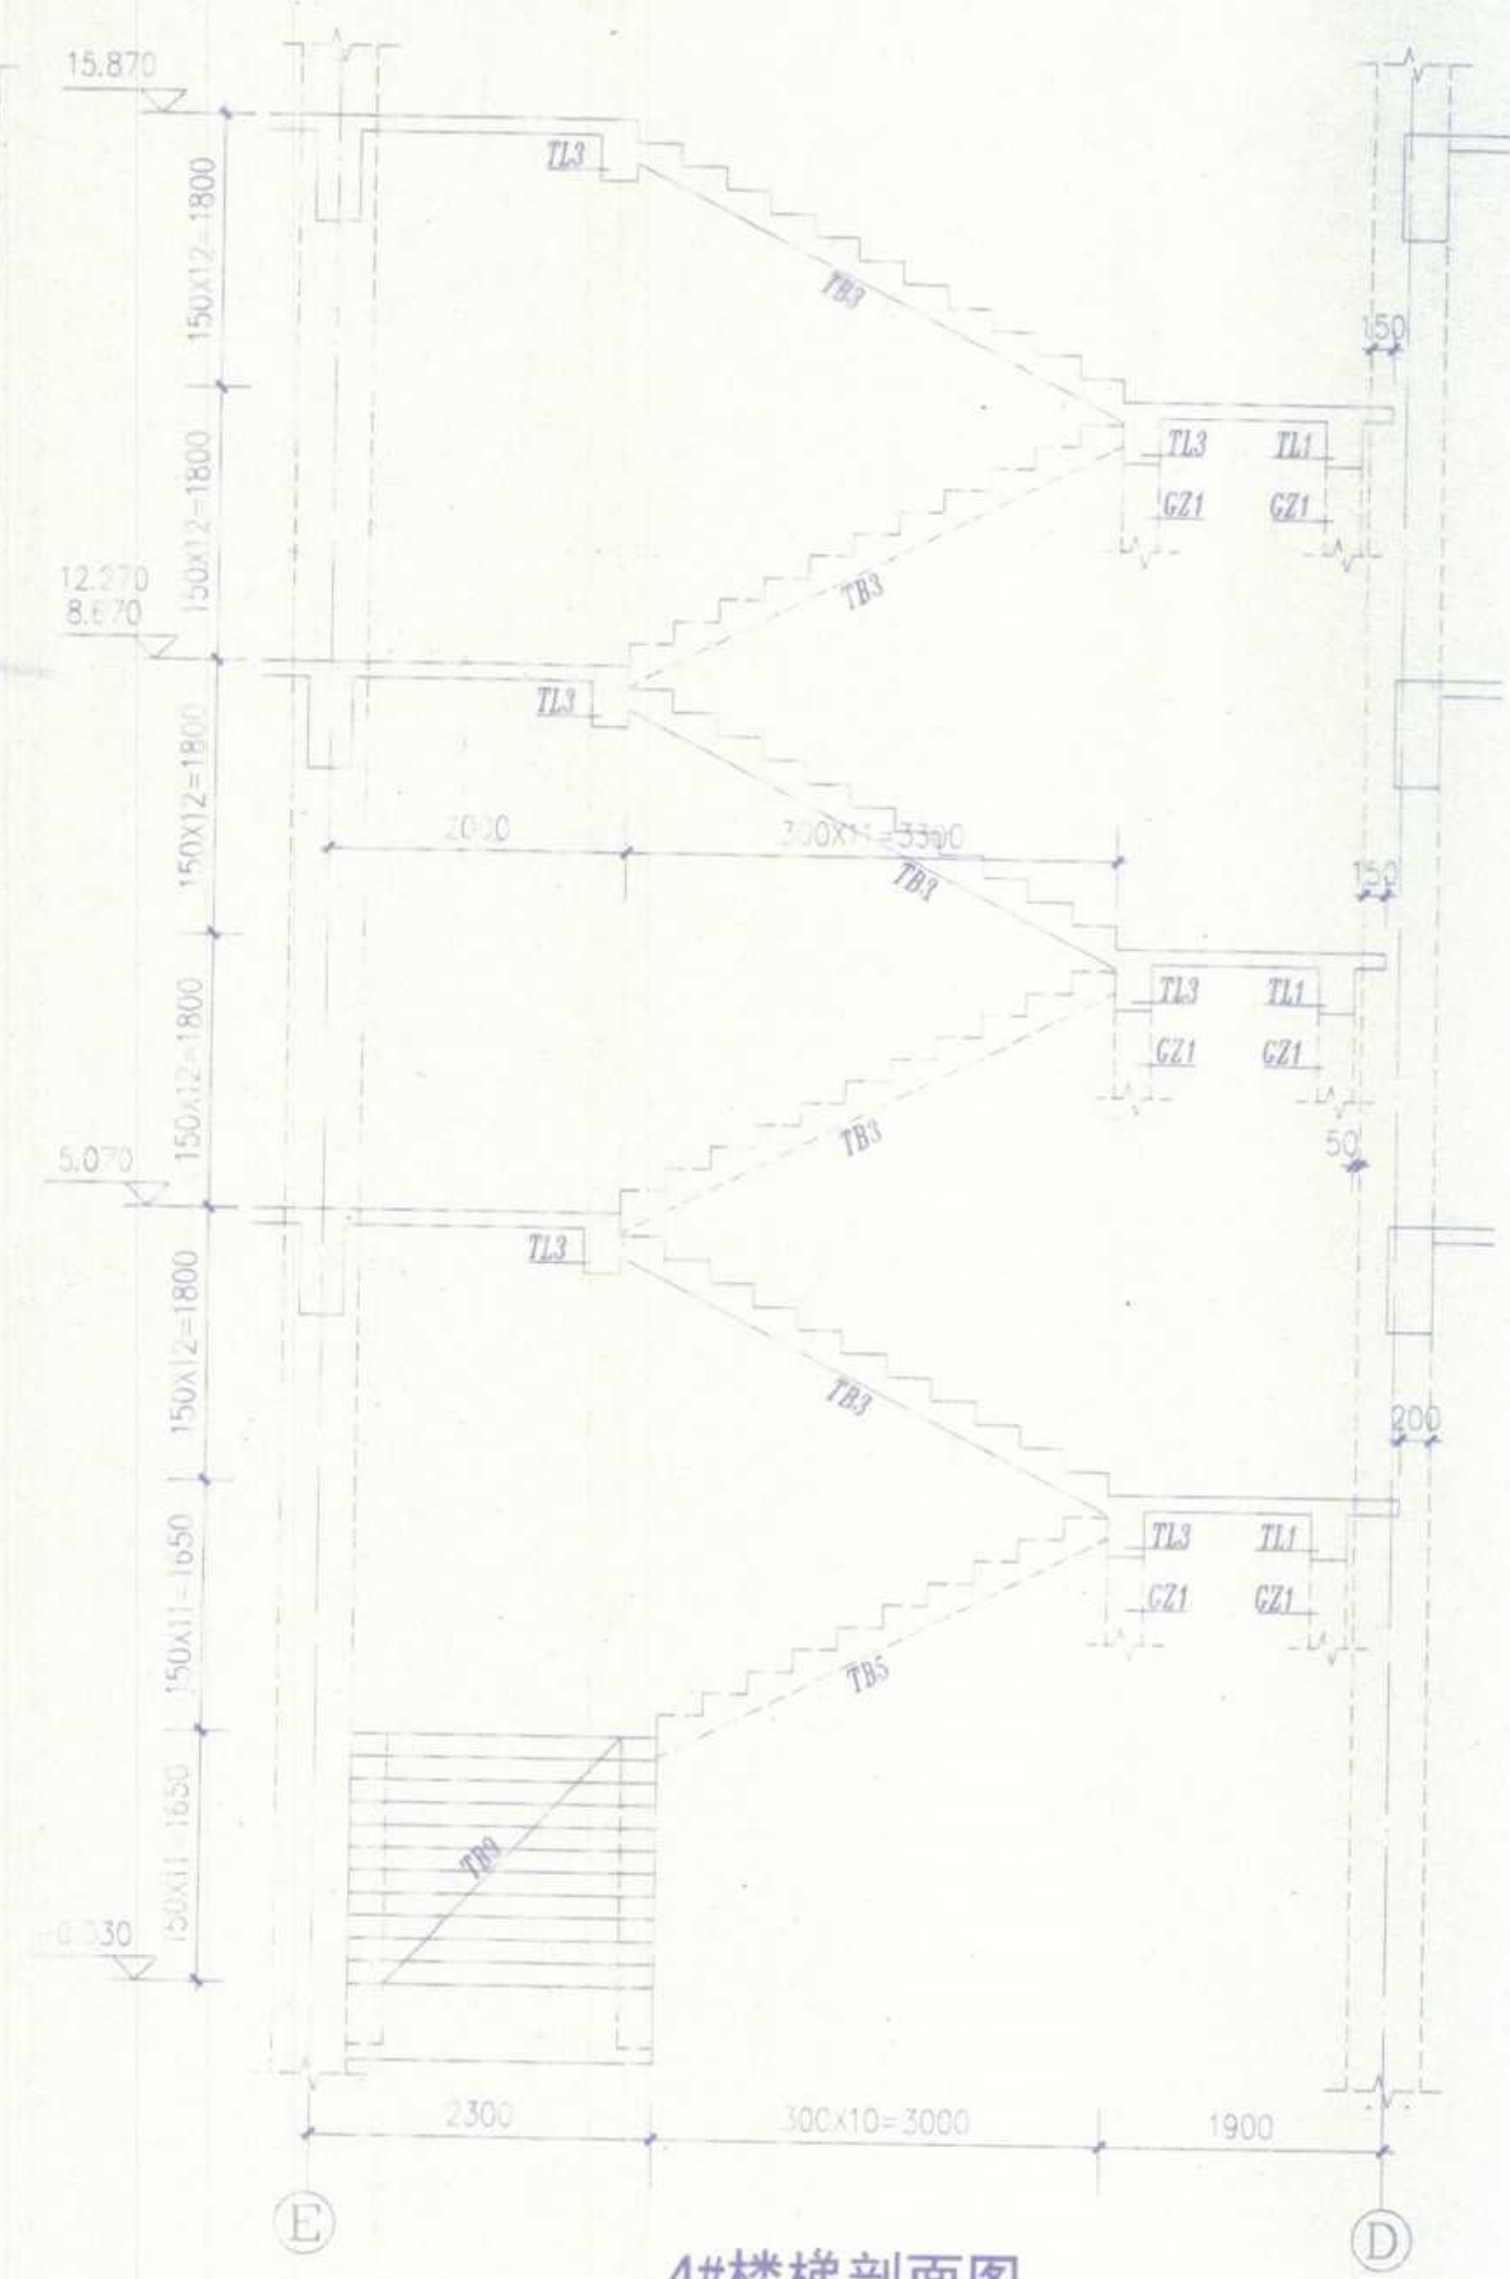

4#楼梯剖面图

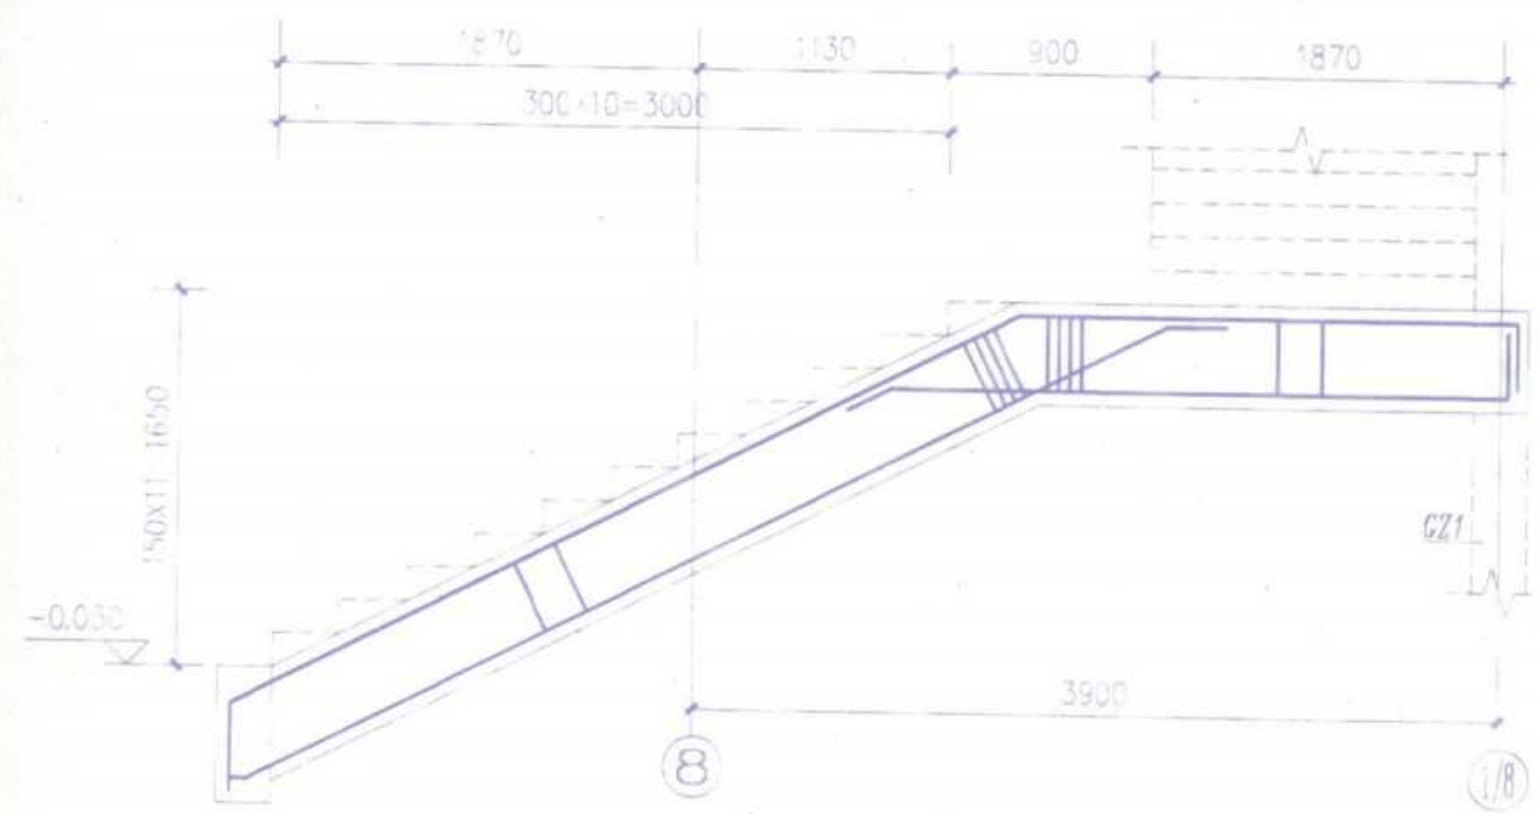

TLz-1(1) 模板及钢筋构造示意图

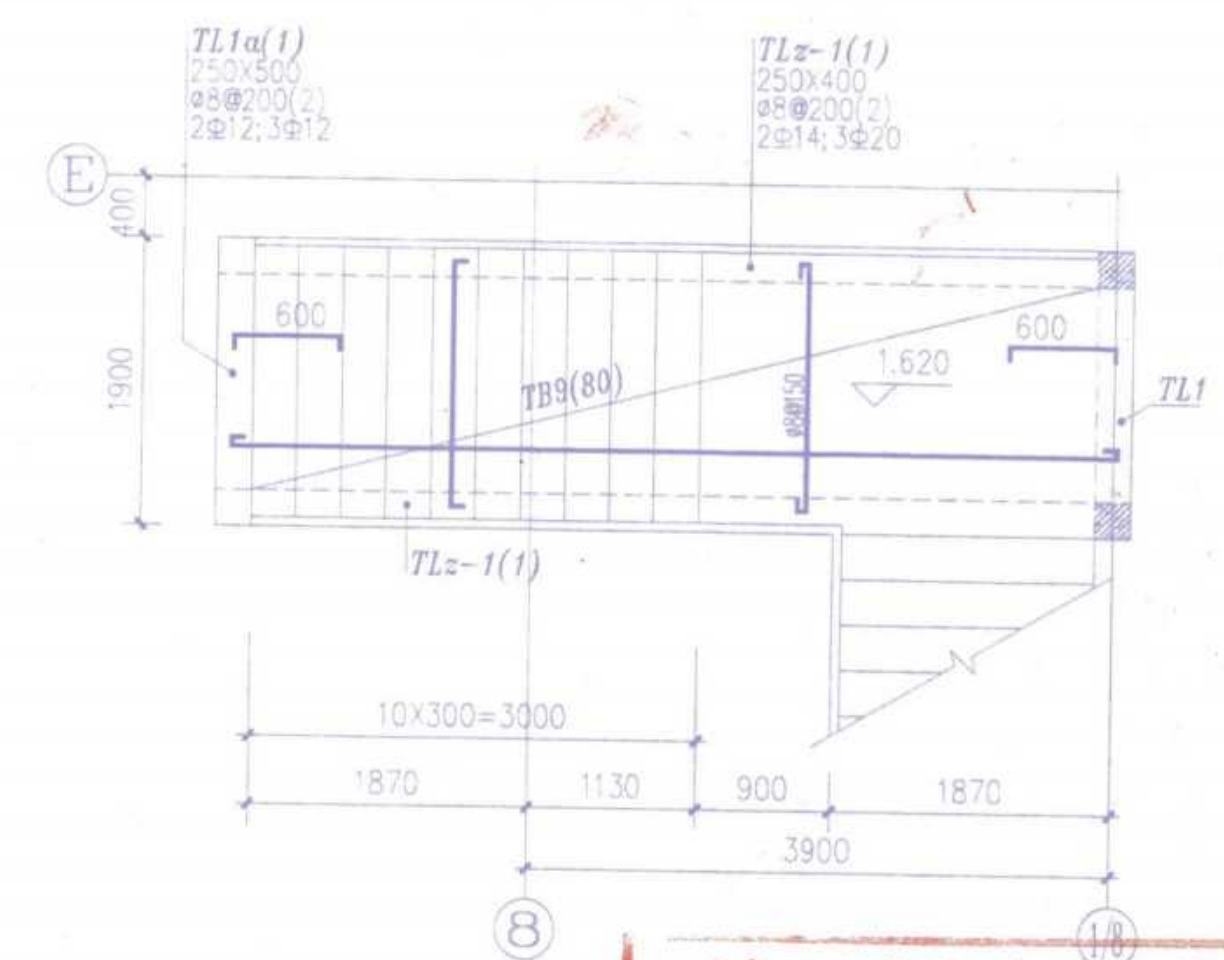

TB9平面示意图

竣工图专用章		
建设单位	监理单位	施工单位
技术负责人	监理工程师	技术负责人
项目负责人	项目负责人	项目负责人
绘图人	图号	

安徽建筑工业学院建筑设计研究院
THE ARCHITECTURAL DESIGN AND RESEARCH INSTITUTE
OF ANHUI ARCHITECTURAL ENGINEERING COLLEGE
证书编号: 1101111-sj

建设单位
安庆职业技术学院

工程名称
安庆职业学院新校区一期工程

子项 图文信息中心
图纸名称

3#楼梯剖面图
4#楼梯剖面图
比例

工程勘察设计院(出图)专用章
安徽建筑工业学院建筑设计研究院
工程甲级证书编号: 1101111-sj
安徽省建设厅监制
有效期: 2006年12月31日

注册师章

类别	姓名	日期
会签栏		
	电气	
	暖通	
	工艺	
工程编号	Y200508	图号 20
图别	结施	图号 20
计算机管理号		

说明

1. 本图依据现行相关设计规范及华南理工大学建筑设计研究院设计完成的该校区修建性详细规划完成设计。
2. 本工程单位除标高以米计外,其余尺寸单位均为毫米。给水管(包括生活管,消防管)标高为管心标高;排水管(包括室内外管道)则为管底标高值。
3. 本建筑物±0.000标高相对的绝对标高值见建施。本建筑物生活系统供水由校园供水管网直接提供。甲方提供水压及水量可满足本楼直供水要求。
4. 本校区内设置独立室内消火栓系统环网,各楼室内消火栓系统与环网相连。10分钟消防储水箱(10吨)设于本建筑屋顶,预留孔位置见本图,具体位置详见结施。在后勤中心地下室设置消防水池及专用消火栓泵。
5. 排水立管及底层排出管均采用厚壁UPVC管,粘接,UPVC管管道配件安装见皖95S201。室外检查井,雨水井间连接管选用硬聚氯乙烯双壁波纹管,采用胶圈接口。施工严格按照皖2002S203。消火栓系统埋地管采用钢丝骨架HDPE复合管,其它消火栓管均采用热镀锌钢管,卡箍连接(管径小于DN100的管段可采用丝接)。生活给水管立管选用PP-R塑铝稳态管,各层支管及埋地管选用PP-R冷水管,热熔连接,要求承压1.2MPa。施工见皖99S202及相关施工规程。所有穿过楼板的给排水管均需设置套管。管道穿越屋面时需设置刚性防水套管。施工见皖95S201。
6. 设备选择及安装:
自闭式冲洗阀蹲式大便器 99S304-83 成品陶瓷拖布池 99S304-16 (甲型)
自闭式冲洗阀立式小便器 99S304-100 TDK12-60型开水器 01S125
单柄龙头台上式洗脸盆 99S304-40 坐箱式坐便器 99S304-63
7. 防腐,保温措施:
埋地热镀锌钢管采用“两丝三油”法(两层麻丝,三层热沥青交叉施工)防腐,埋地铸铁管采用一遍底漆,两遍热沥青防腐,非埋地镀锌管刷一遍红丹,两遍银粉漆。室外明露给水管(生活管,消防管)采用30MM超细玻璃面,施工见S161。外缠一层玻璃丝布,最后再缠AFB-III铝箔/玻璃复合保护层。
8. 室外排水检查井施工见皖90S103。阀门井见皖90S102。室外设11#砖砌化粪池三座,施工见皖94S401。清通周期210天。化粪池具体位置见总图。
9. 排水横管与横管(或立管)应采用45°或90°顺水三(或四)通。立管与排出管连接应采用两个45°弯头。检查井中心距建筑外墙距离不宜小于3米,化粪池距建筑物不应小于5米。
10. 本图排水管道坡度除特别注明处外确定如下:
de50 0.035, de75 0.025, de110 0.020, de160 0.010,

11. 室内设DN65单栓消火栓,箱内设25m长DN65消防水带一根,Φ19水枪一只,DN65消火栓栓口一只。选用带灭火器箱组合式消防柜(甲型),安装见04S202-20。设二组地上式水泵结合器,型号SQS100-A型,施工见99S203-11。室外消火栓已由总体设计时统一考虑过,距本楼水泵结合器距离应在15~40米范围内。每组消防柜内放置两具3Kg手提式磷酸铵盐干粉灭火器,消防柜位置见平面图。
12. 施工前请查清周边排水管网埋深,如本建筑污水无法排入,请与设计人员联系解决。
13. 其余未尽事项应严格按照施工及验收规范进行施工。生活冷水管试验压力为1.0MPa,消火栓系统试验压力为1.0MPa。

14.

名称	PP-R 管							
公称管径	DN15	DN20	DN25	DN32	DN40	DN50	DN80	DN100
常规表示	De20	De25	De32	De40	De50	De65	De90	De110

名称	UPVC 管				PVC-U 管			
公称管径	DN50	DN75	DN100	DN150	DN200	DN250	DN300	DN400
常规表示	de50	de75	de110	de160	de200	de250	de315	de400

15. 图例:

消火栓管	台上式洗脸盆	自闭阀蹲式大便器
冷水管	弹性座封闸阀	球阀(Q11F-6T)
污水管	阀门井	拖布池
雨水管	坐箱式坐便器	自闭阀立式小便器
室内消火栓	检查井	消防水泵结合器
给水立管	雨水立管	消火栓立管
污水立管	冷凝水立管	

竣工图专用章

建设单位	监理单位	施工单位
项目负责人	监理工程师	技术负责人
项目负责人	项目负责人	项目负责人
项目负责人	图号	

备注

安徽建筑工业学院建筑设计研究院
THE ARCHITECTURAL DESIGN AND RESEARCH INSTITUTE
OF ANHUI ARCHITECTURAL ENGINEERING COLLEGE

证书编号: 110111-SJ

建设单位

安庆职业技术学院

工程名称

安庆职业学院新校区一期工程

子项 图文信息中心

图纸名称

说明

比例:

工程勘察设计资质(出图)专用章

安徽建筑工业学院建筑设计研究院

建筑工程甲级 证书编号: 110111-SJ

安徽省建设厅颁发

有效期至二〇〇五年十二月三十一日止

工程勘察设计资质(出图)专用章

安徽建筑工业学院建筑设计研究院

工程设计甲级 证书编号: 110111-SJ

安徽省建设厅监制

有效期至二〇〇六年十二月三十一日止

注册师章

类别 签名 日期

审定

审核

工程主持人

工种负责人

校对

设计

制图

会签栏

建筑 电气


结构 暖通

给排水 工艺

工程编号 Y200508 图 01

图别 水施 号 16

计算机管理号

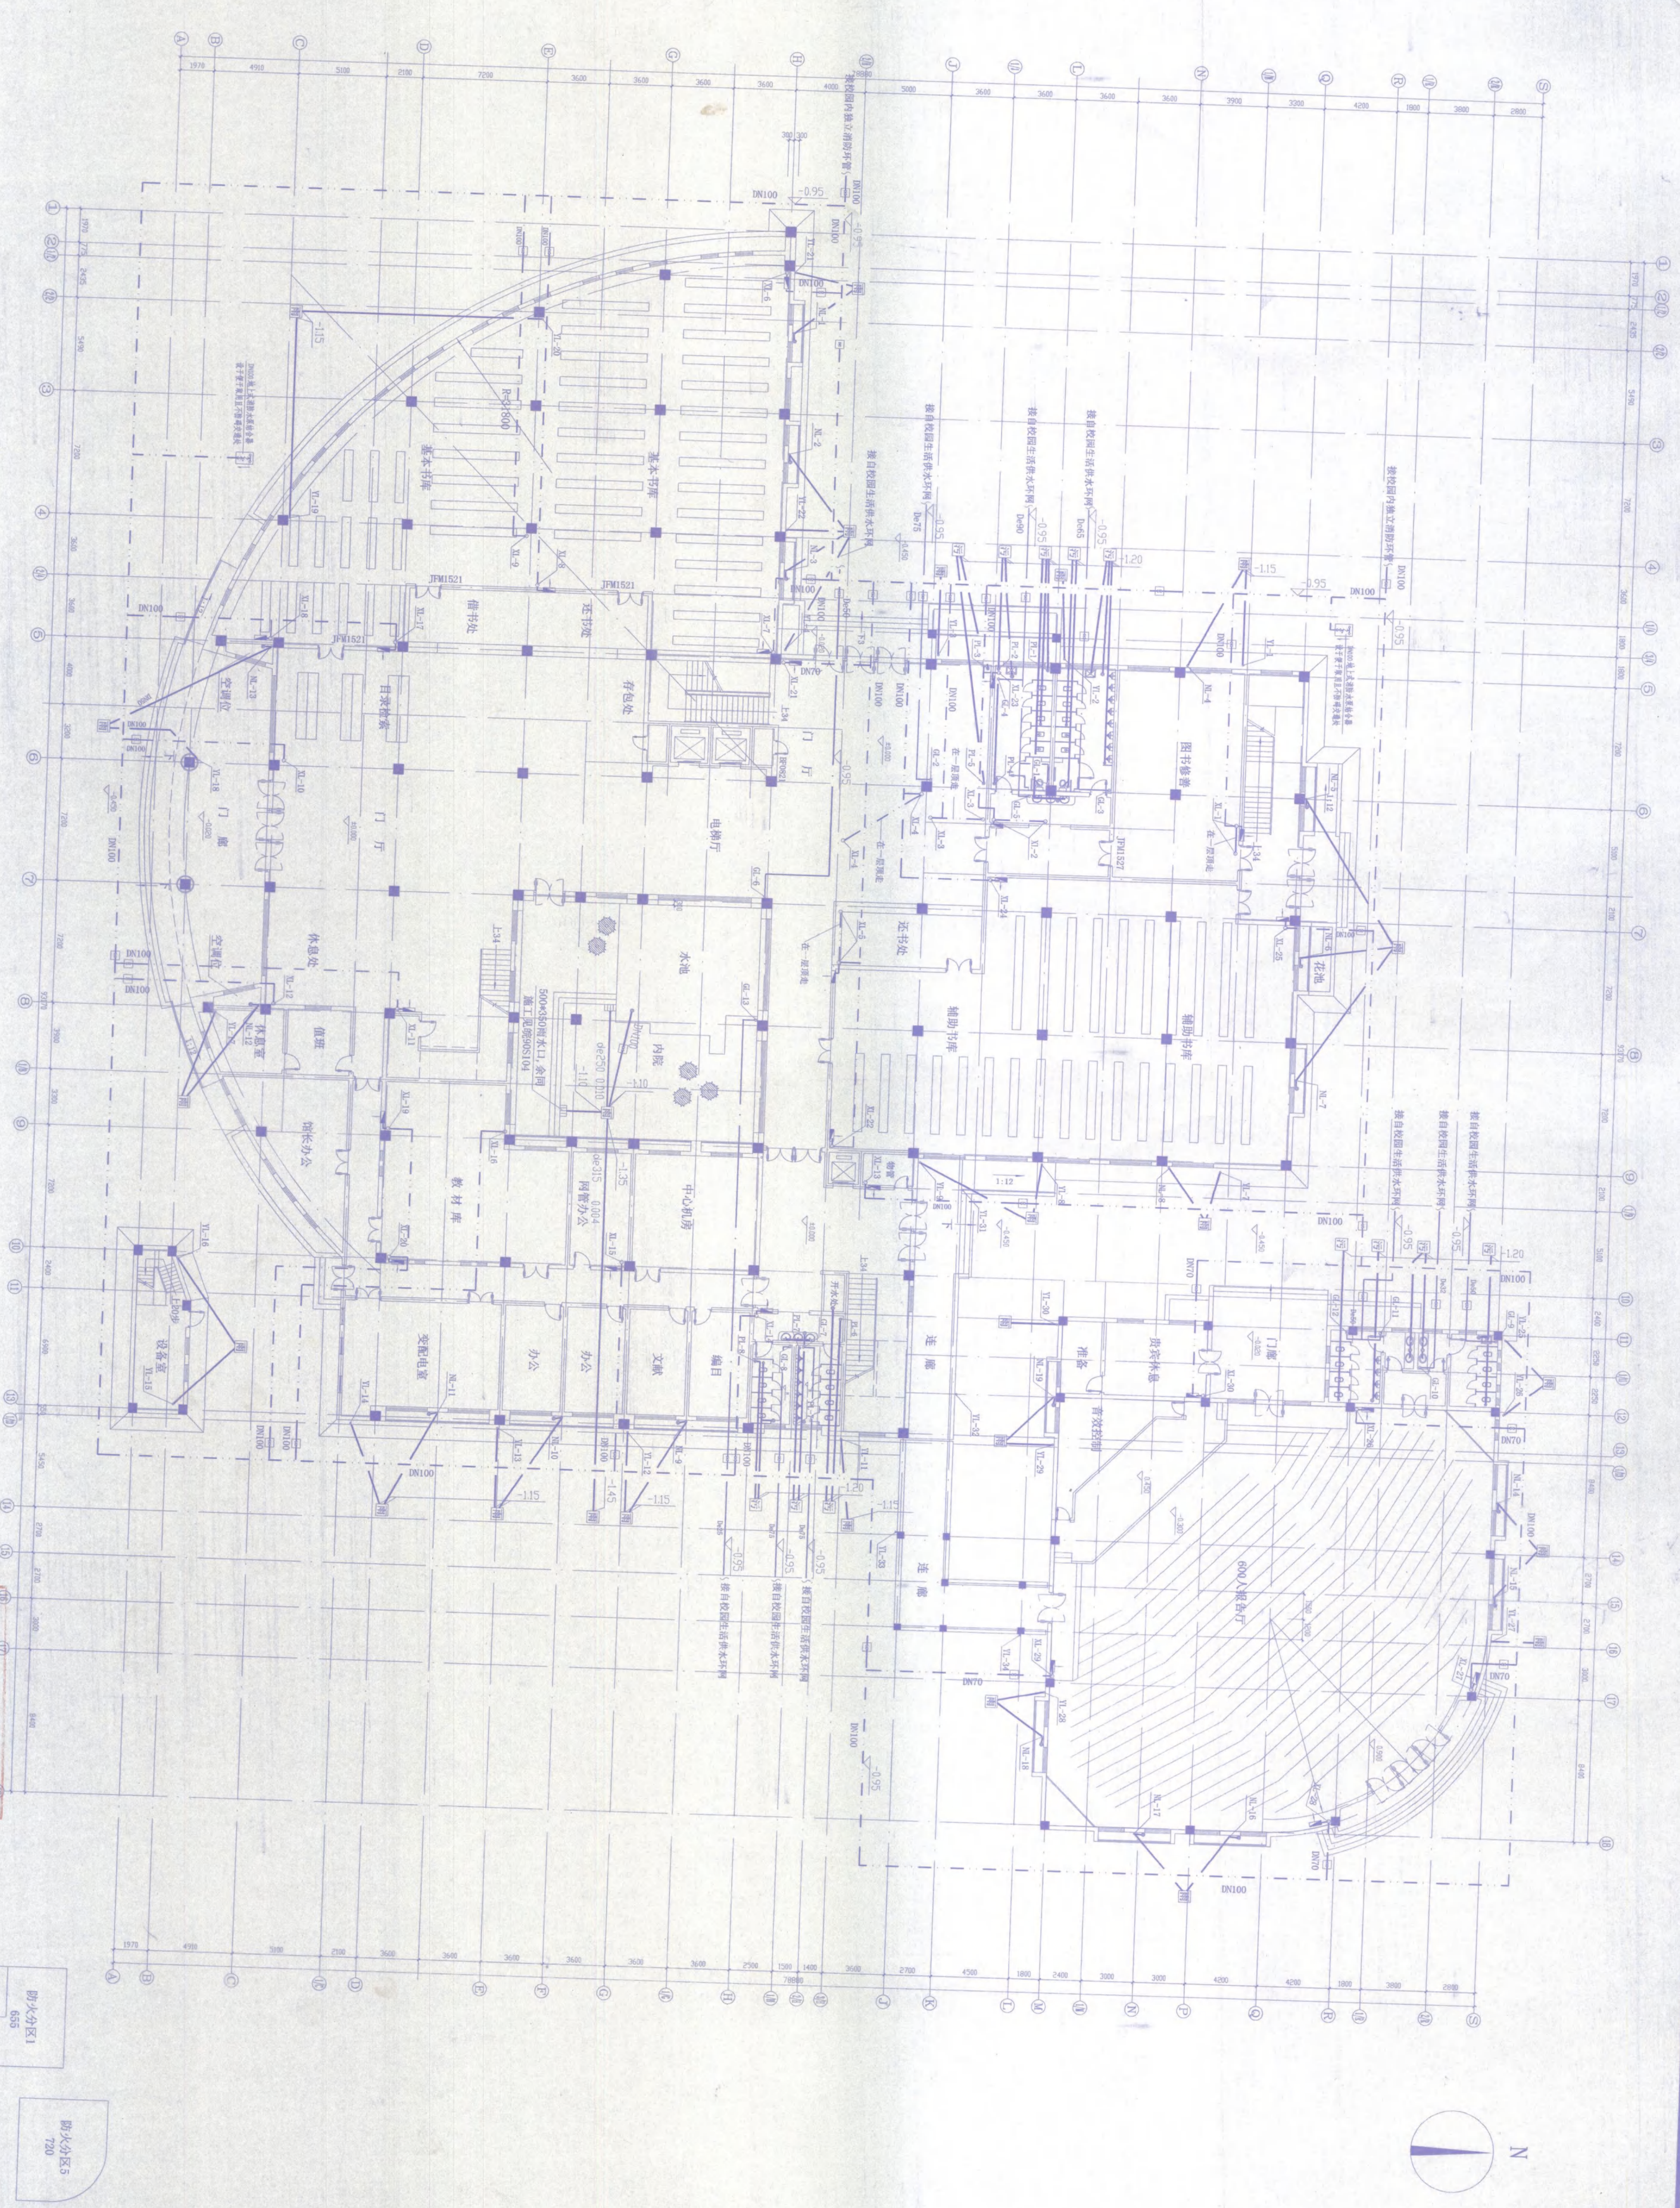

备注

安徽建筑工业学院建筑设计研究院
ANHUI ARCHITECTURAL DESIGN INSTITUTE
OF INDUSTRIAL COLLEGE OF ARCHITECTURE
注册建筑师
注册编号: 1001149

建设单位
安庆职业技术学院

工程名称
安庆职业技术学院新校区一期工程

子项
图书馆信息中心

图名
一层平面图

比例
1:150



注册师章

类别
建筑
专业
姓名
日期
审核人
日期
设计人
日期
校对人
日期
制图人
日期
工程编号
1000008
图号
10


一层平面图 1:150

竣工图专用章

图号

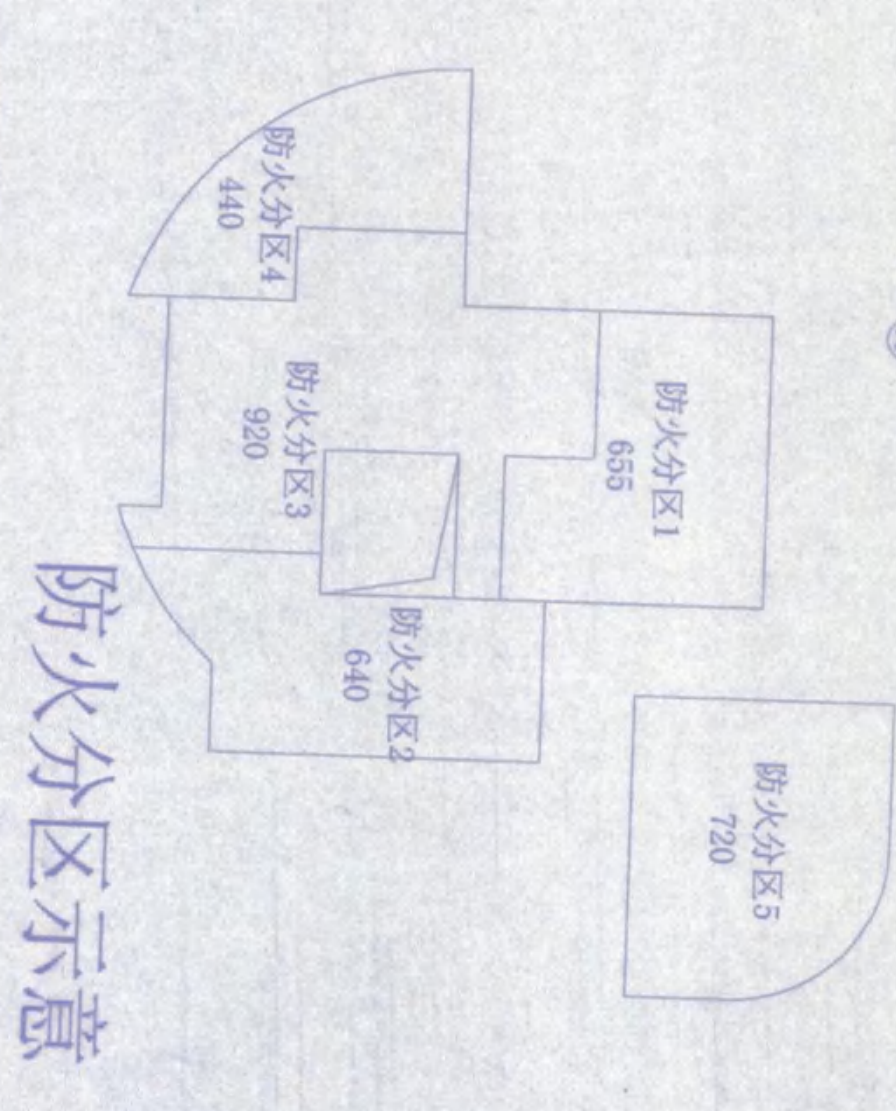


防火分区示意

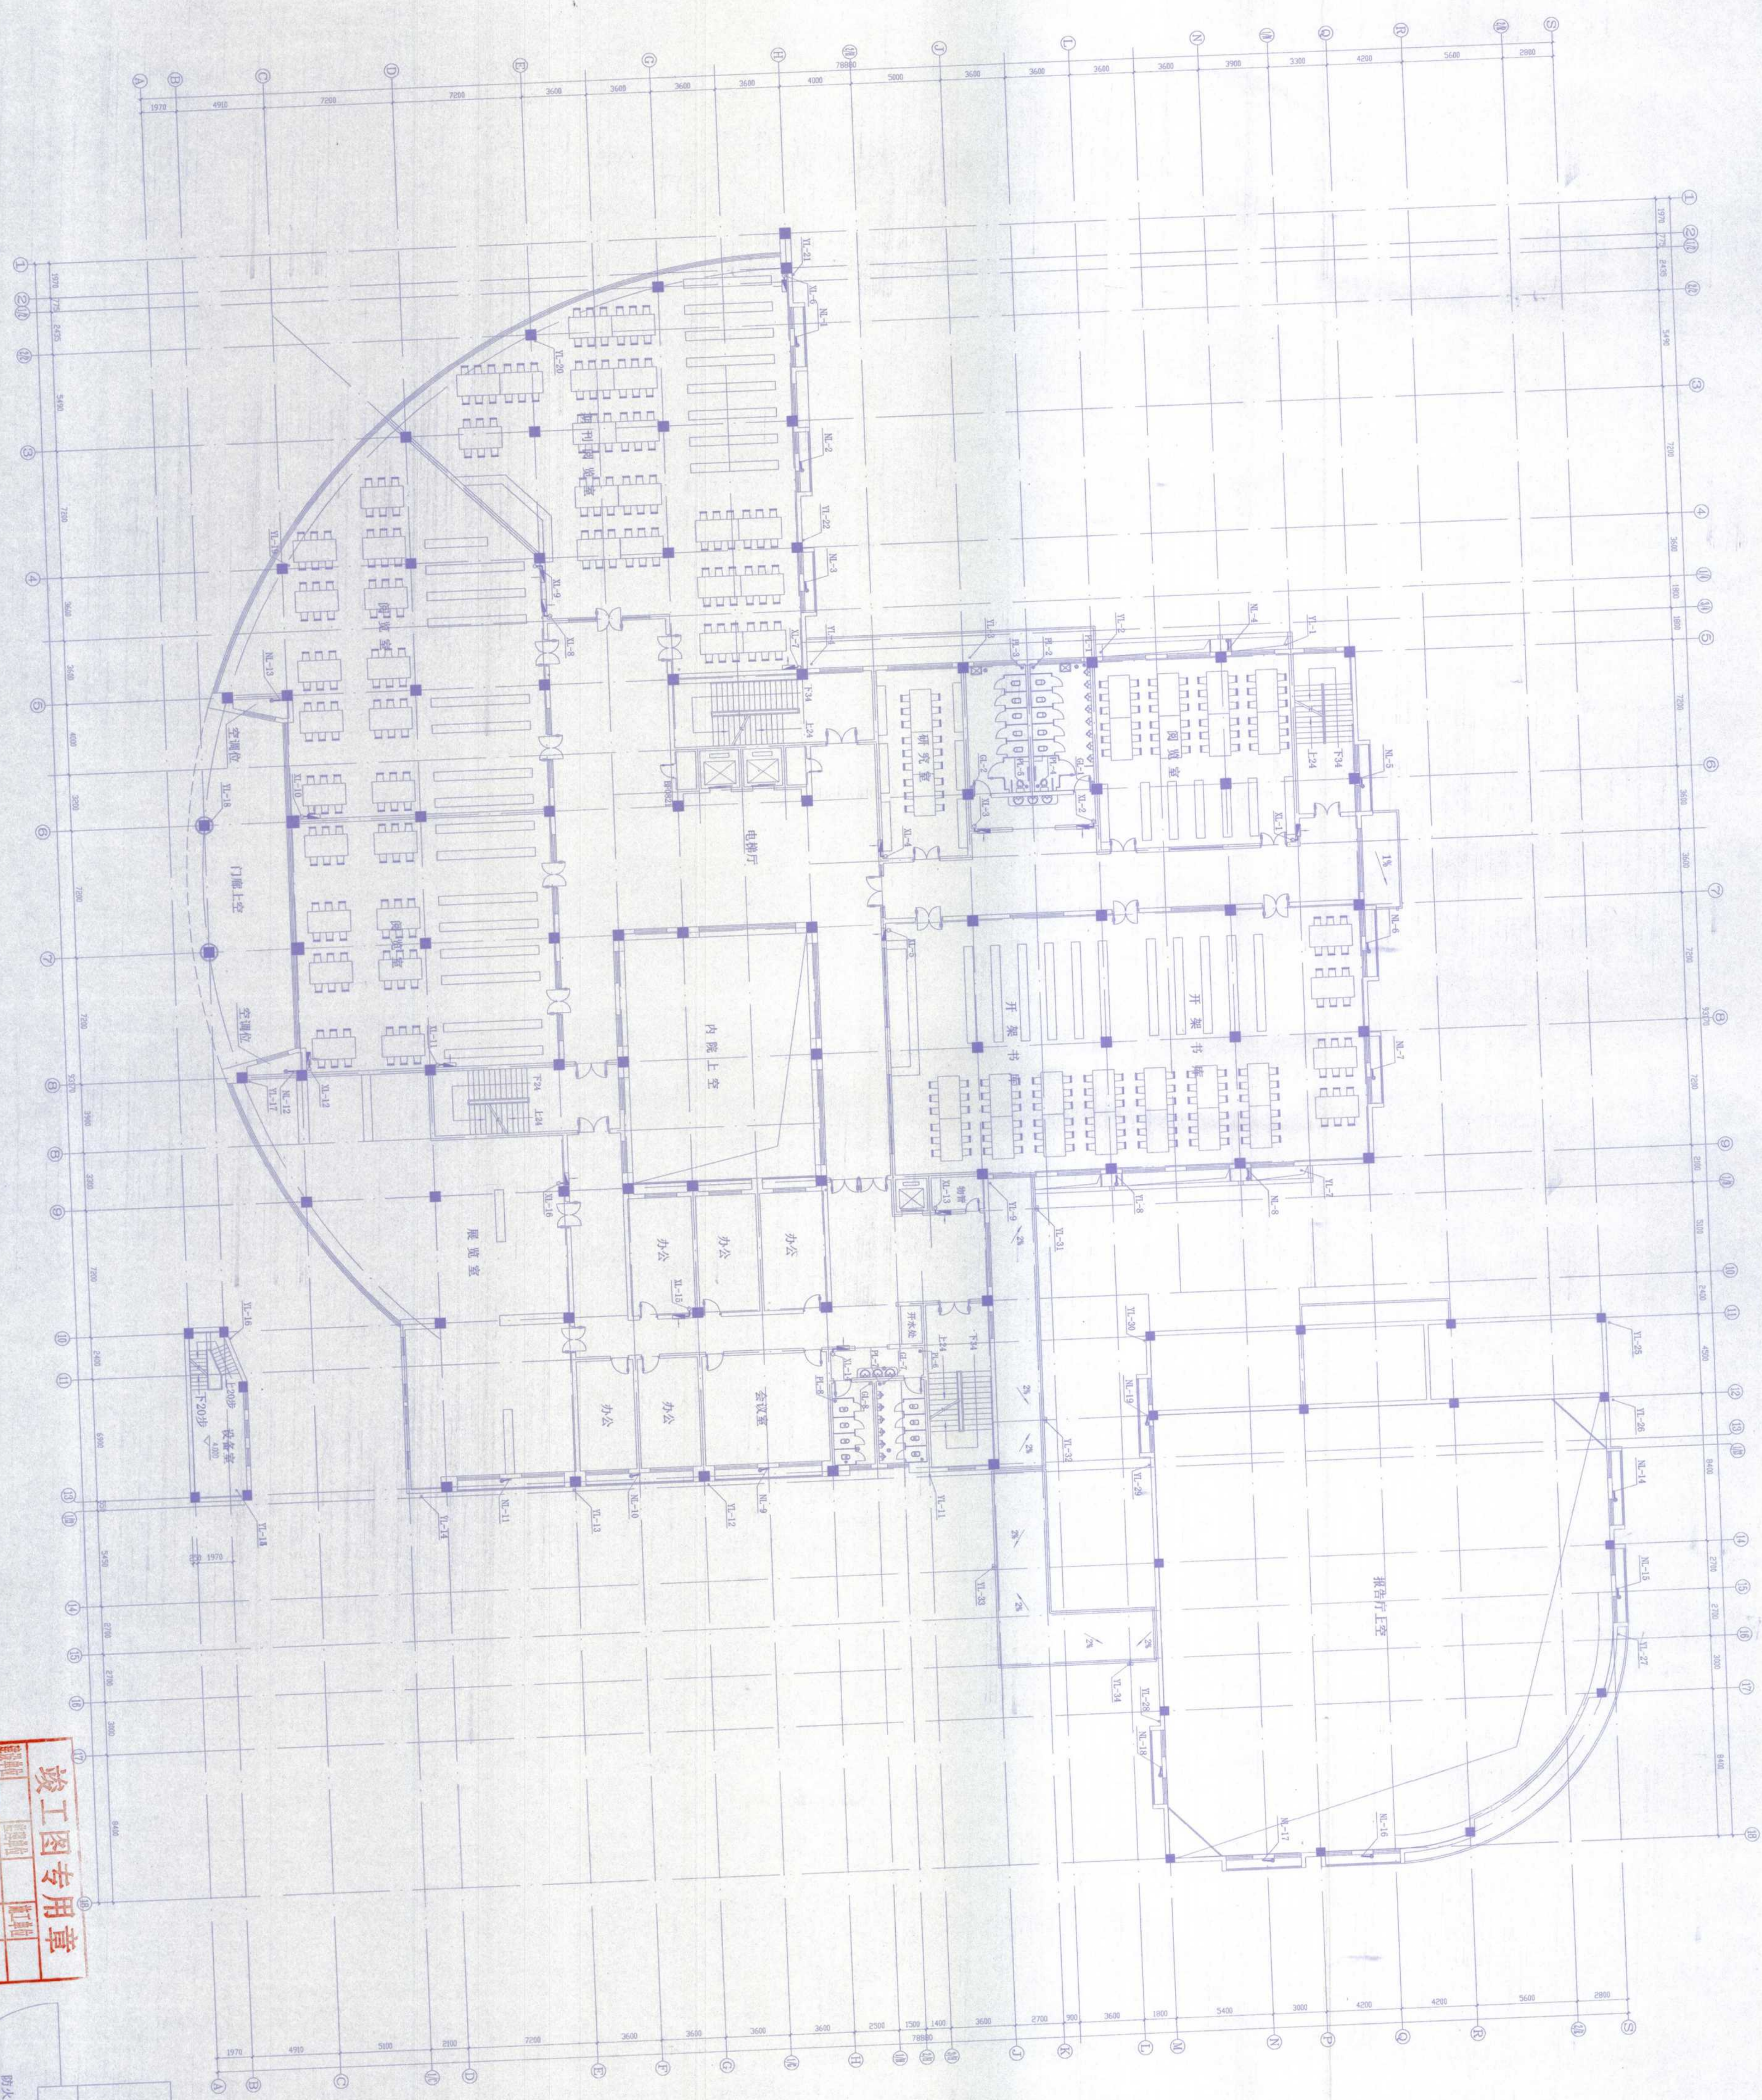

二层平面图 1:150

竣工图专用章

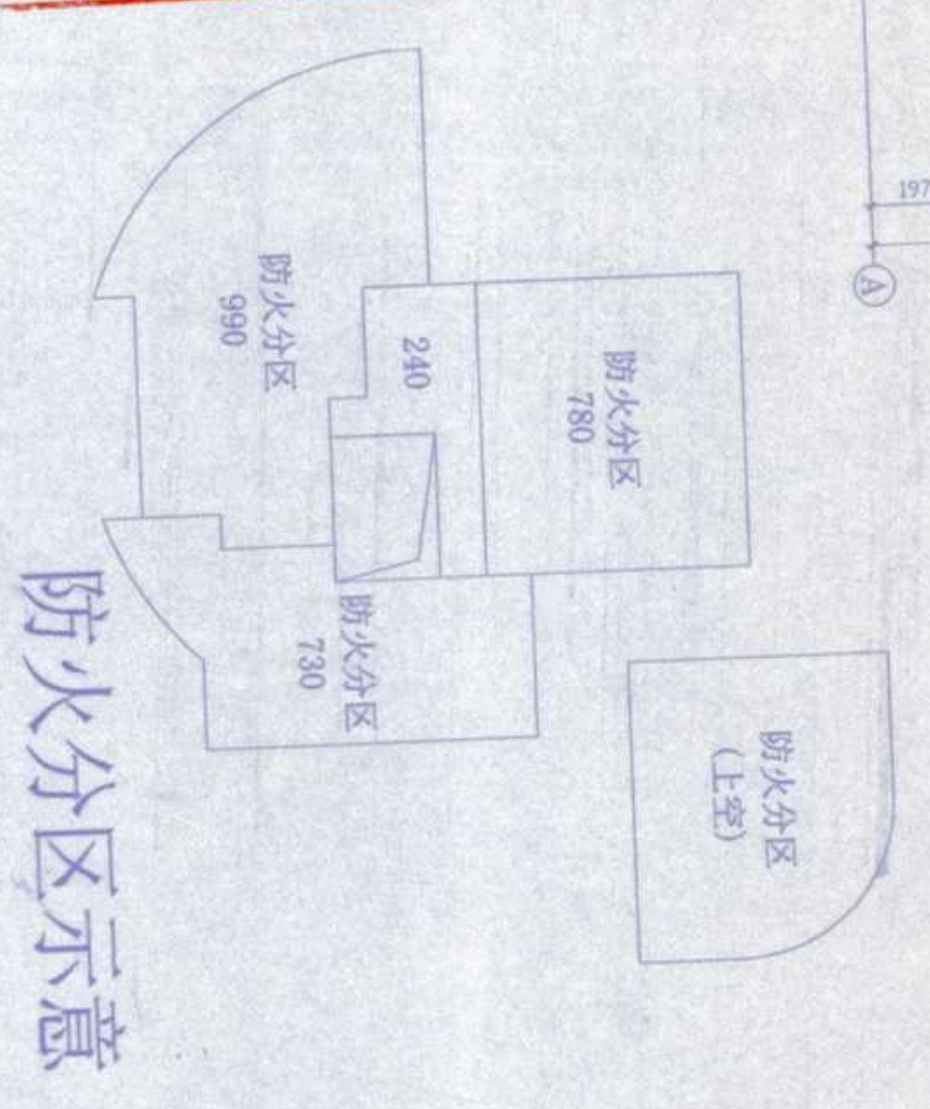

安徽建筑工业学院建筑设计研究院 THE ANHUI ARCHITECTURAL DESIGN AND RESEARCH INSTITUTE OF ANHUI ARCHITECTURAL ENGINEERING COLLEGE  证书编号：110111-1-4					
建设单位 安庆职业技术学院					
工程名称 安庆职业技术学院新校区二期工程					
子项		图文信息中心			
图纸名称		二层平面图			
比例		1:150			
工图说明(附页由甲方盖章) 发交建筑工业学院建筑设计研究院 技术负责人审核、签字(盖章) 10.10.15 安徽安徽省建设工程质量监督站 有效期至二〇一六年十二月三十一日止					
注册章					
类别	姓名	日期			
专业技	王 名				
术人	(Signature)				
工种	王名				
负责人	(Signature)				

备注

安徽建筑工业建筑设计研究院
THE ANHUI ARCHITECTURAL DESIGN AND RESEARCH INSTITUTE
OF ANHUI ADMINISTRATIVE ENGINEERING RELIANCE
证书编号: 1105111-1

建设单位
安徽职业技术学院

工程名称
安徽职业技术学院新校区一期工程
子项
图文信息中心
图纸名称
三层平面图


注册师章

姓名
日期

职称
日期

专业
日期

审核
日期

校核
日期

设计
日期

制图
日期


防火分区示意

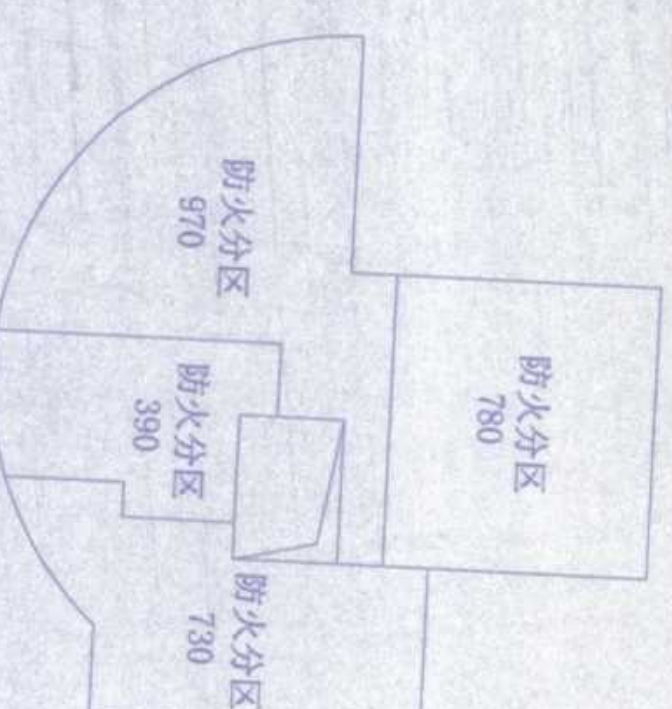

三层平面图 1:150

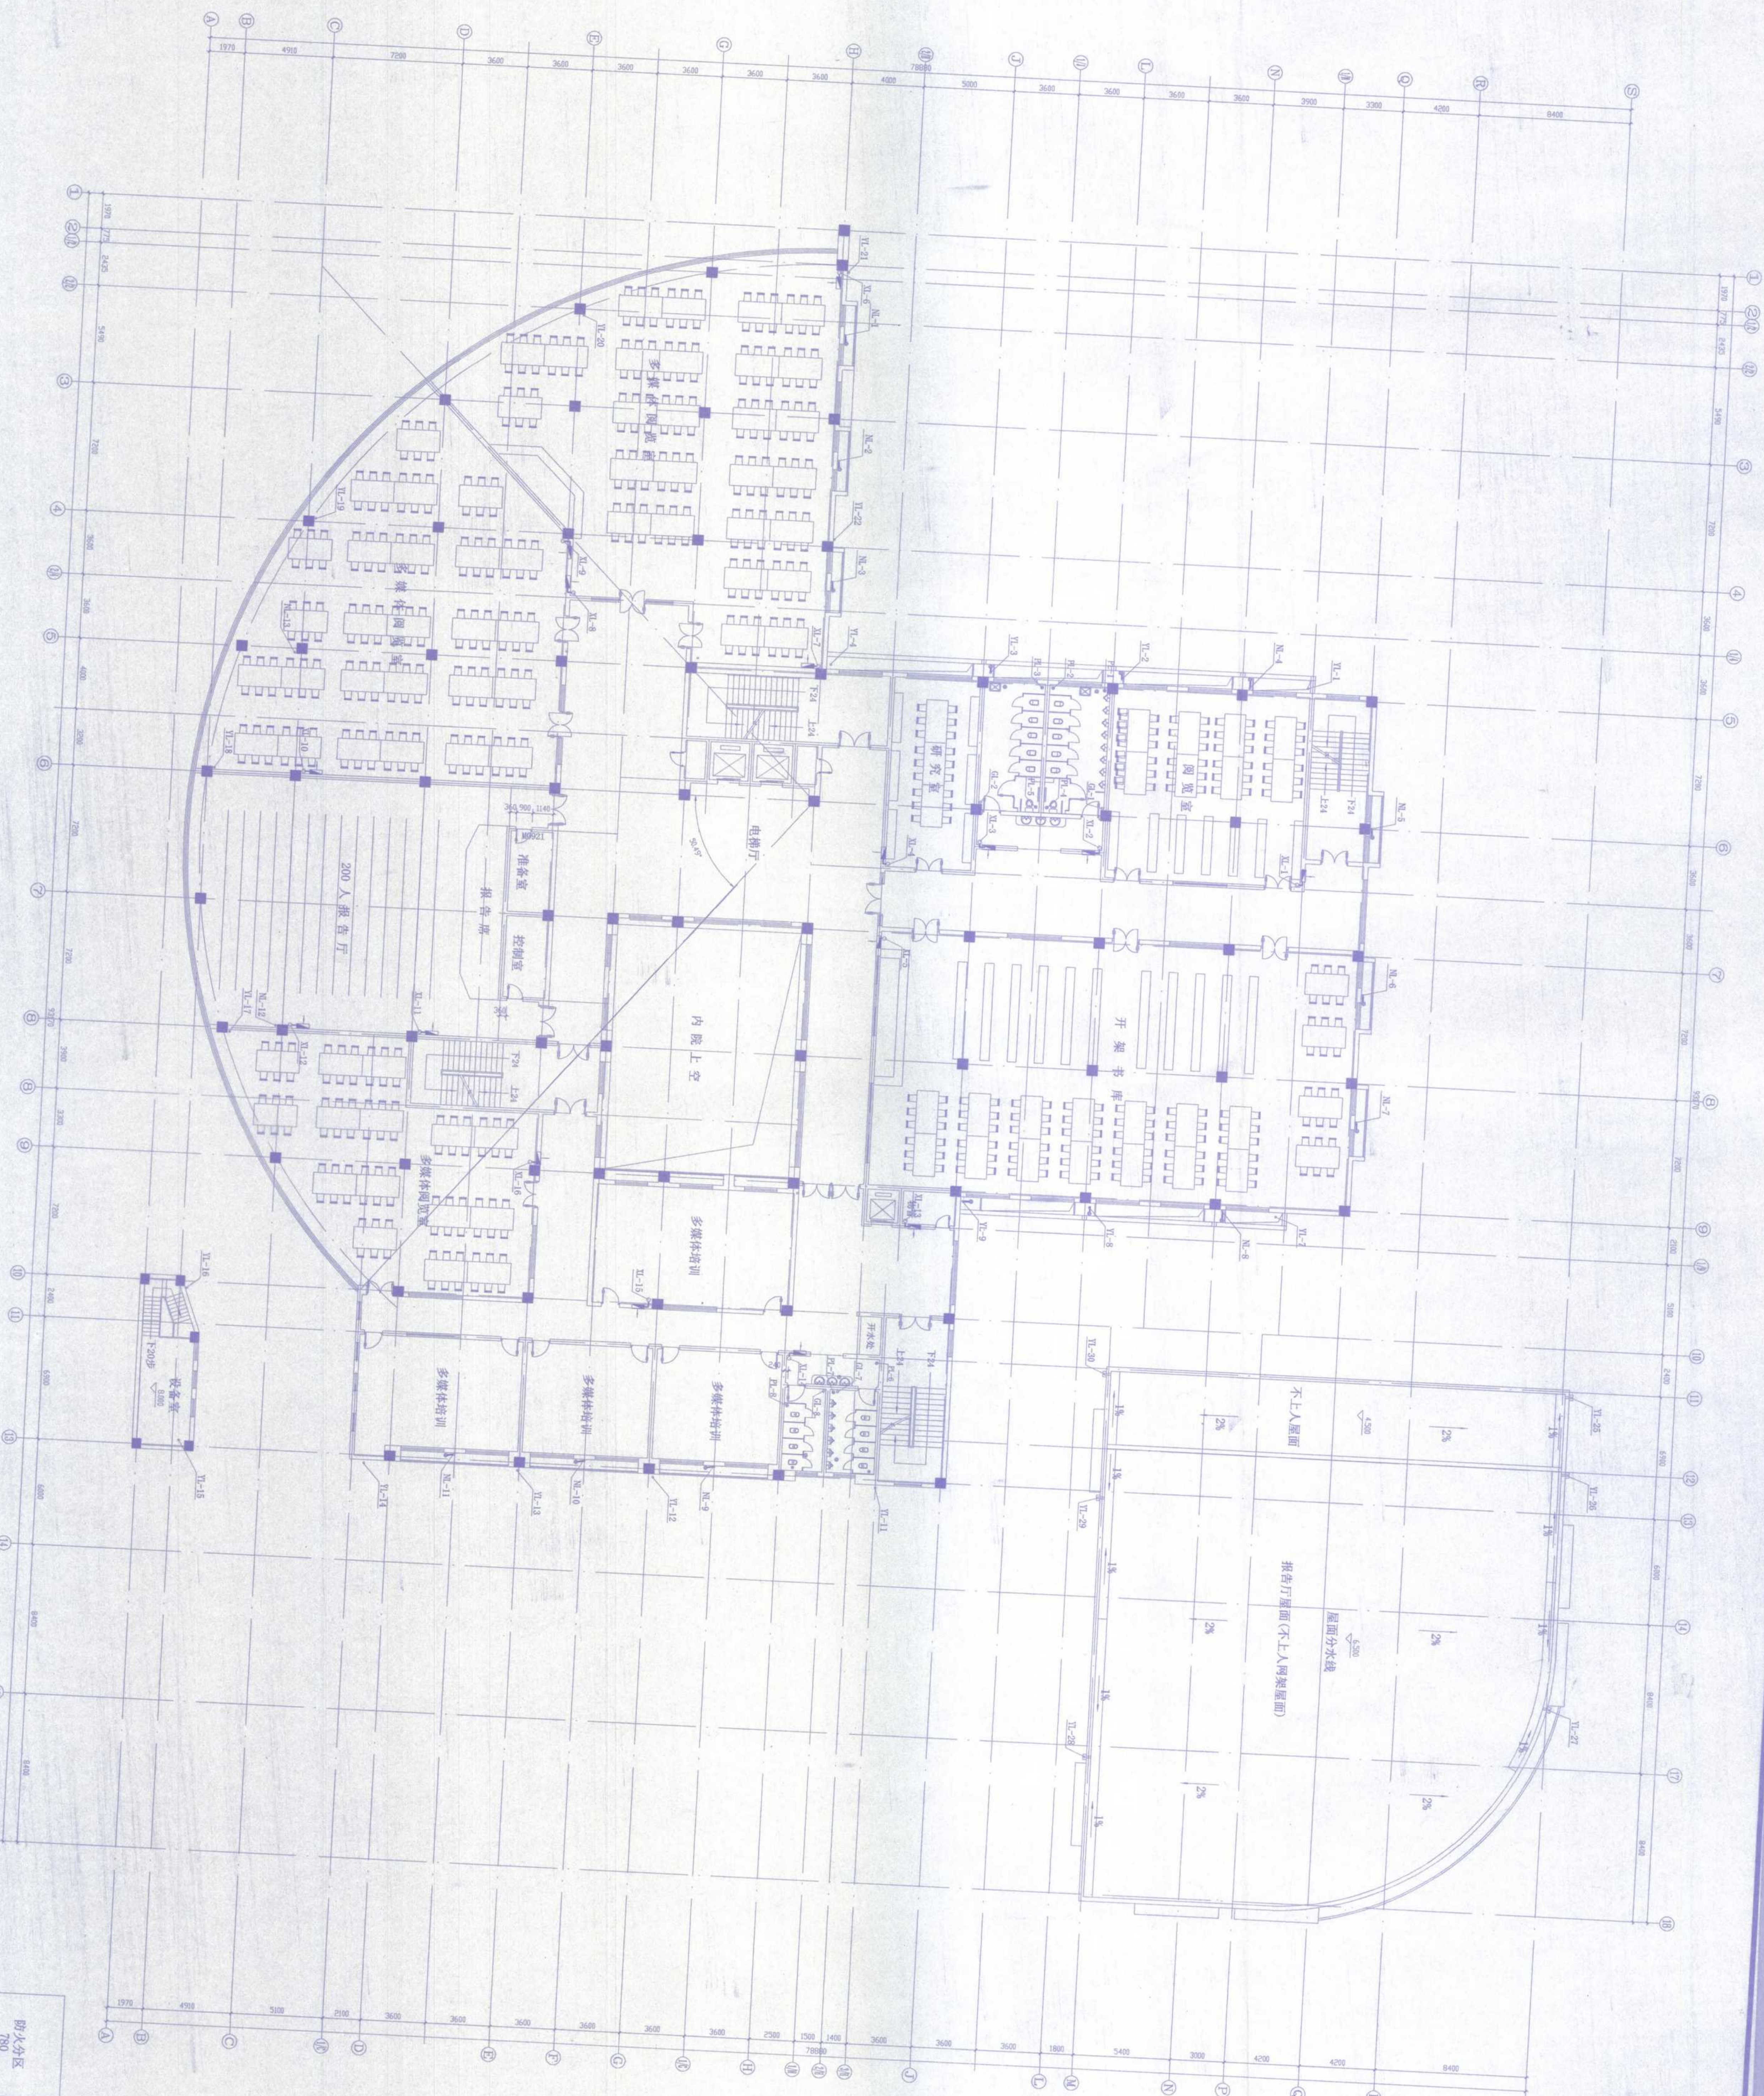

安庆职业技术学院

安庆职业学院新校区一期工程

子项	图文信息中
图纸名称	

比例 1:150


安徽省建筑设计院 证书编号: 110111-sj
有效期至二〇〇六年十二月三十一日

注册师章

姓名	王	日期	
定 额	核定		
审 查	工程负责人		
校 对	设计		
设 计	图 纸		
会 签	建 筑		
	结 构		
	给排水		
	电 气		
	通 风		
	工 艺		
图 纸 编 号	7200503	图 号	05
计算机编号	水池		10



四层平面图 1:150

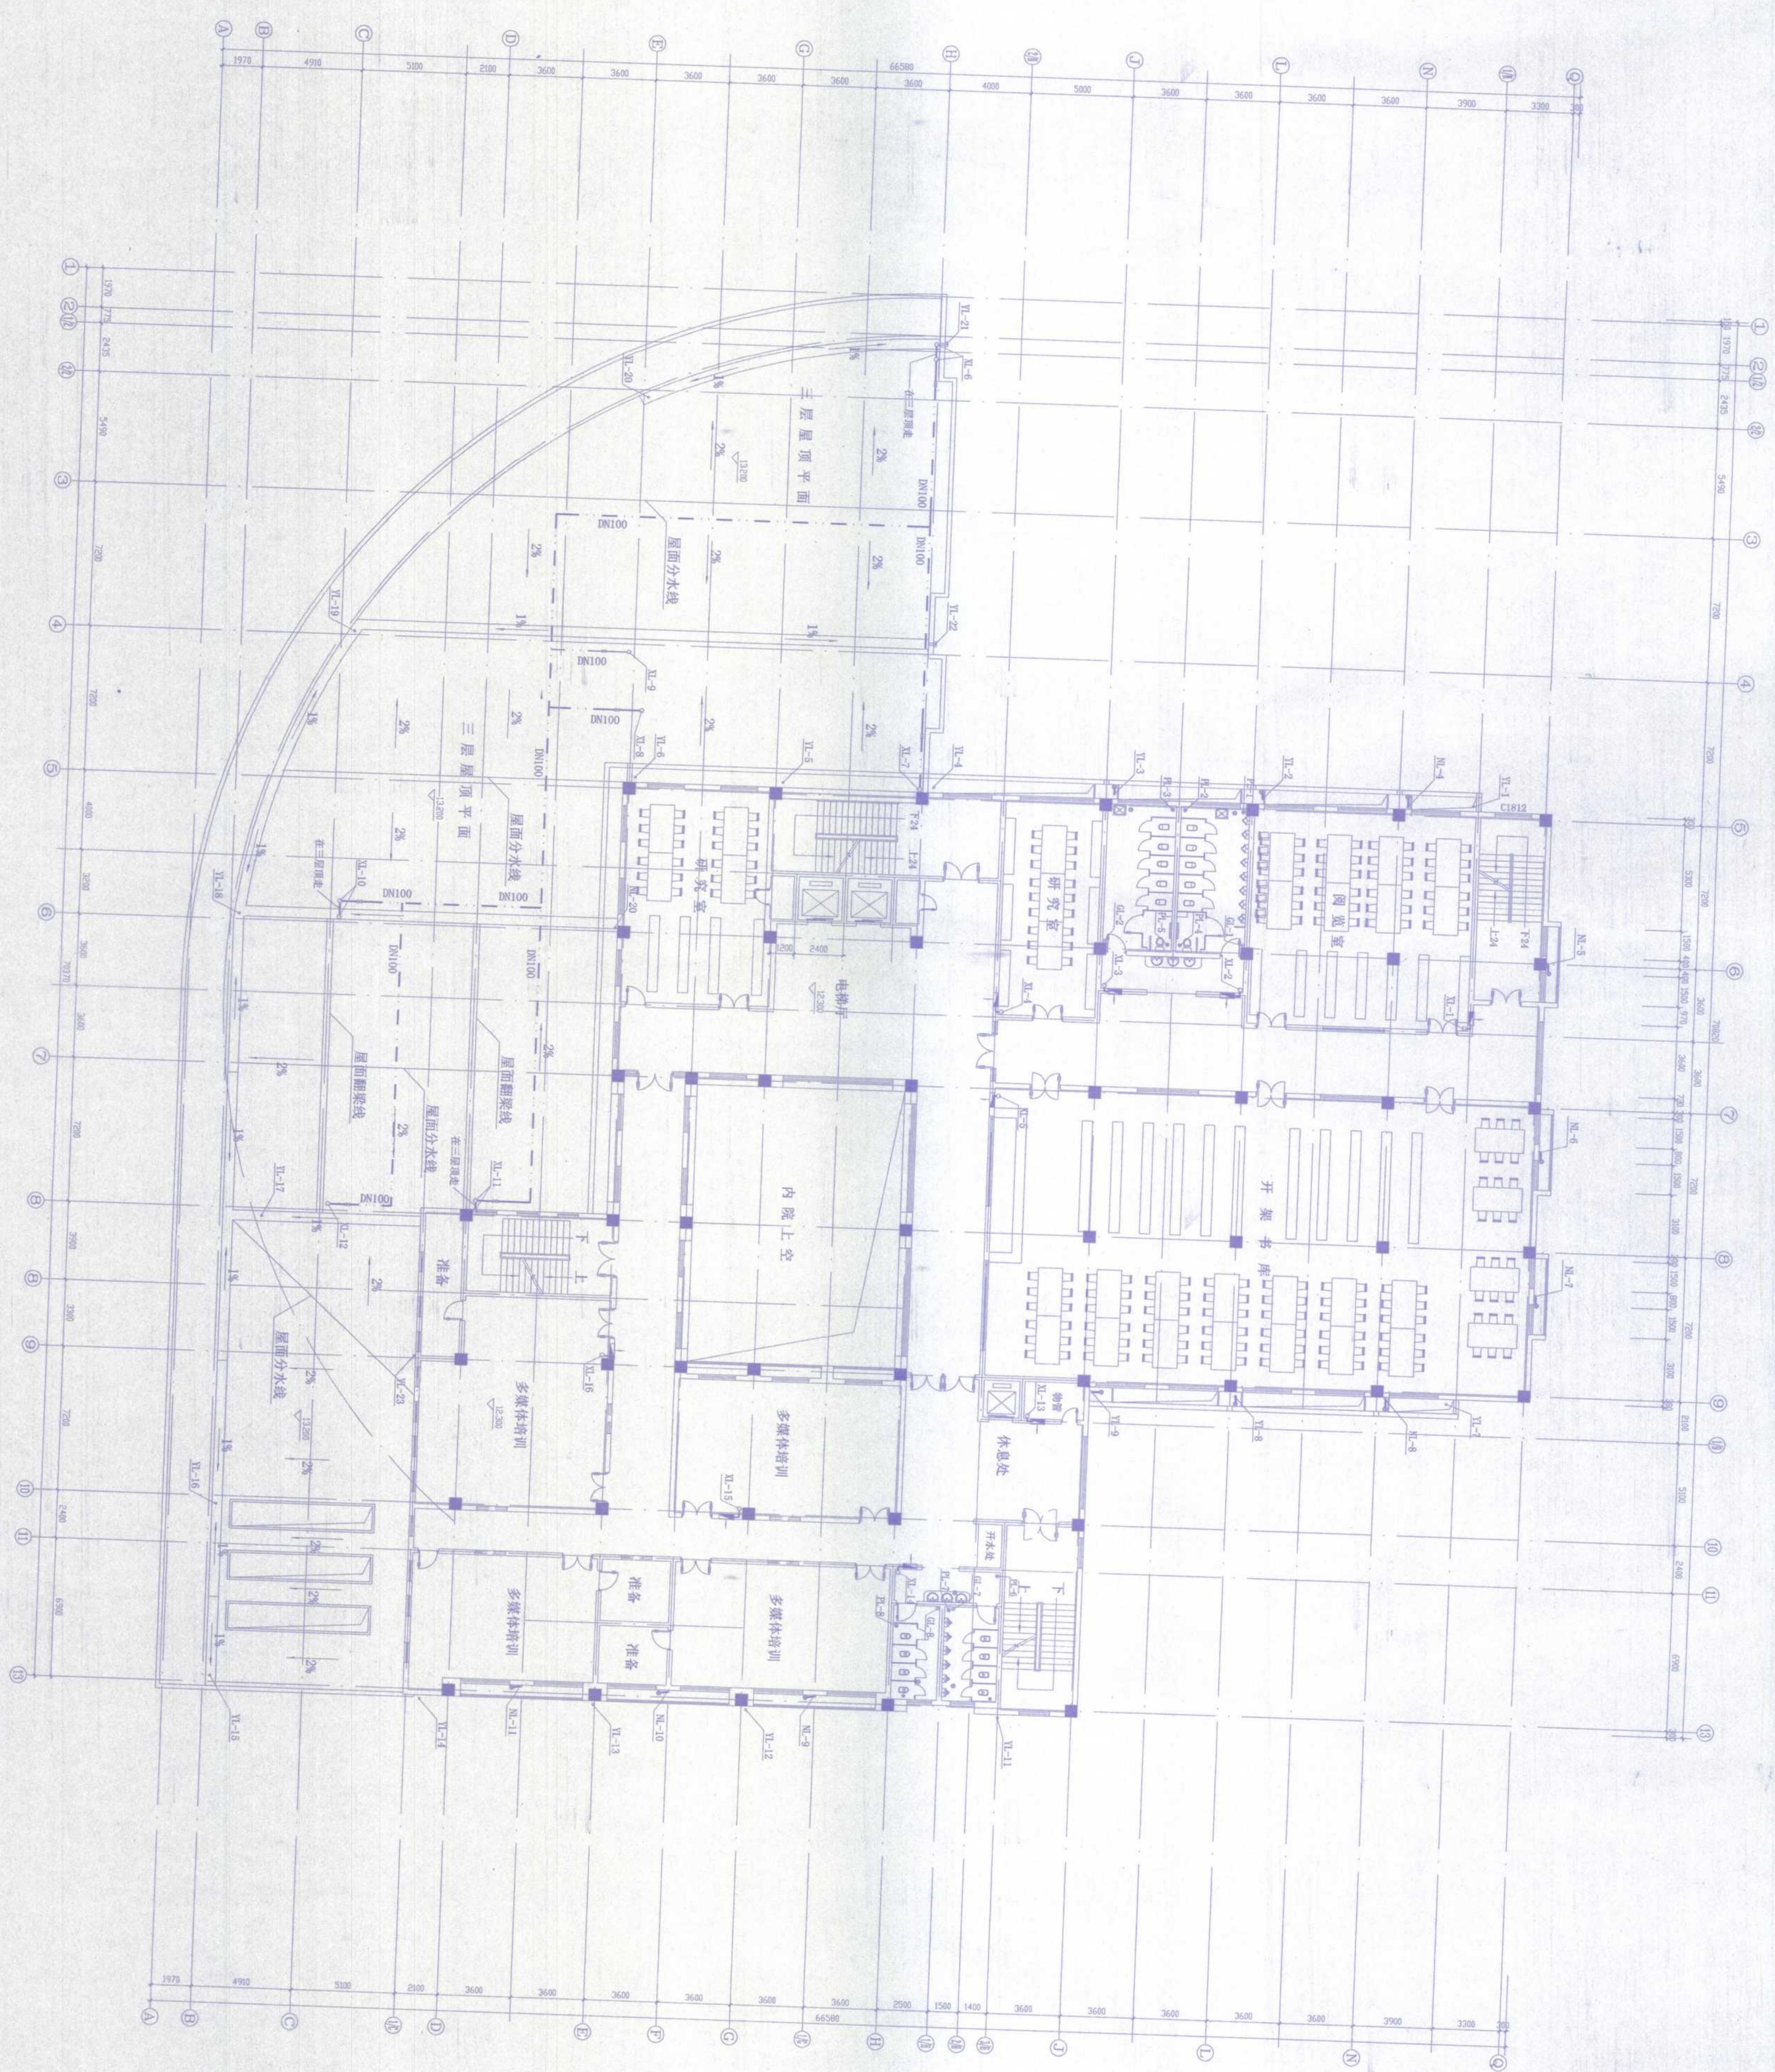

安庆职业技术学院


安庆职业学院新校区一期工程

五层平面图

比例 1:150

注册公用设备工程师(暖通空调)专业
安徽省建设厅
安徽省建筑设计研究院
证书编号: 1101117
有效期至二00六年十二月三十一日

[illegible]

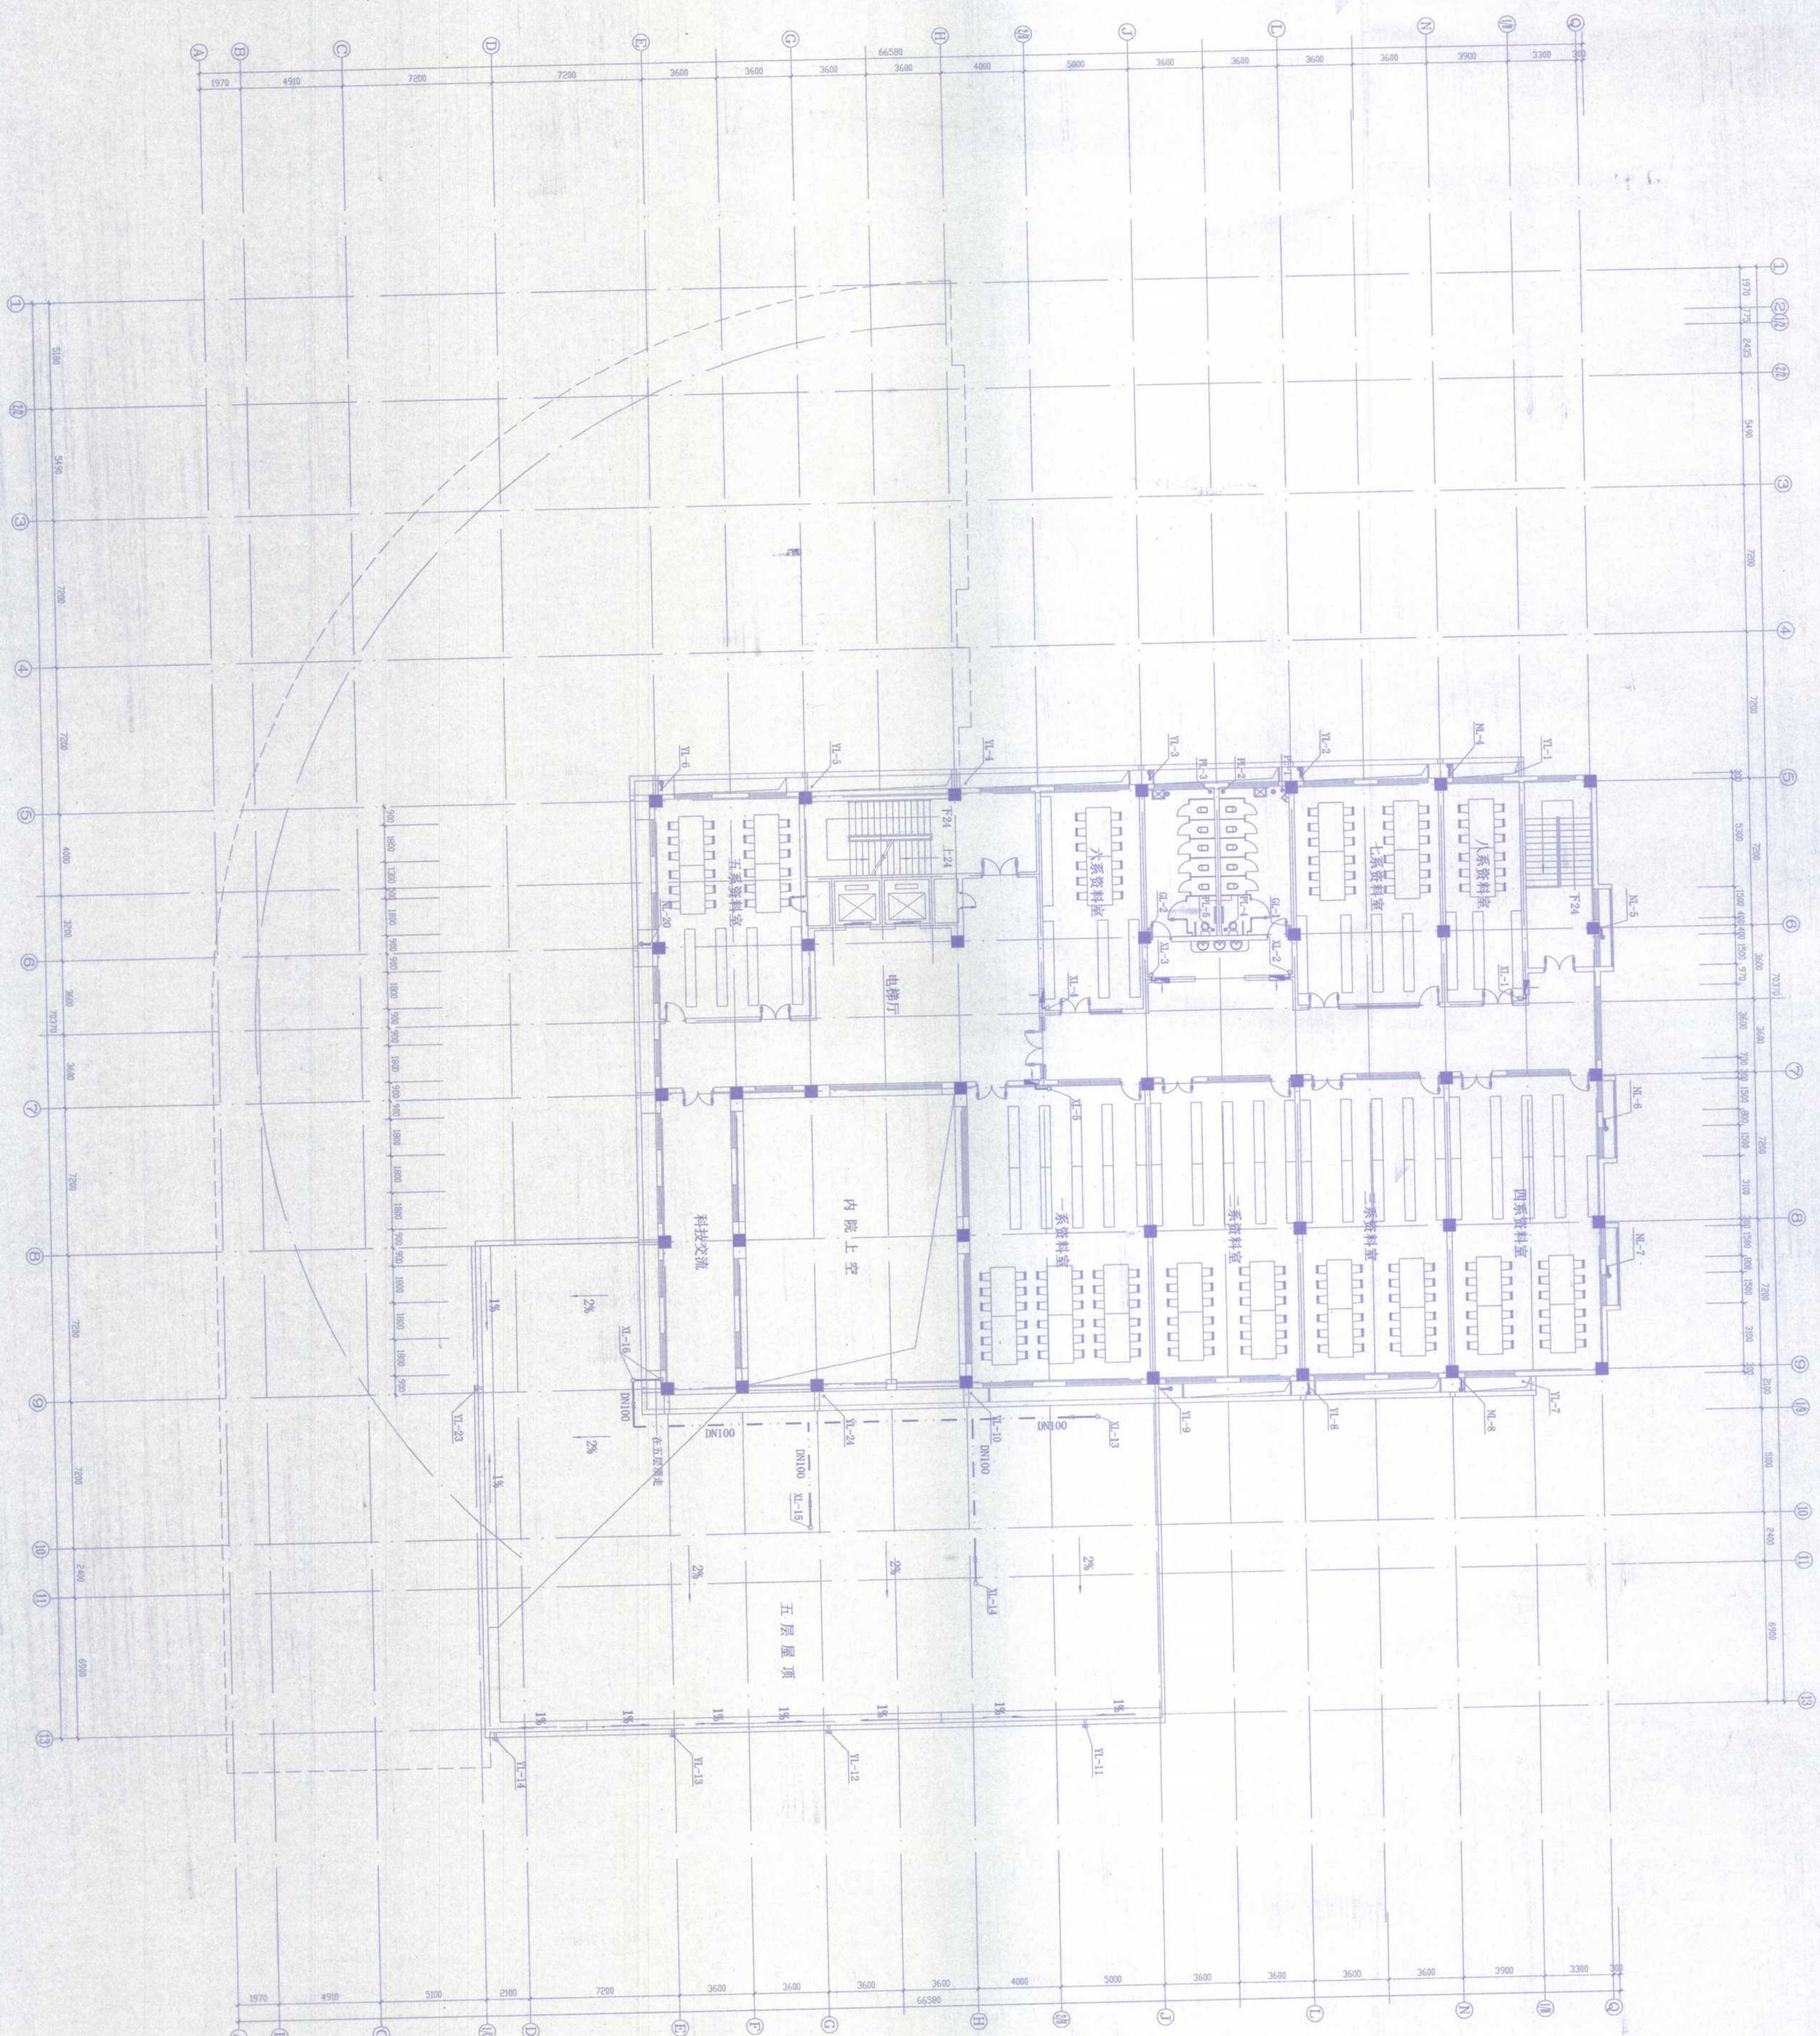

六层平面图 1:150


防火分区示意

竣工图专用章

防火分区
850

325


注册师章					

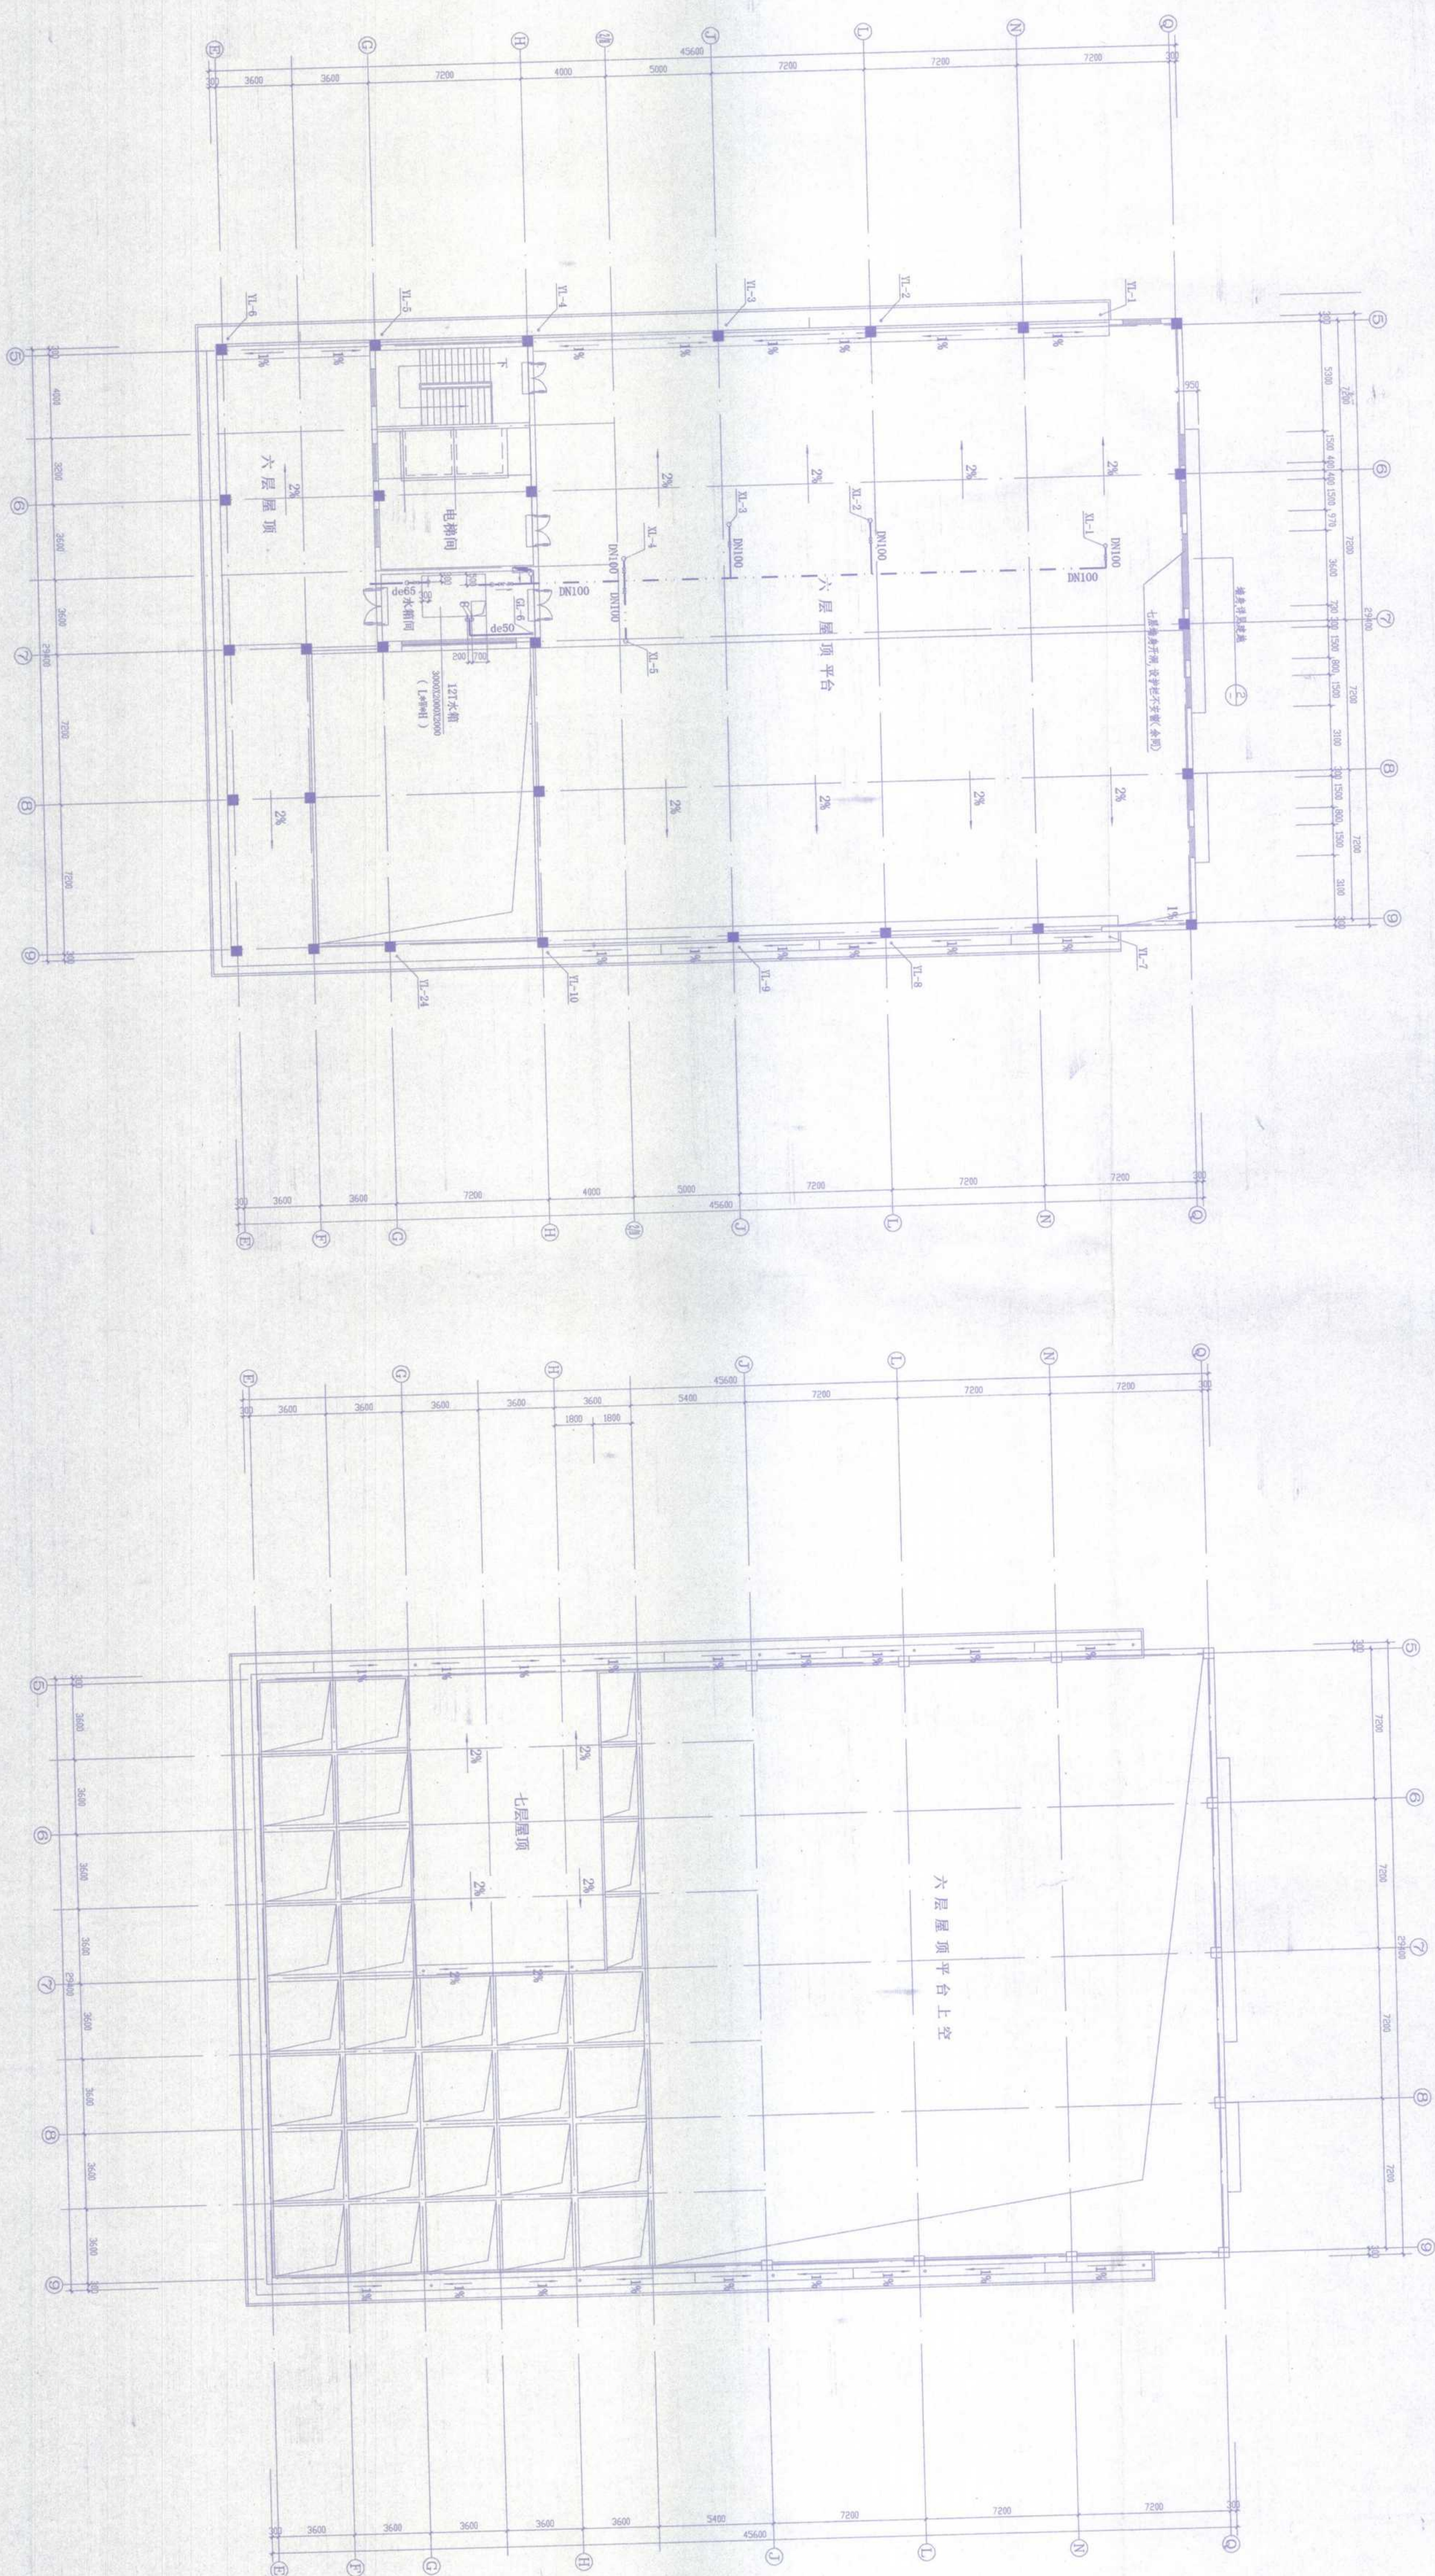

六层屋顶平面图 1:150

七层屋顶平面图 1:150

防火分区示意

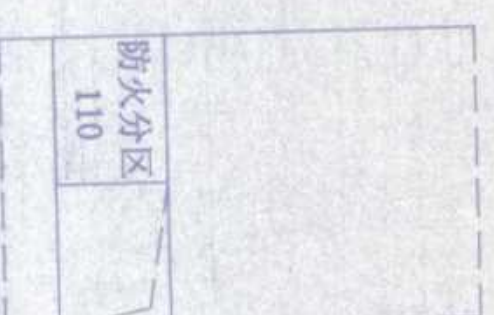

竣工图专用章			
编制	审核	校对	签字
日期	日期	日期	日期
工程名称	工程编号	图号	图名


建设单位

安庆职业技术学院

工程名称

安庆职业技术学院新校区一期工程

项目名称

图文信息中心

图纸名称

上水系统透视图

比例 1:100


出图专用章

注册师章

类别	姓名	日期
审定	李俊	
审核		
设计		
制图		
校对	陈伟	
设计负责人		
工程负责人		
工程审核人		
工程制图人		

会签栏	电气
建筑	暖通
结构	
给排水	

工程编号	V200422	图号	11
图别	水施	号	16

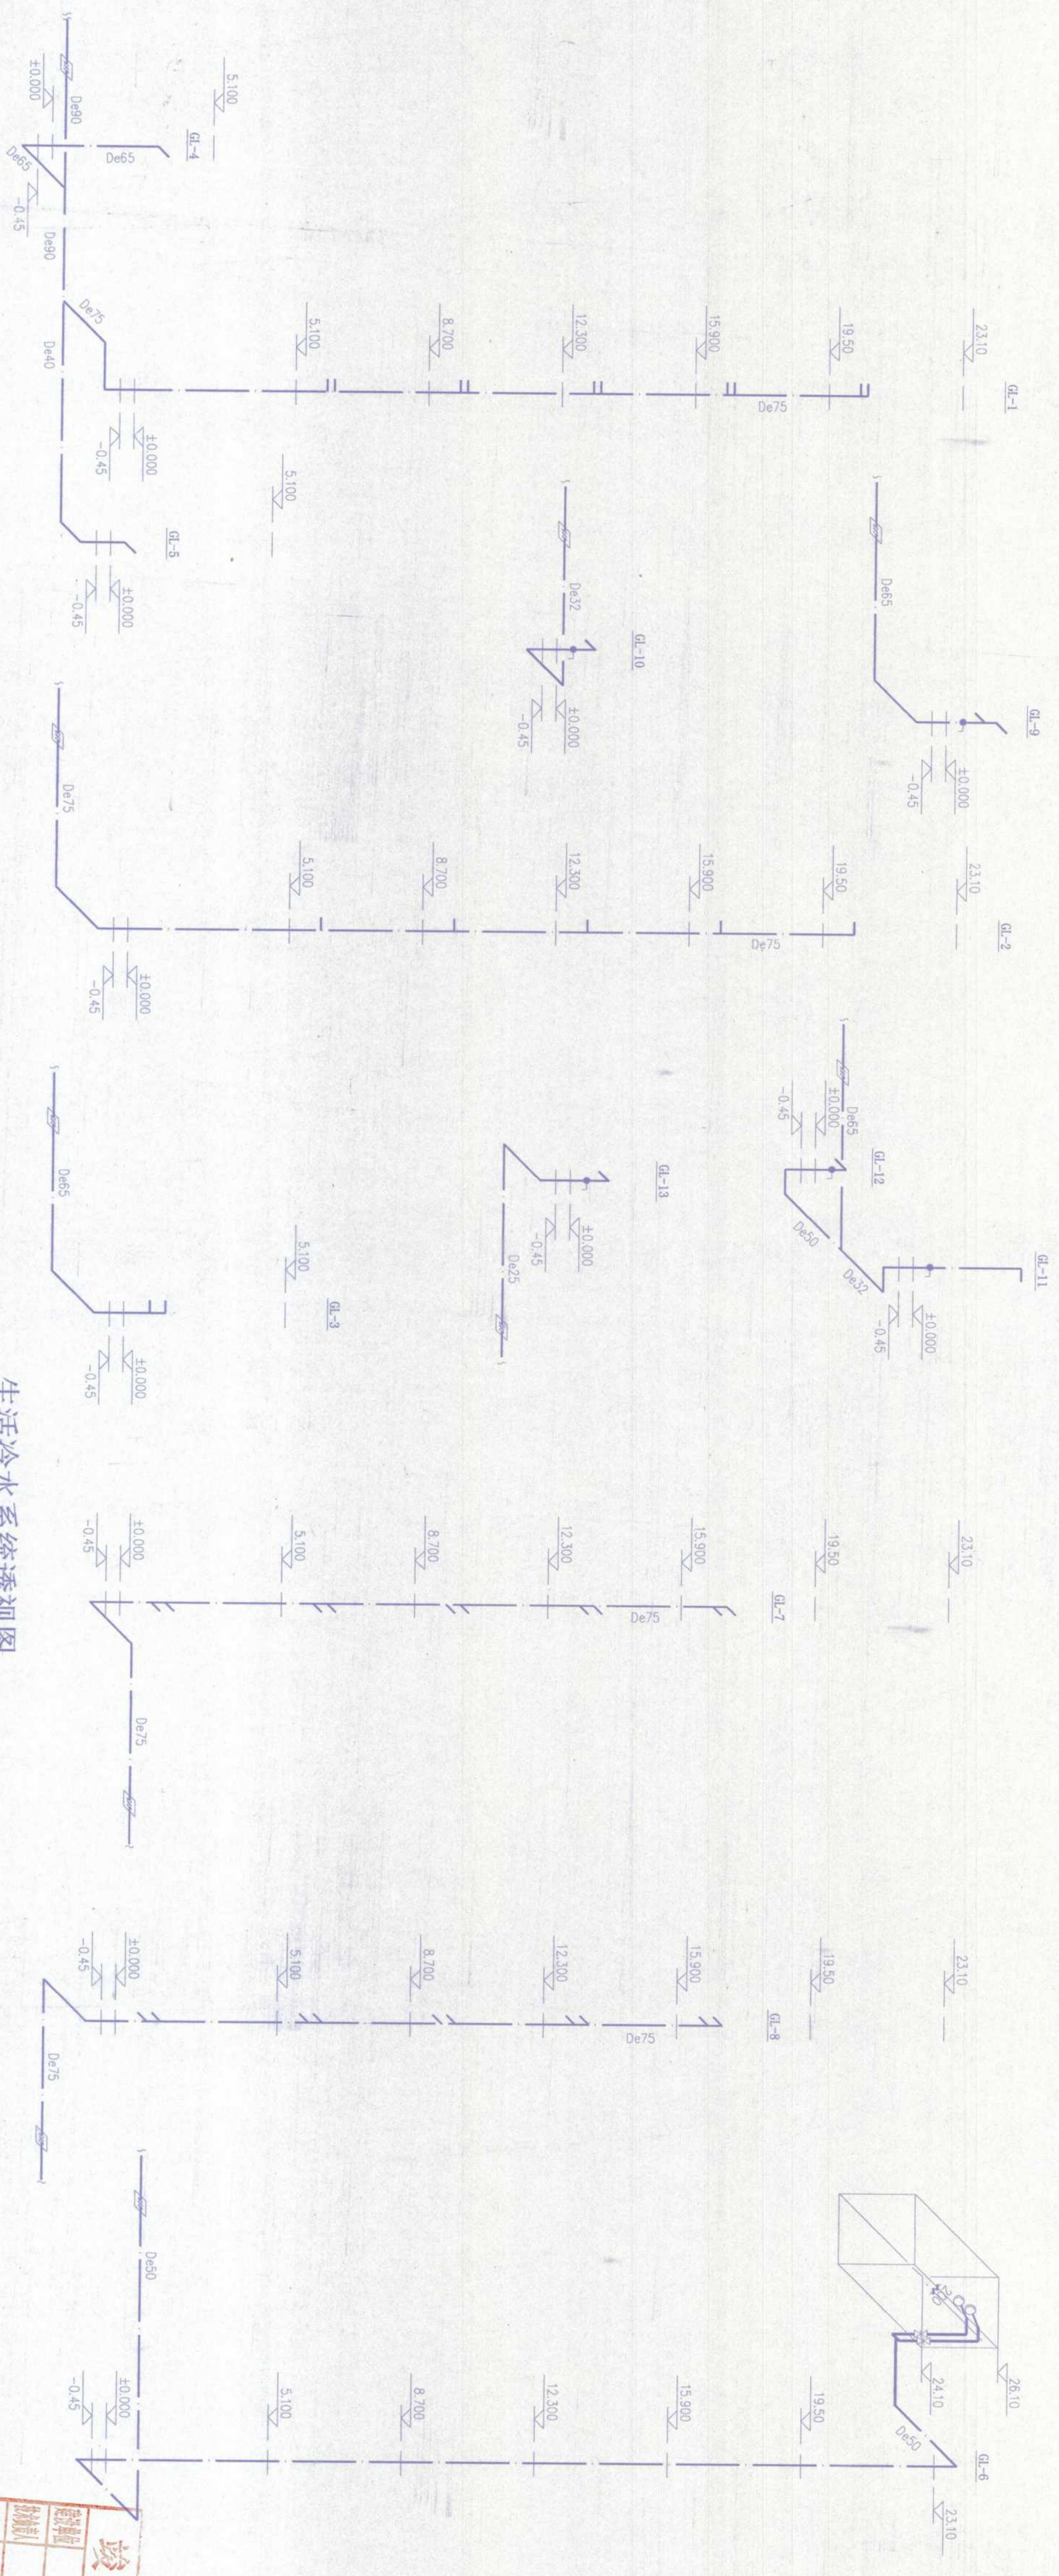

生活冷水系统透视图

注: 1. 支管透视图详见大样图水施-09.10.



建设单位

安庆职业技术学院

工程名称

安庆职业技术学院新校区一期工程

项目名称

图文信息中心

图纸名称

下水系统透视图

比例 1:100

工程勘察设计院(出图)专用章

安徽省建筑设计研究院

工程编号:110111-sj

有效期至二00六年十二月三十一日止

注册师章

类别

审定

审核

工程主持人

工种负责人

校对

设计

制图

会签栏


建筑

结构

给排水

工程编号 Y200422

图别 水施

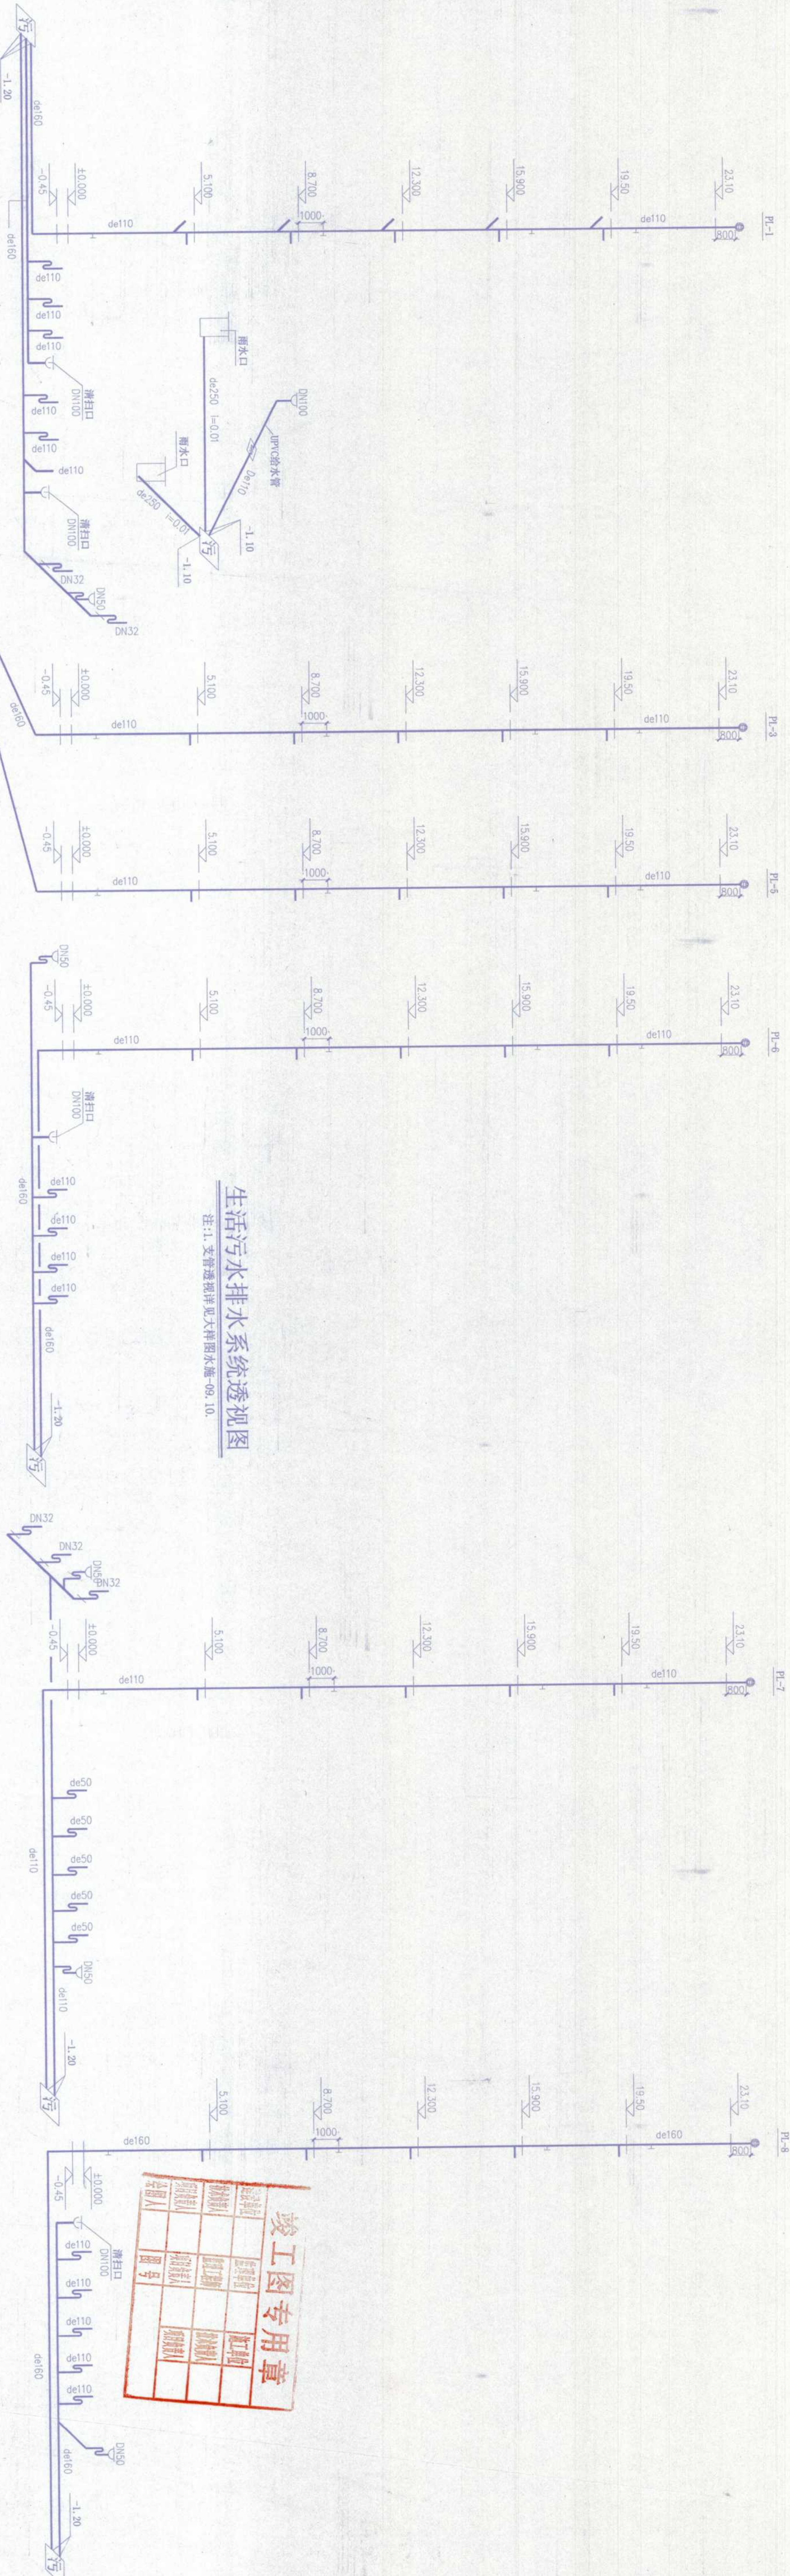

证书编号: 110111-sj

建设单位

子项	图文信息中心
----	--------

[illegible]

安徽建筑工业学院建筑设计研究院

建筑工程甲级 证书编号: 110111-sj

有效期至二〇〇五年十二月三十一日止

注册师

[illegible][illegible]

建设单位

安庆职业技术学院

工程名称

安庆职业学院新校区一期工程

项目名称

图文信息中心

图纸名称

上,下水系统透视图
消火栓系统透视图

比例 1:100

工程勘察设计院(出图)专用章

工程设计甲级 证书编号: 110111-SJ

安徽省建设厅监制

有效期至二〇〇六年十二月三十一日止

--	--

注册师章

类别	签证	日期
审查	张	
审查	李方	
核定	王德发	
核		
工程主持人		
工种负责人		
校对	李方	
校		
设计		
制图		
制		

竣工图专用章


竣工图专用章

竣工图专用章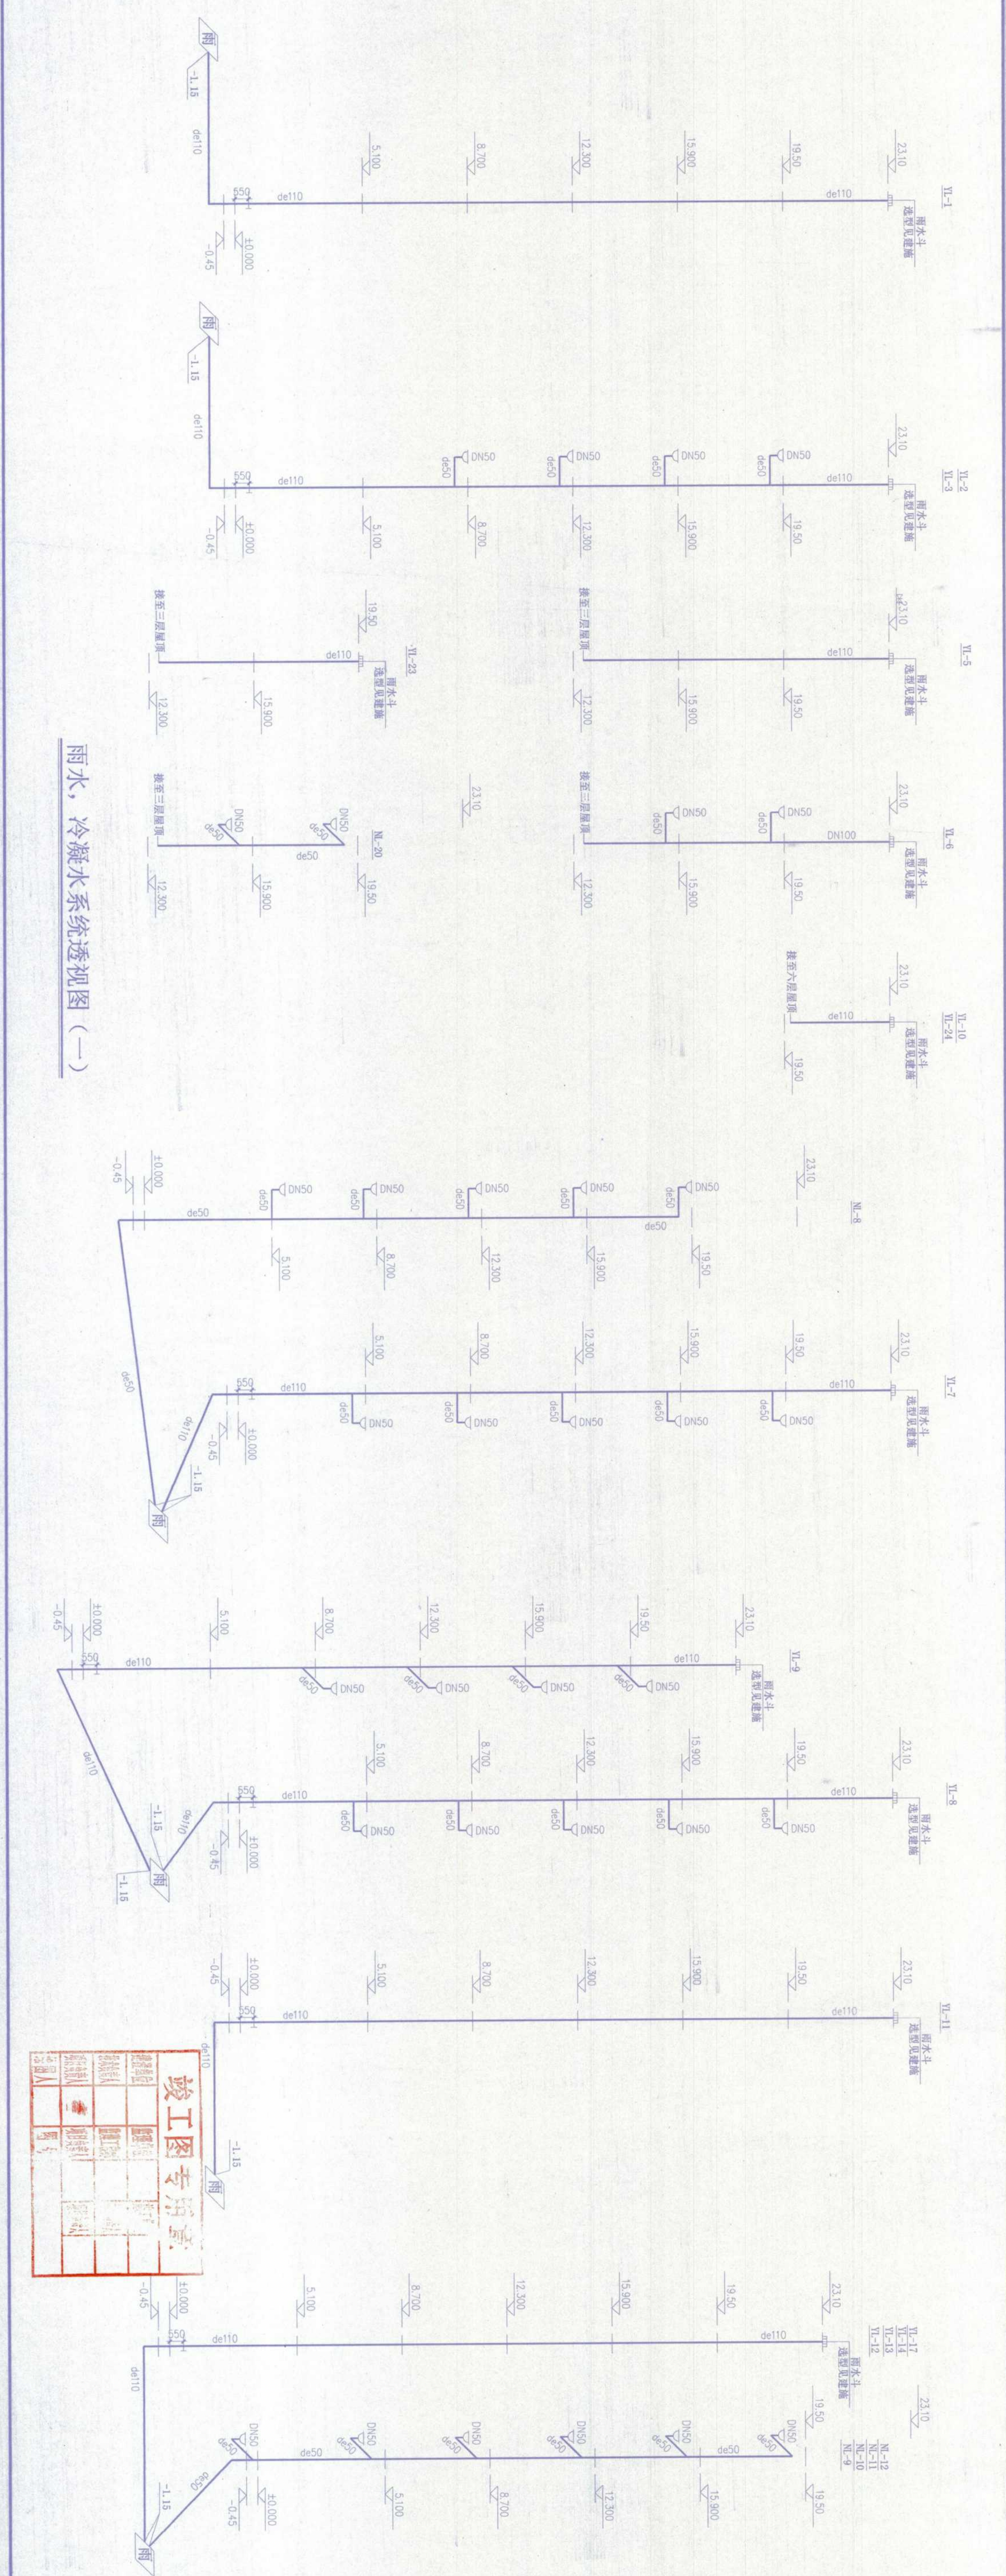

雨水, 冷凝水系统透视图 (一)



工程勘察设计院(盖章/出图)专用章
安徽省建筑设计研究院
工程勘察甲级 证书编号: 1101111-sj
安徽省建设厅监制
有效期至二00六年十二月三十一日止

类别	姓名	日期
审核	李海	
审核	李海	
工程主持人	李海	
工种负责人	李海	
校对	李海	
设计	李海	
制图	李海	
会签栏		
建筑	电气	
结构	暖通	
给排水	工艺	
工程编号	Y200422	图 16
图 别	水施	号 16

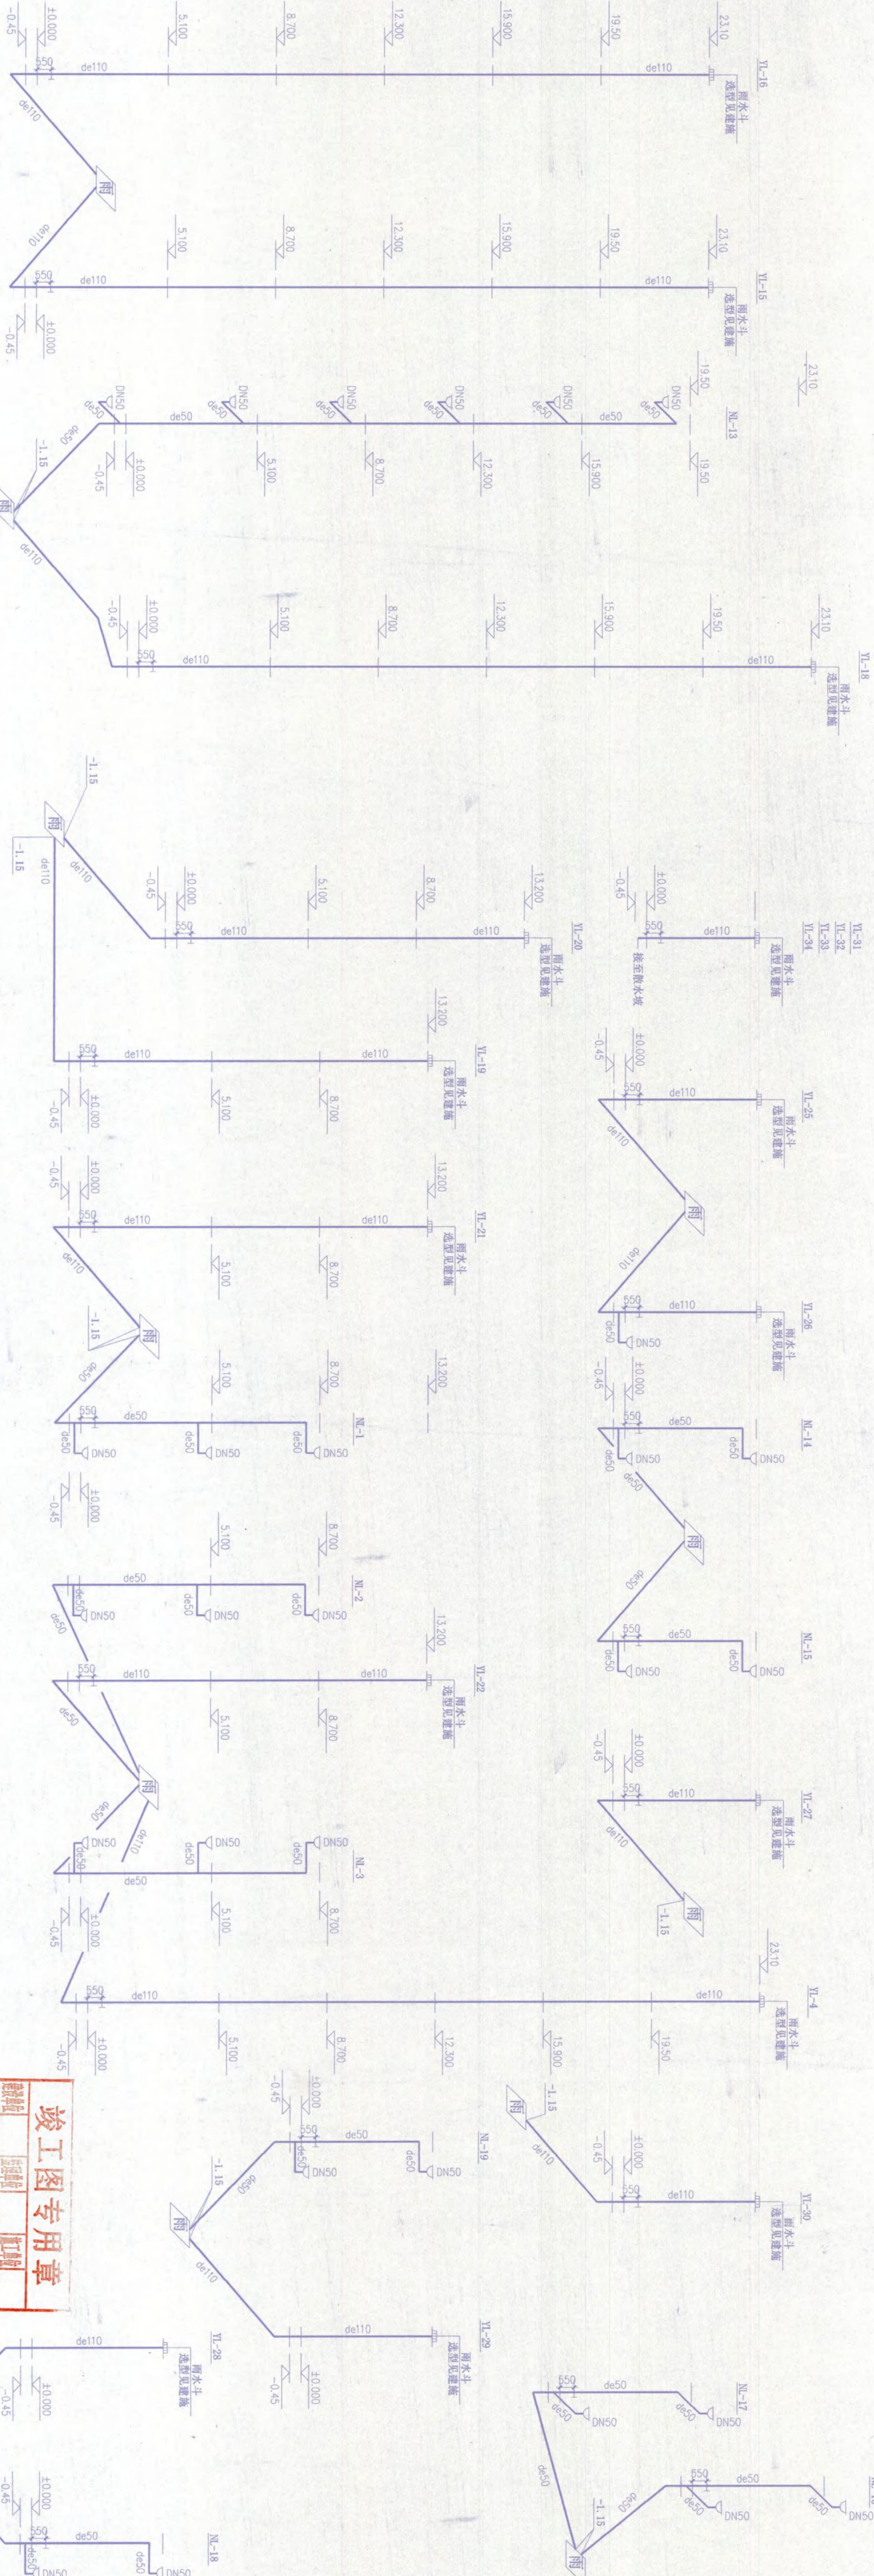

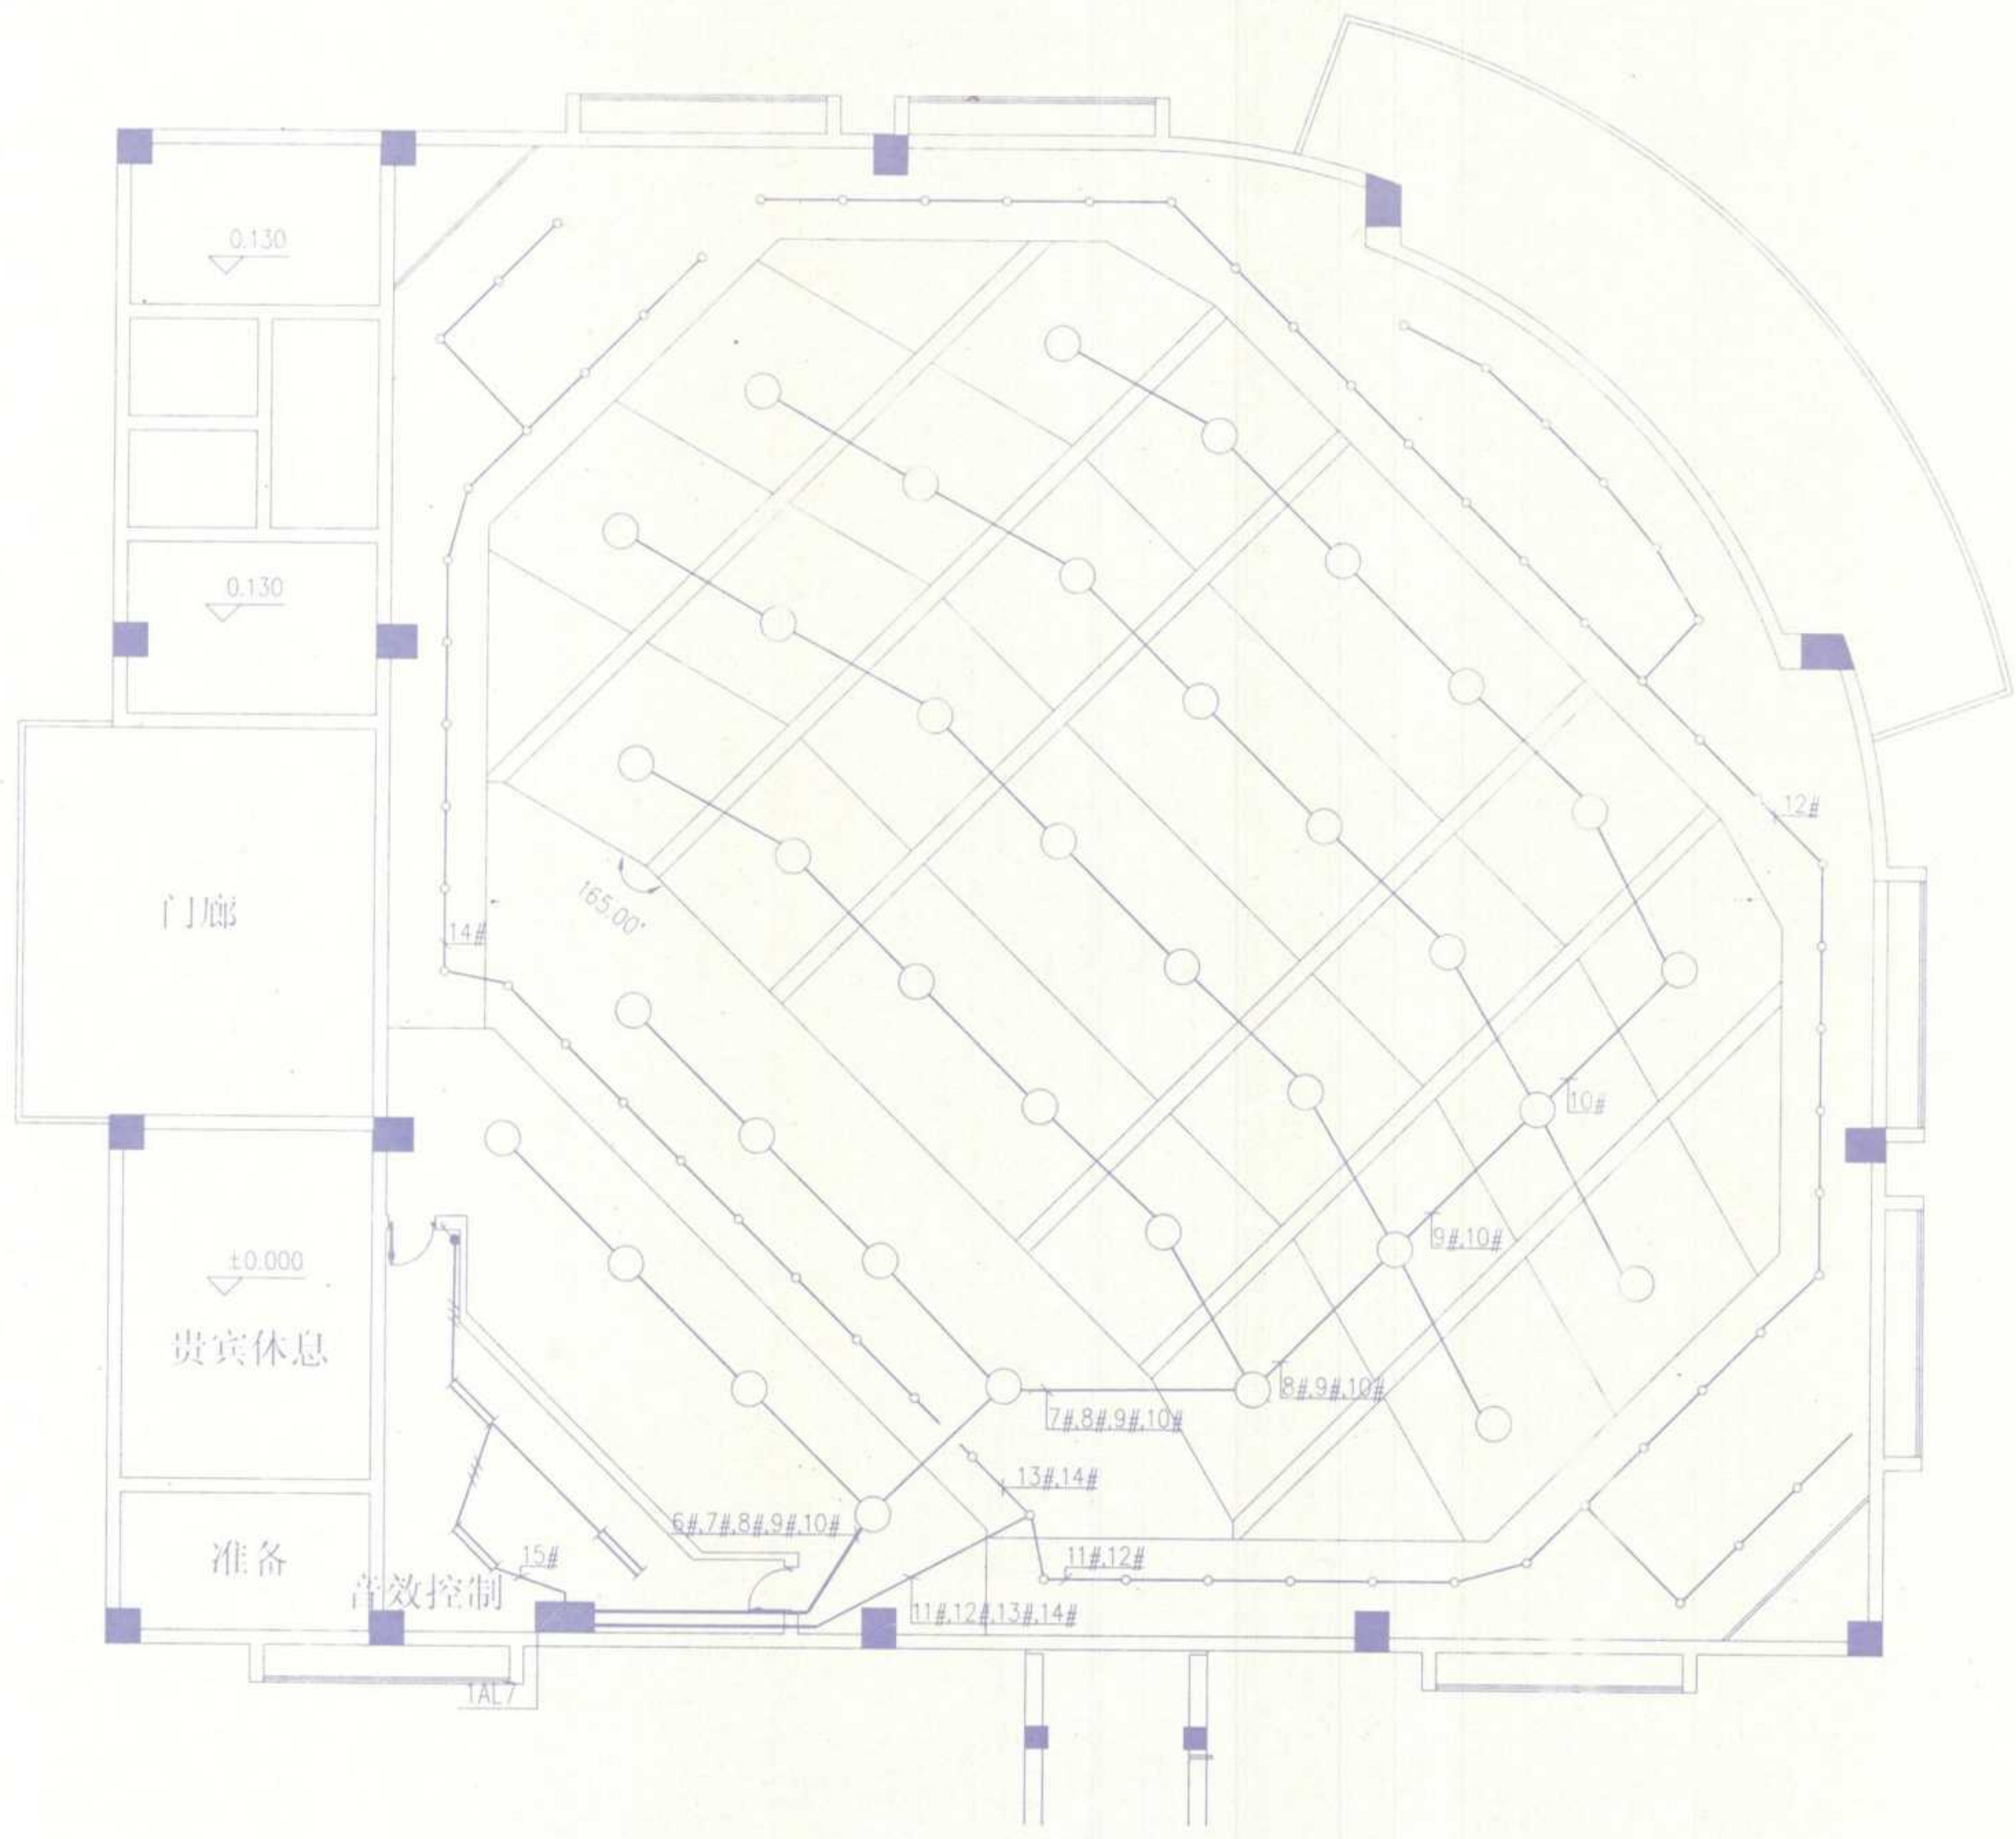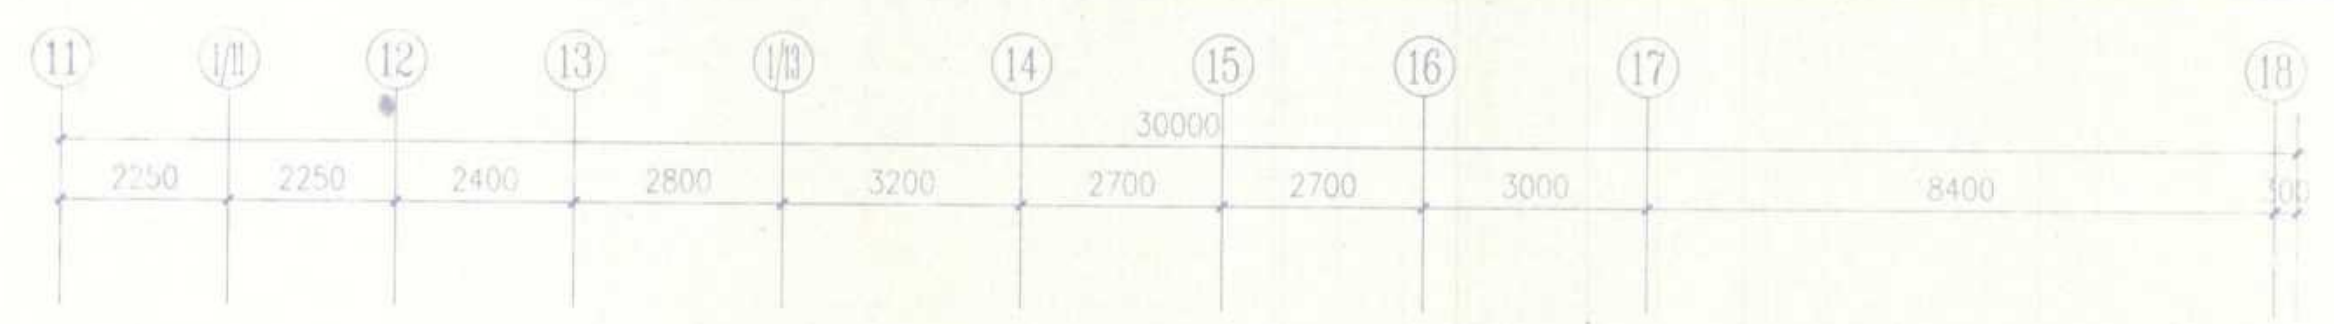

报告厅照明平面图 1:100



NHBV-3*4 SC20-FC.WC		A	TCM65 16A/1P	1#	BV-2*2.5 SC20-FC.WC	照明
由ALE前1#引来		B	TCM65 16A/1P	2#	BV-2*2.5 SC20-FC.WC	照明
1AL7		C	TCM65 16A/1P	3#	BV-2*2.5 SC20-FC.WC	照明
		A	TCM65 16A/1P	4#	BV-2*2.5 SC20-FC.WC	照明
		B	TCM65 16A/1P	5#	BV-2*2.5 SC20-FC.WC	照明
		C	TCM65 16A/1P	6#	BV-2*2.5 SC20-FC.WC	照明
		A	TCM65 16A/1P	7#	BV-2*2.5 SC20-FC.WC	照明
		B	TCM65 16A/1P	8#	BV-2*2.5 SC20-FC.WC	照明
		C	TCM65 16A/1P	9#	BV-2*2.5 SC20-FC.WC	照明
VV-5*16 SC40-FC.WC		A	TCM65 16A/1P	10#	BV-2*2.5 SC20-FC.WC	照明
DH-A-40A		B	TCM65 16A/1P	11#	BV-2*2.5 SC20-FC.WC	照明
		C	TCM65 16A/1P	12#	BV-2*2.5 SC20-FC.WC	照明
		A	TCM65 16A/1P	13#	BV-2*2.5 SC20-FC.WC	照明
		B	TCM65 16A/1P	14#	BV-2*2.5 SC20-FC.WC	照明
		C	TCM65 16A/1P	15#	BV-2*2.5 SC20-FC.WC	照明
Pe=20KW Kx=0.8 COSφ=0.8 Ijs=30A		ABC	TCM65 25A/3P		预留	
		ABC	TCM65 25A/3P		预留	
					FRD-65/4P	

竣工图专用章		
建设单位	监理单位	施工单位
项目负责人	项目负责人	项目负责人
技术负责人	技术负责人	技术负责人
项目工程师	项目工程师	项目工程师
绘图人	图号	

备 注		
安徽建筑工业学院建筑设计研究院 THE ARCHITECTURAL DESIGN INSTITUTE OF ANHUI UNIVERSITY OF ARCHITECTURE AND ENGINEERING COLLEGE 证书编号: 1110111-5		
建设单位 安徽职业技术学院		
工程名称 安徽职业技术学院新校区二期工程		
子项名称 图文信息中心		
图纸名称 报告厅照明平面图		
比例 1:100		
注册师章		
类别	签名	日期
审 定	李 强	
审 核	李 强	
工程主持人	李 强	
工种负责人	李 强	
校 对	李 强	
设 计	李 强	
制 图	李 强	
会 签 栏		
建 筑	电 气	
结 构	暖 通	
给排水	工 艺	
工程编号	Y200508	图 号 1
图 别	电 补	号 1
计算机管理号		

设计说明

一、概述

本工程为安庆职业技术学院新校区图文信息中心电气设计, 图文信息中心为六层。

二、设计依据

- 1.《10KV及以下变电所设计规范》GB50053-94。
- 2.《低压配电设计规范》GB50054-96。
- 3.《民用建筑电气设计规范》JCJT16-92。
- 4.《建筑设计防火规范》GBJ16-97。
- 5.《图书馆建筑设计规范》JGJ38-99。
- 6.根据校方提供的施工图设计条件和相关专业的设计委

三、设计内容

弱电系统(包括电话、有线电视、IC卡系统;由设计院配合专业公司深化设计完成)

四、强电设计

1. 供电负荷
本工程用电负荷为828kW, 计算负荷为497kW。
2. 供电电源
供电电源由学院10kV变电所引出一路高压电缆至本工程一层配电间高压配电柜, 高压进线电缆见系统图。
3. 配电方式及计量
总配电间总配电柜按图文中心配电, 无功补偿采取配电房总配电柜补偿方式。进线采用三相四线制, 总配电柜出线为三相五线制, 配电方式采用放射式配电。计量方式采用进线作总计量。
4. 系统接地
本工程配电系统采用TN-C-S制式, 并进行总等电位连接, 即将给排水金属干管、煤气干管、蒸汽干管及建筑物金属结构等导体通过接地线与配电间电源进线处接地端子可靠连接。系统在总配电间电源进线处作重复接地, 接地电阻不大于1欧。各照明配电箱空调电源插座、数据信息电源插座、普通电源插座和照明回路均分开设置, 各插座回路除单相空调插座回路外均采用漏电保护, 额定漏电动作电流为30mA。
5. 因图书馆空调用电负荷不祥? 故其空调配电箱容量仅为预留? 订货时应根据各用电设备实际负荷进行调整?
6. 照明灯具采用集中与就地相结合控制方式, 阅览室及书库各回路灯具及吊扇均在照明配电箱集中控制, 其余场所均就地控制, 疏散照明均采用应急。正常照明两回路灯具, 应急灯平时点亮。照明采用三基色节能型荧光灯, 配电电子整流器, 单灯功率因数大于0.9。
7. 设备安装
(1) 配电间做电缆沟, 深500, 高、低压配电柜落地安装, 底部用10号槽钢固定; 照明配电箱嵌墙安装; 灯具吸顶安装, 采用节能型灯具; 所有开关、插座均暗装; 电梯控制箱随电梯配套, 电梯间明装, 其高度由供货厂家确定。楼梯灯采用声光控延时开关。
- (2) 安装高度
配电箱下口距地1.5m, 开关下口距地1.4m, 普通组合插座下口距地0.3m, 壁挂式空调插座下口距地1.8m, 柜式空调插座下口距地0.3m, 灯具吊挂安装时, 安装高度距地不低于3.3m, 吊扇及吊灯应预埋吊钩; 其规格吊扇为 $\phi 12$, 灯具为 $\phi 6$, 吊扇调速器明装, 高度距地1.4m。
8. 线路敷设
(1) 室内照明线路穿SC钢管沿顶板、墙面暗敷, 插座线路穿SC钢管沿地板、墙面暗敷, 楼层间竖向沿桥架敷设。由配电间低压配电柜引至各照明配电箱的配电线路均沿桥架敷设, 室外配电线路直埋敷设, 埋深距室外地坪下600mm。
(2) 照明、插座回路导线根数三根及三根以上者见平面图标注, 图中未作标注的照明回路导线根数均为二根, 插座回路线均专引, BV-2.5mm² 导线穿SC管管径选择如下:
2~3根SC15 4~5根SC20 6~8根SC25
(3) 每只灯头盒进出管路不应多于4根, 进出线总数量不应超过12根, 每只开关盒进出管路不应多于2根, 总进出线数量不应超过8根。
(4) 电缆或导线穿建筑物沉降缝时, 应加过路盒采取保护措施, 沉降缝两端的管线应加以固定, 并留有适当余量。

9. 防雷接地

详见防雷接地说明。

五 弱电系统

电话系统,有线电视系统,网络配线系统,校园卡系统均由设计院配合专业公司深化设计完成。


六、其他

1. 凡进出建筑物的各种电缆管线应预埋穿墙套管, 并做好防水处理, 穿线之后应在套管两端用防水防腐材料封堵。
2. 施工时请密切配合土建及相关专业, 做好各种预留洞、预留管以及避雷引下线, 接地线的连接工作。
3. 请严格按照国家有关施工和验收规程规范以及建筑电气标准图集施工。
4. 所有管线敷设其直线长度超过30m或线路转弯处、分支处或穿越沉降缝处均需加装过路盒。
5. 若配电箱安装容量或实际使用容量大于预留容量时, 应对导线截面进行核校, 当超过导线允许载流量时, 应加大导线截面, 并校验断路器容量, 若配电箱预留容量过大, 则配电箱进线截面和断路器容量应根据实际容量调整。
6. 施工时若遇到插座或开关位置明显不合理时, 现场可作适当调整。
7. 配电箱系统图各回路宜保持三相负荷平衡, 其最大相与最小相的负荷电流差不宜超过30%。
8. 电缆或导线穿越建筑物沉降缝时, 应采取保护措施, 沉降缝两端的管线应以固定, 并留有适当余量。


防雷接地设计说明

1. 本建筑物为三类民用防雷建筑。
2. 本建筑避雷带采用 $\phi 10$ 圆钢, 安装方式见03D501-3, 接地引下线利用柱的主筋通长焊接, 主筋 $\phi 16$ 时采用两根主筋焊接, 主筋 $\leq \phi 16$ 时采用四根主筋接。系统接地电阻 $\leq 1\Omega$ 欧姆。
- a. 40×4 镀锌扁钢沿建筑物外墙基础敷设, 埋深 1m , 与柱内钢筋和防雷引下线焊接, 在距地坪 -0.8m 处, 甩出 1.2m 长 -40×4 镀锌扁钢时, 引下线处距室外地坪 0.5m 处设连接板。连接板共6处, 连接板做法参见详图。如没有设外墙的引下线不设连接板。
- b. 建筑物的外墙周围圈内钢筋应可靠焊接连接成整体, 均为均压带且与接地线可靠焊接。
3. 卫生间伸出屋面的金属透气管应与避雷带可靠连接, 做法参阅图集96D501-2-15页。
4. 避雷带引下线至柱内主筋连接线宜比避雷带圆钢面积加大一倍。
5. 防直击雷的人工接地体距建筑物出入口或人行道不应小于 3m , 当小于 3m 时应采用措施之一, 即水平接地体局部埋深不小于 1m 。
6. 本设计采用的图集有:

《利用建筑物金属体作防雷及接地装置安装》	国标	03D501-3
《接地装置安装》	国标	03D501-4
《建筑物防雷设施安装》	国标	03D501-1
《电气竖井设备安装》	国标	04D701-1
7. 避雷线的接地板和电气重复接地板应采用联合接地板, 接地电阻 $\leq 1\Omega$ 。

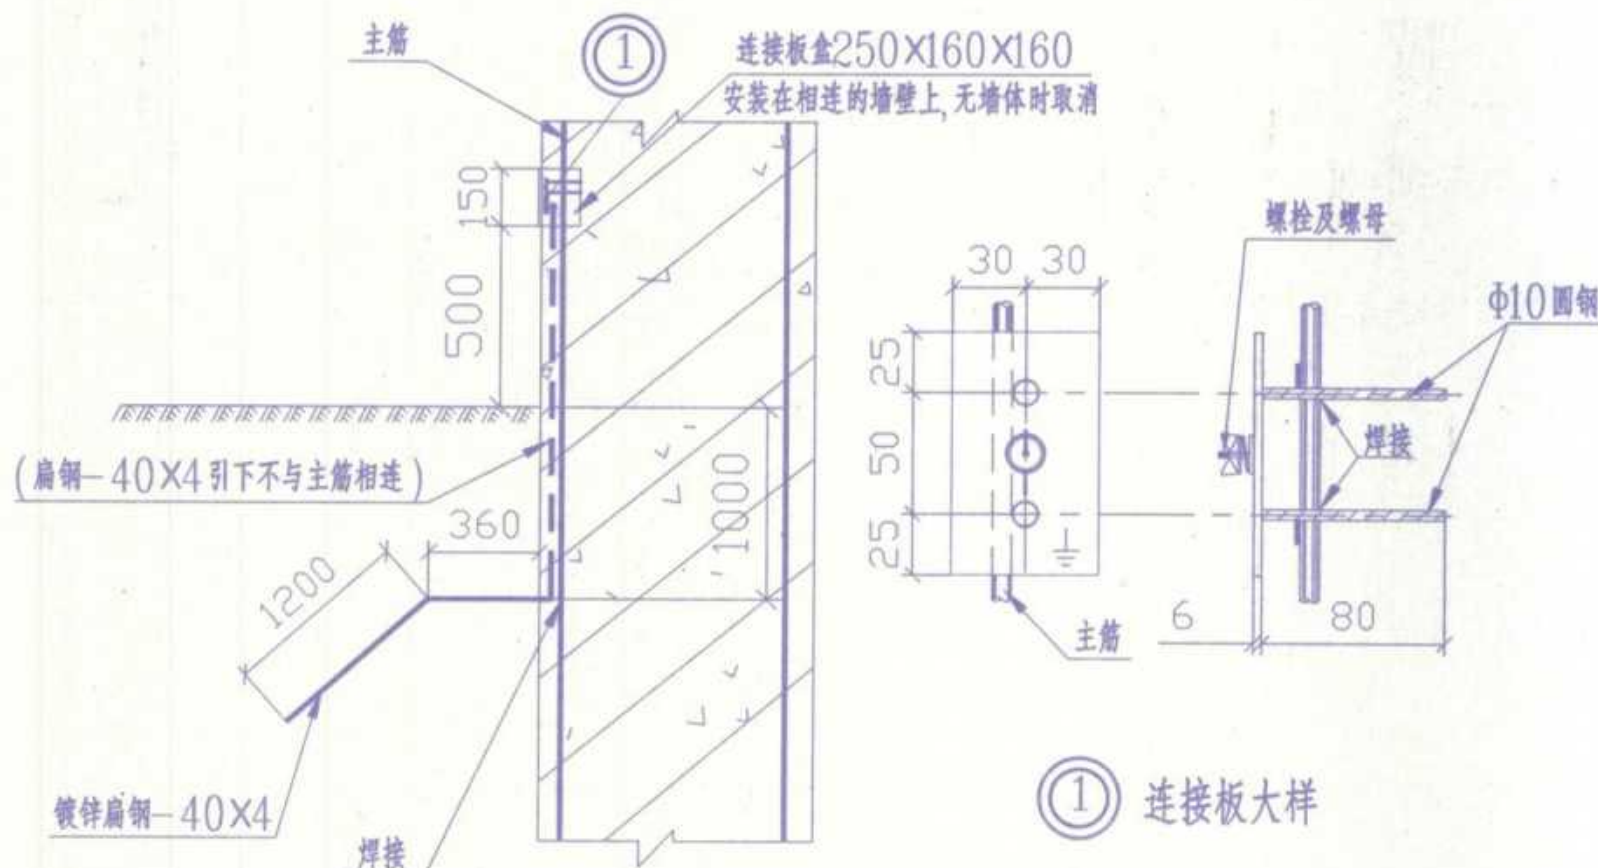

利用柱内主筋做引下线引出及连接板做法

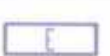27					
26					
25		40x4 镀锌扁钢接地线 壁厚1M.			
24		铜芯聚氯乙烯绝缘导线穿管暗敷设,小斜线表示导线根数			
23		消火栓	—	个	—
22		暗装单相插座	LJ13-16/60	个	下口距地1800
21		带安全门型单相两线加三根暗插座	—	个	下口距地300
20		空调柜机插座	—	个	下口距地300
19		单极限时开关	LJB1/60	个	下口距地1400
18		三联翘板式暗开关	LJ132-16/60	个	下口距地1400
17		单联翘板式暗开关	LJ112-16/60	个	下口距地1400
16		暗装双极开关	LJ122-16/60	个	下口距地1400
15		自电源应急灯	2X8W/-	个	—
14		排气扇(卫生间、包房)	—	个	吸顶
13		诱导灯	8W/- 带电池	个	下口距地300
12		诱导灯	8W/- 带电池	个	下口距地300
11		诱导灯	8W/- 带电池	个	下口距地300
10		吊 扇	220V,φ1400,φ1200	个	预留φ10吊钩
9		双管节能荧光灯(COSφ>0.9)	自带电容补偿 2x36W	个	吸顶
8		单管节能荧光灯(COSφ>0.9)	自带电容补偿 1x36W	个	吸顶
7		安全出口灯	8W/- 带电池	个	门上100暗装
6		节能吸顶灯	X	个	吸顶
5		插座带N	—	个	下口距地1400
4		插座带T	—	个	下口距地300
3		应急照明配电箱	—	个	下口距地1500
2		照明配电箱	—	个	下口距地1500
1		动力配电箱	—	个	下口距地1500
序号	图例	设备名称	型号规格	单位	备注

设备材料表

设计说明、材料表

竣工图专用章		
建设单位	监理单位	施工单位
技术负责人	专业工长	技术负责人
项目负责人	项目负责人	项目负责人
绘图人	图号	

备注

安徽建筑工业学院建筑设计研究院
THE ARCHITECTURAL DESIGN AND RESEARCH INSTITUTE
OF ANHUI ARCHITECTURAL ENGINEERING COLLEGE

建筑工程甲级 证书编号:110111-sj

有效期至二00六年十二月三十一日止

工程勘察资质(出图)专用章

工程勘察资质证书(出图)专用章
安徽建筑工业学院建筑设计研究院
工程设计甲级 证书编号: 110111-2
安徽省建设厅监制
有效期至二〇〇六年十二月三十一日

注册师章

建设单位

安庆职业技术学院

工程名称

图文信息中心

一期工程


图纸名称

设计说明 主要材料表

类 别	签 名	日 期
审 定		
审 核		
工程主持人		
工种负责人		
校 对		
设 计		
制 图		06.04.11

会 签 栏

建 筑		电 气	
结 构		暖 通	
给排水		工 艺	
工程 编 号	Y200508	图	01
图 别	电 施	号	22
计算机管理号			

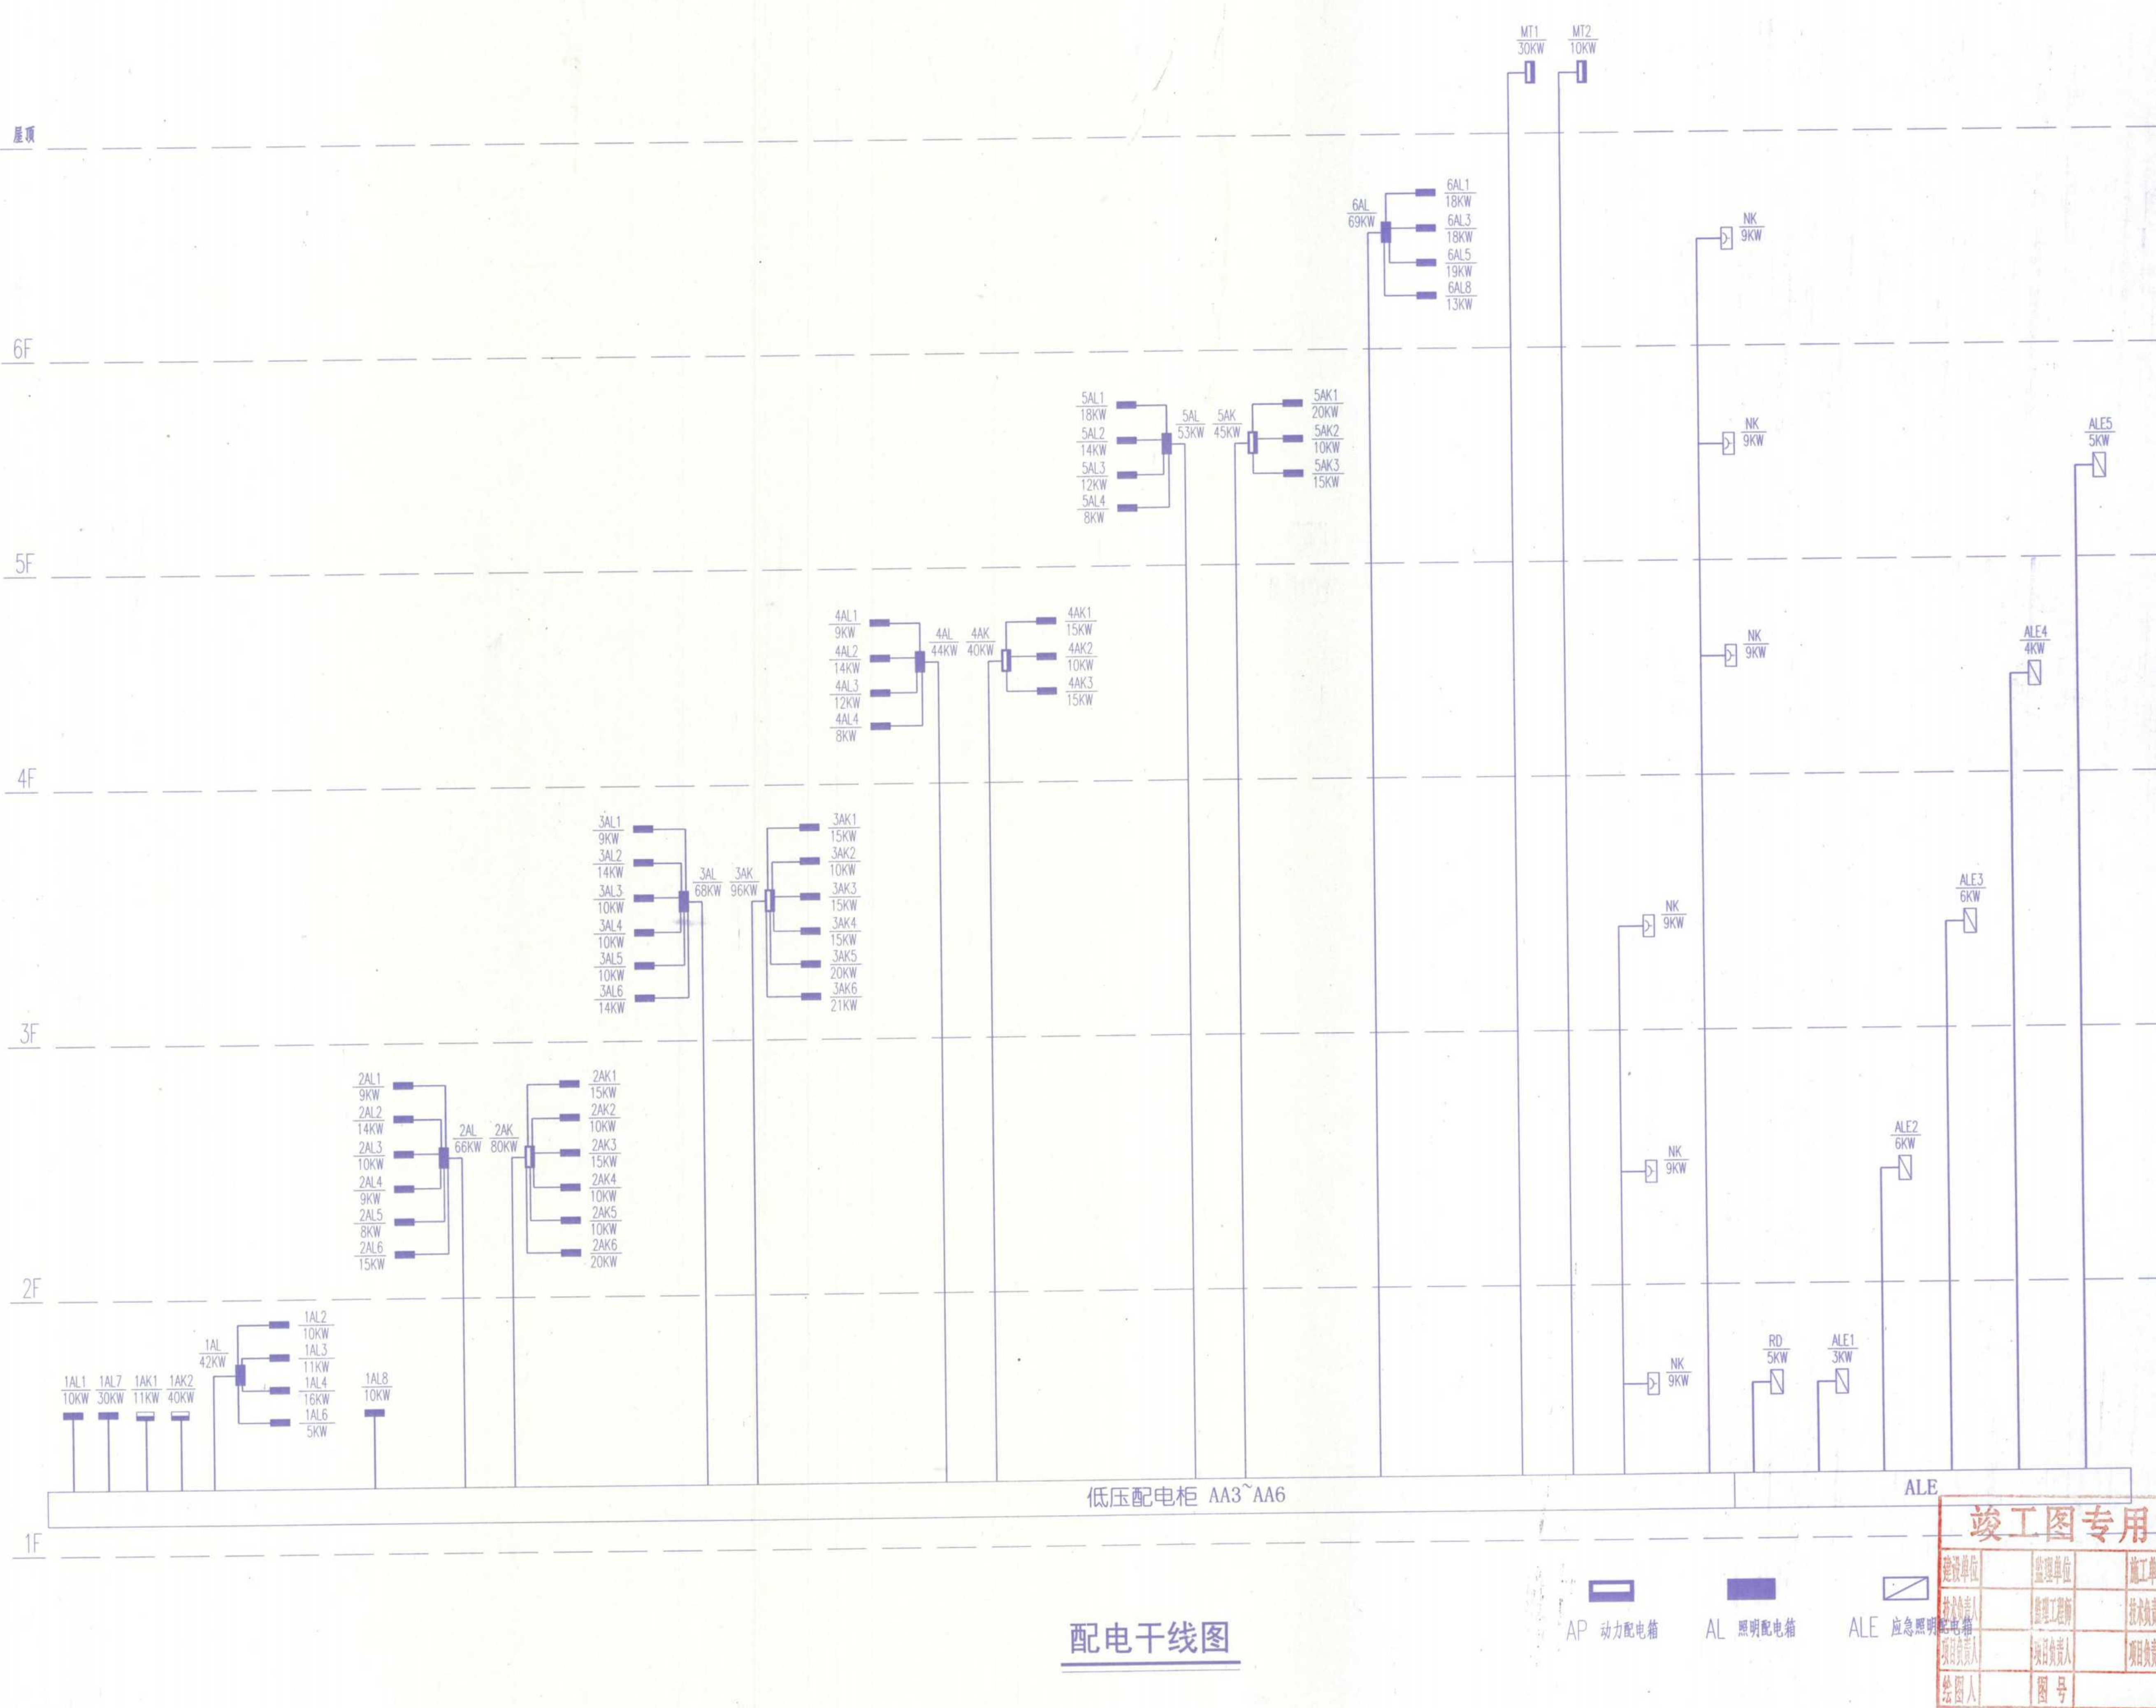

配电干线图

竣工图专用章

建设单位	监理单位	施工单位
项目负责人	监理工程师	技术负责人
项目工程师	项目安全员	项目质量员
绘图人	图号	

备 注

安徽建筑工业学院建筑设计研究院
THE ARCHITECTURAL DESIGN AND RESEARCH INSTITUTE
OF ANHUI ARCHITECTURAL ENGINEERING COLLEGE

建筑工程甲级 证书编号:110111-sj

有效期至二00六年十二月三十一日止

工程勘察资质(出图)专用章

工程勘察资质(出图)专用章
安徽建筑工业学院建筑设计研究院
工程设计甲级 证书编号:110111-sj
安徽省建设厅监制
有效期至二00六年十二月三十一日止

注册师章

建设单位
安庆职业技术学院

工程名称
图文信息中心
一期工程

图纸名称
配电干线图


类 别	签 名	日 期
审 定	陈 林	
审 核	陈 林	
工程主持人	陈 林	
工种负责人	陈 林	
校 对	陈 林	
设 计	陈 林	06.04.18
制 图	陈 林	

会 签 栏


建 筑	电 气
结 构	暖 通
给 排 水	工 艺
工程编号	Y200508
图 别	电 施
计算机管理号	

图 号 02

号 22

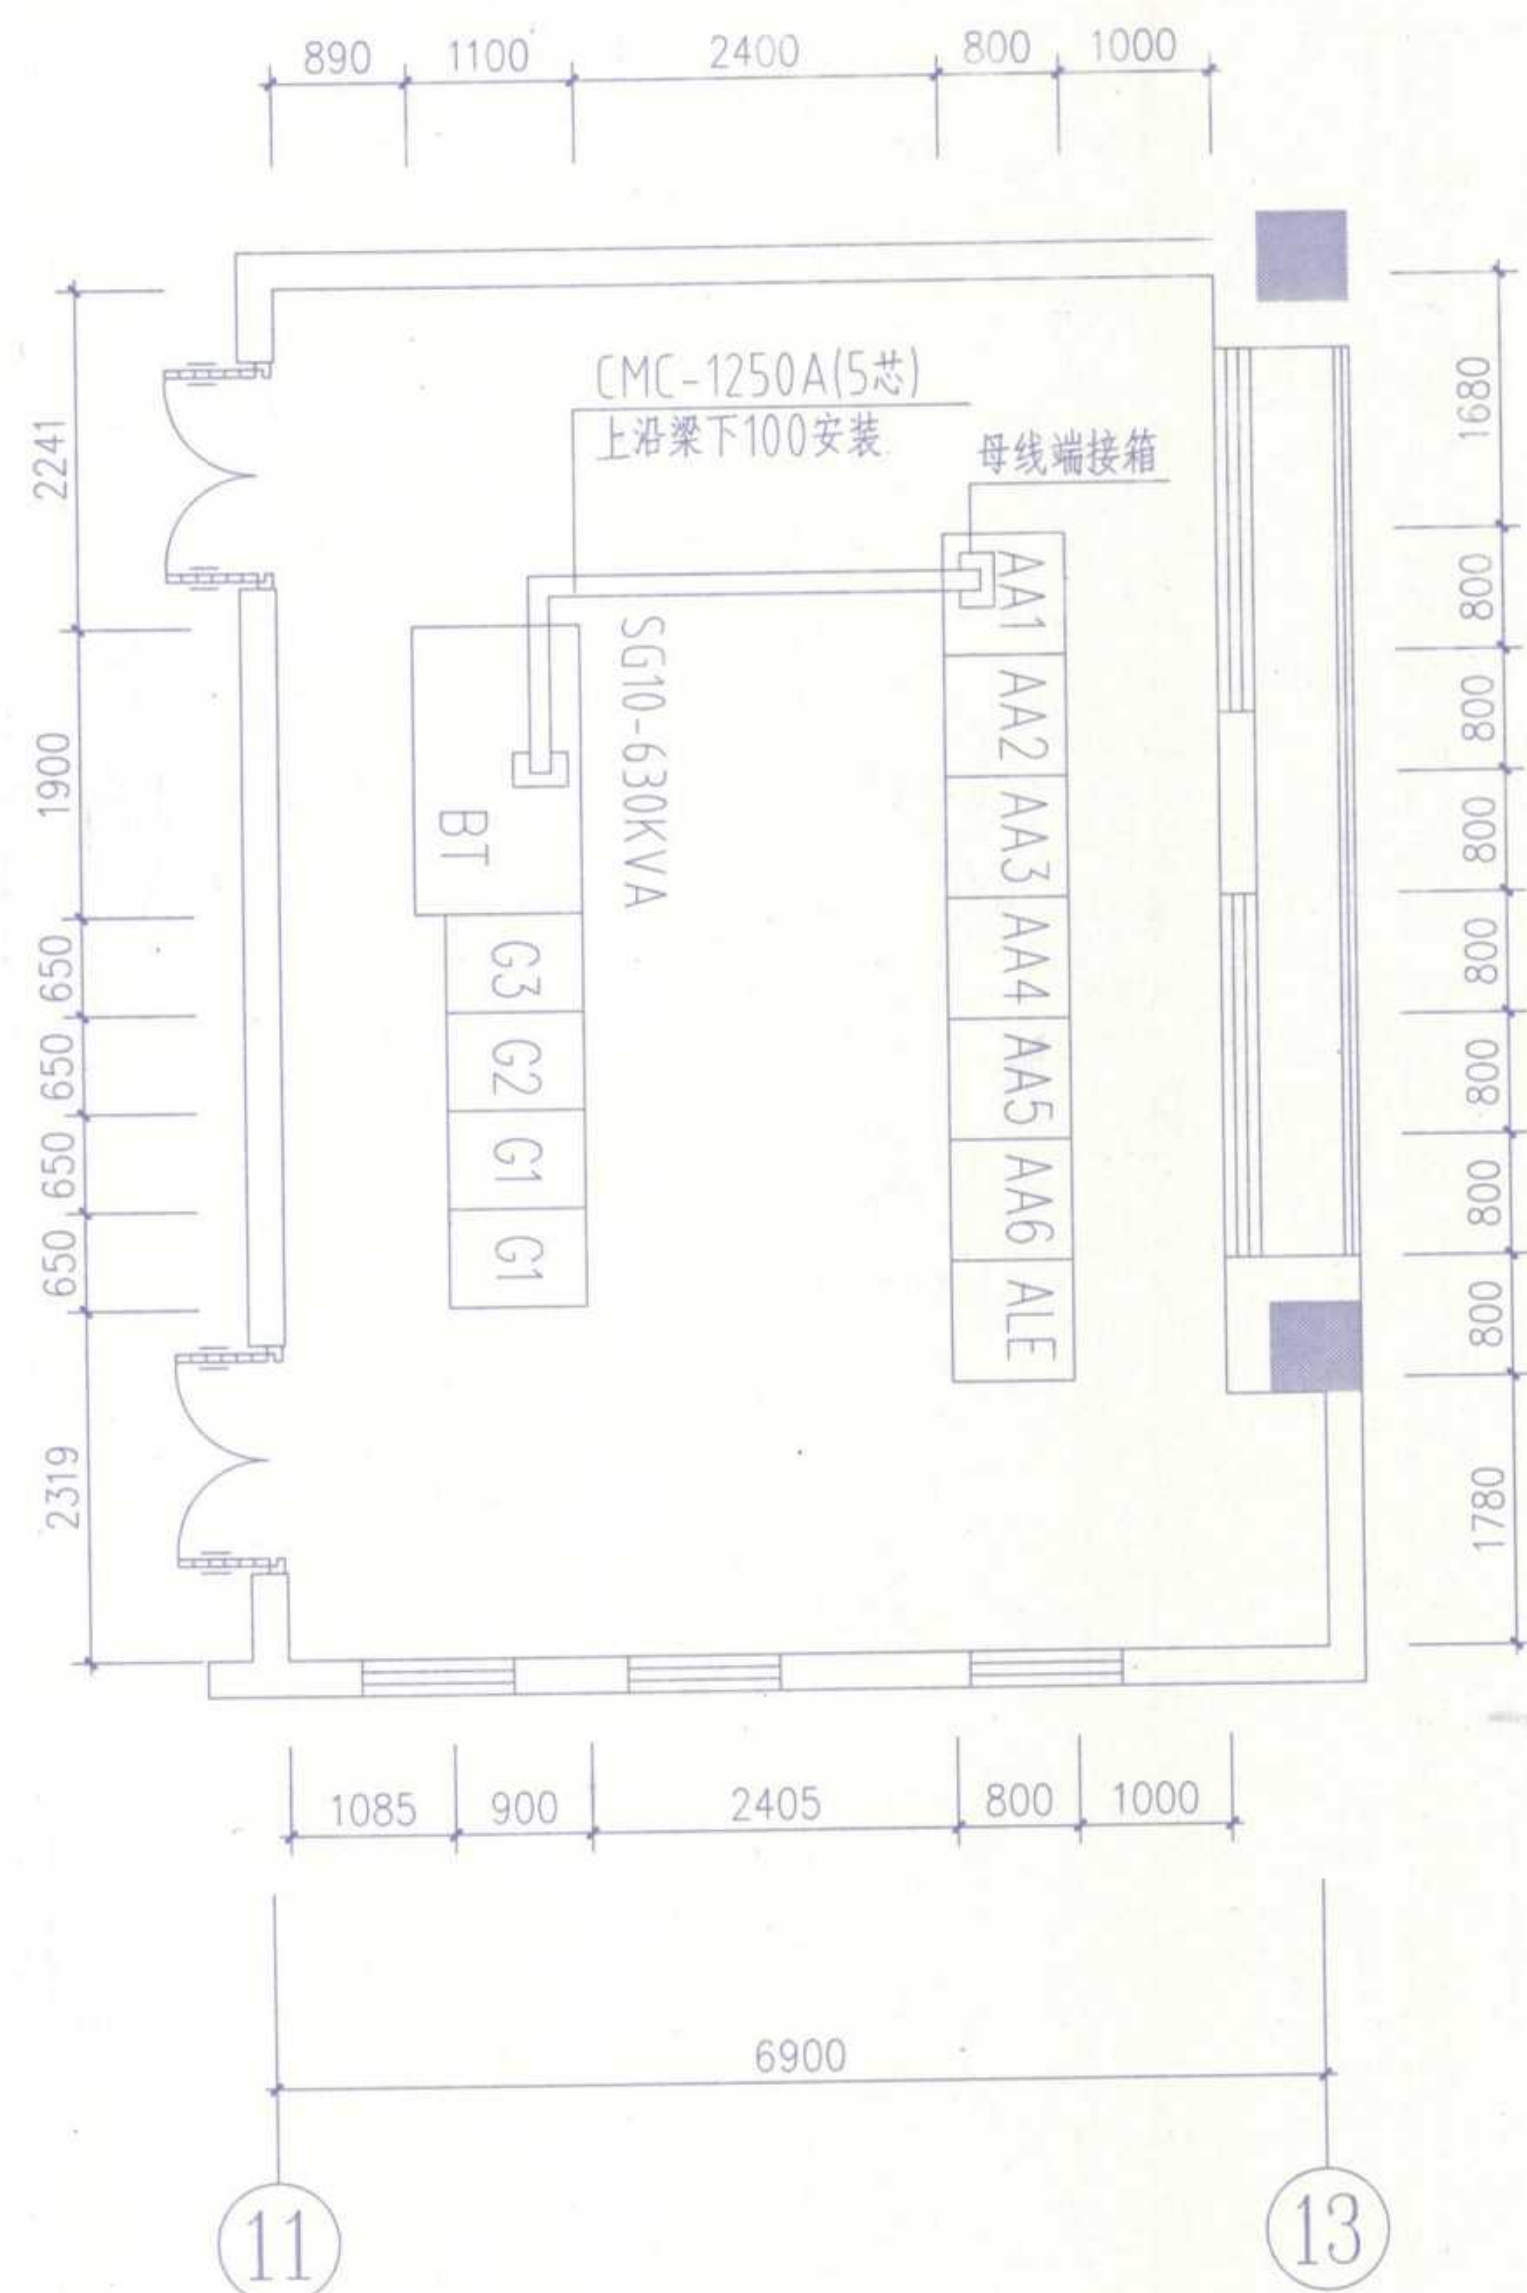


变配电房电气布置平面图 1:50

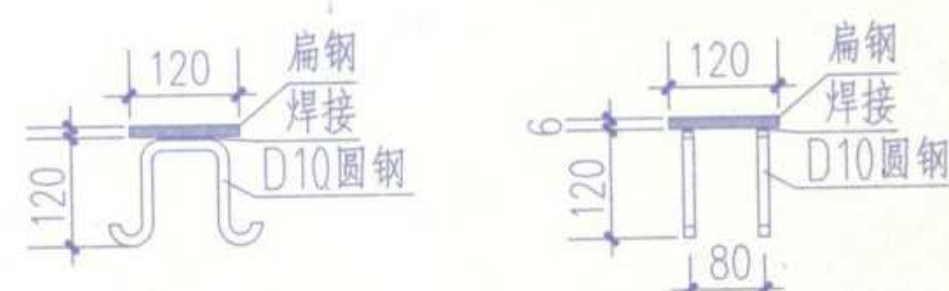

铁件加工图


(除已注明外,设置间距为1000MM)

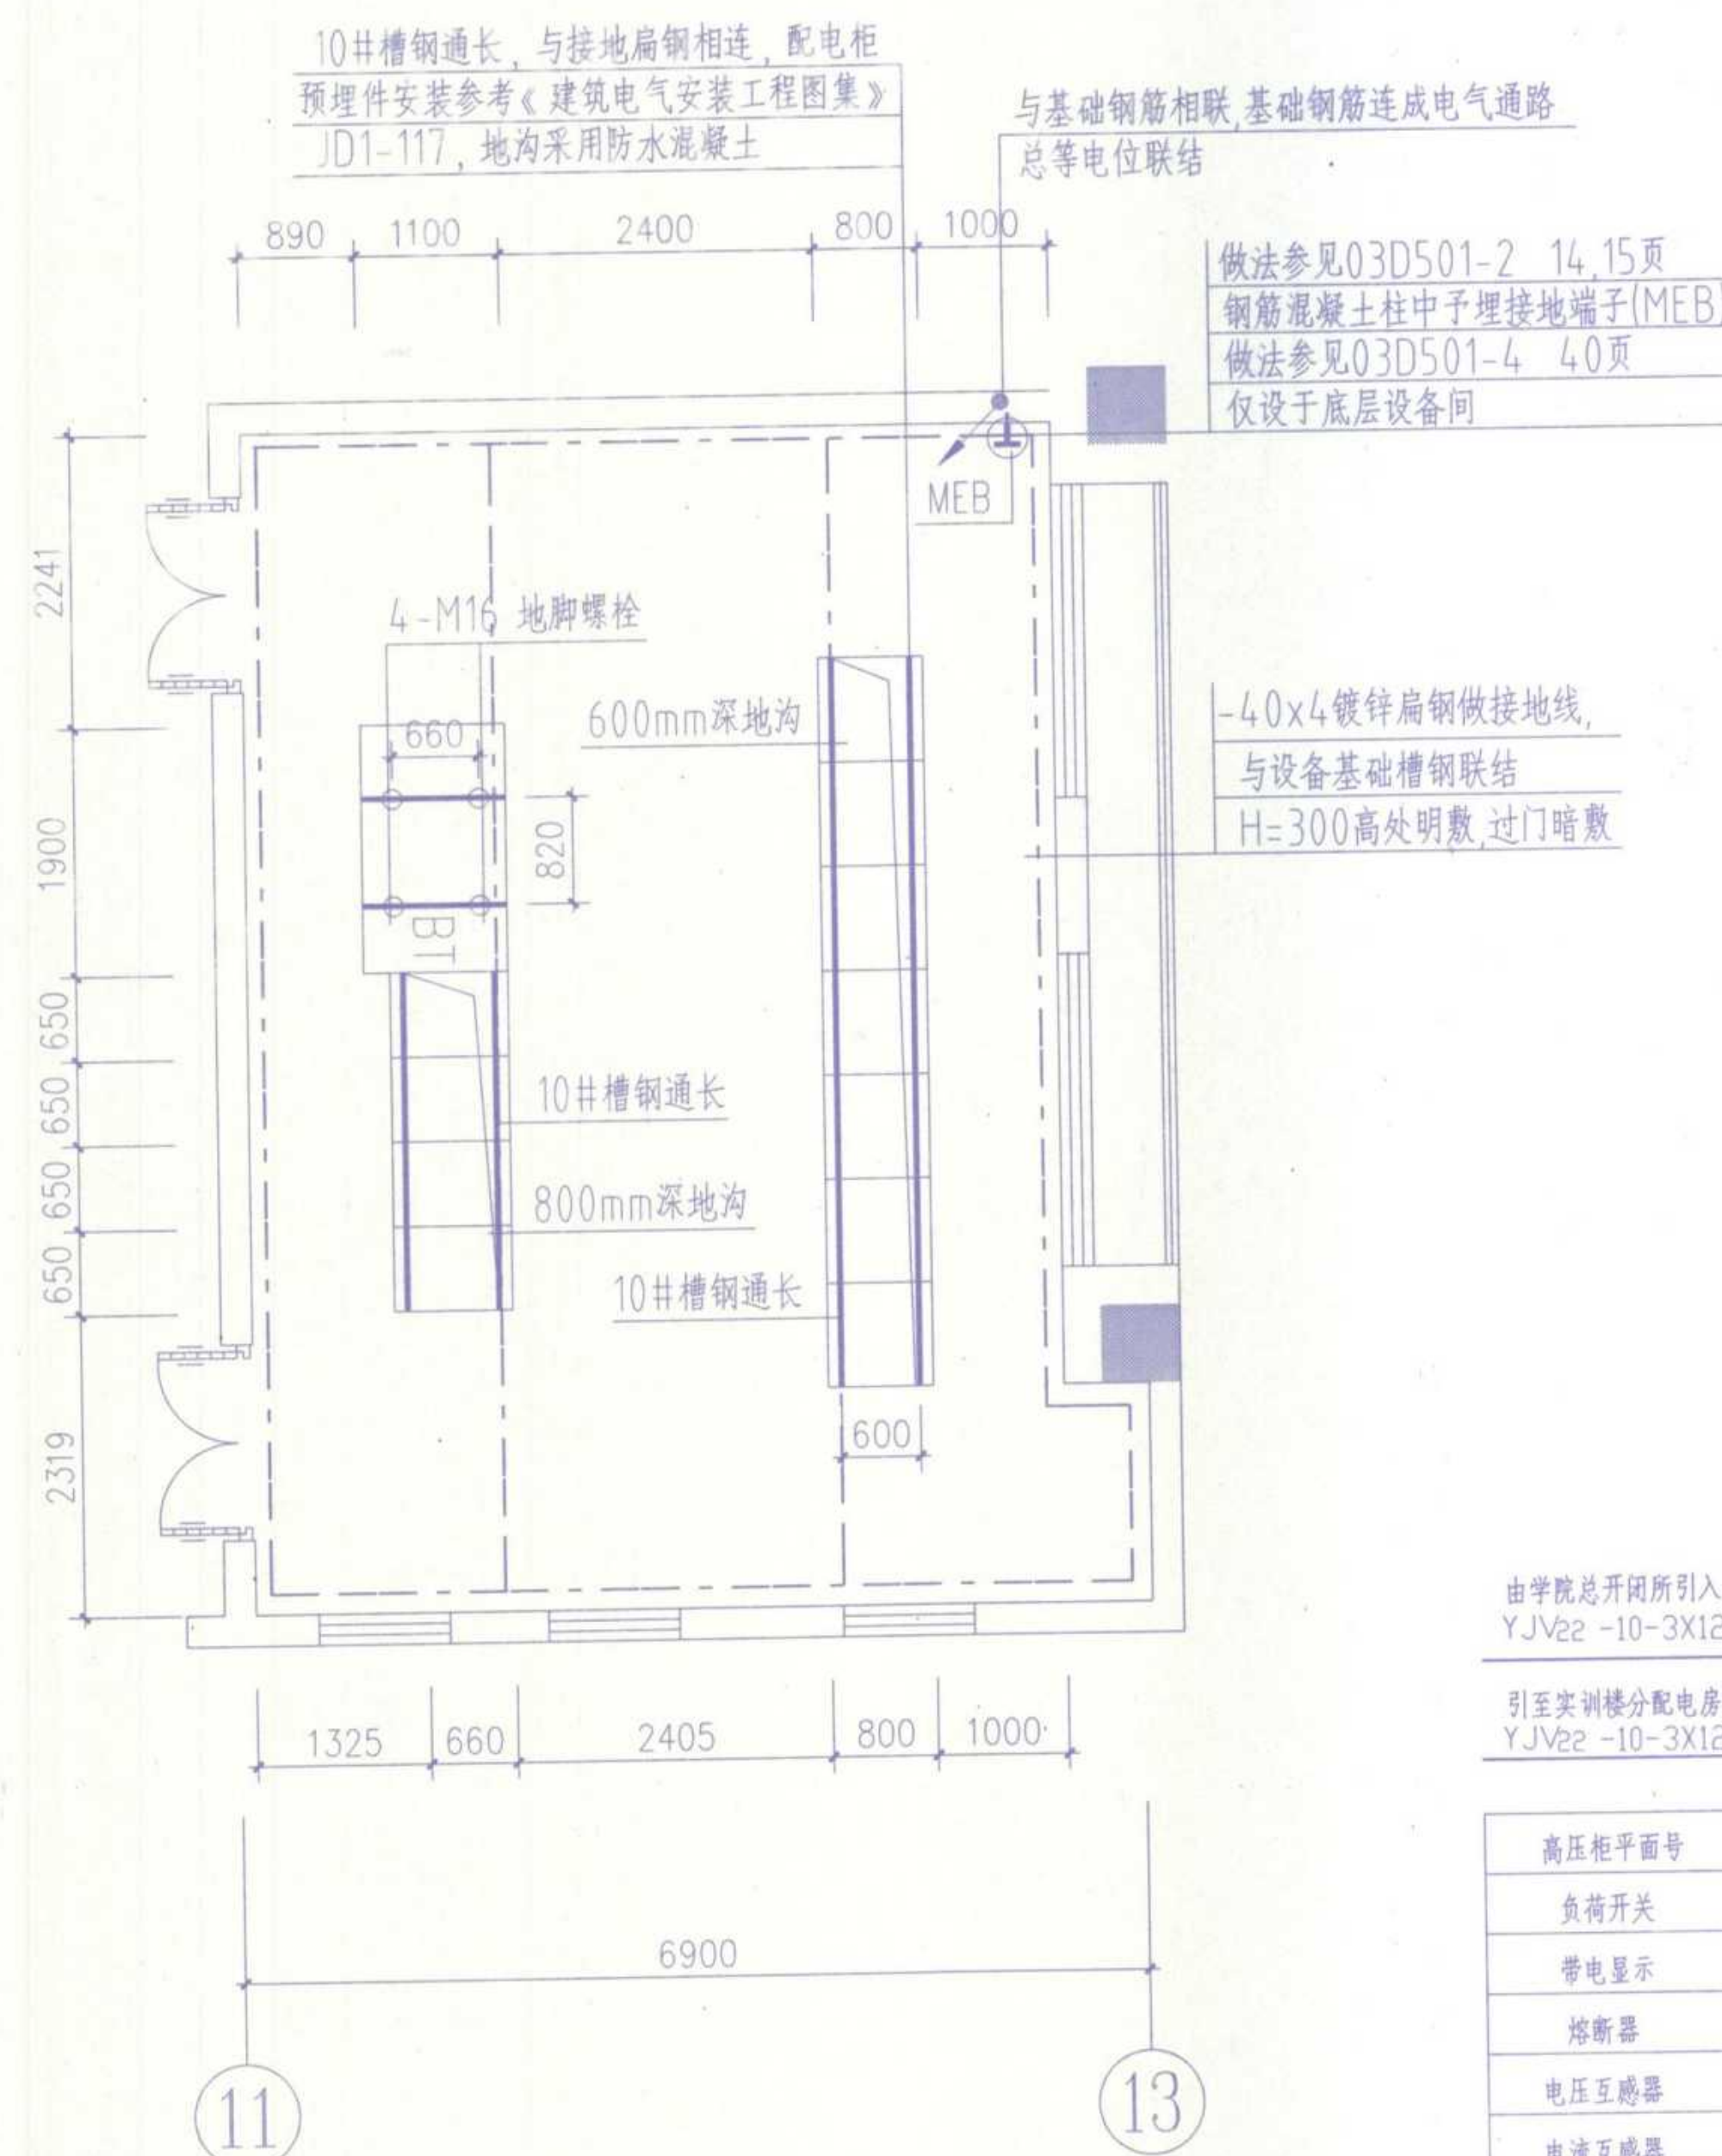

变配电房接地平面图 1:50

备注:

1. 所有金属件均须做防腐处理。
2. 高压柜及低压屏的固定方式均采用电焊。
即先预埋带尾扁铁,再待基础槽钢
3. 基础槽钢采用预留槽钢埋设法。
调平后与预埋的带尾扁铁焊牢,
4. 电缆沟内的电缆支架沿电缆沟长度方向的间距为0.5M。
5. 变压器预埋件详图见国标99D268。
6. 设备基础的预埋件待设备确定后再定。

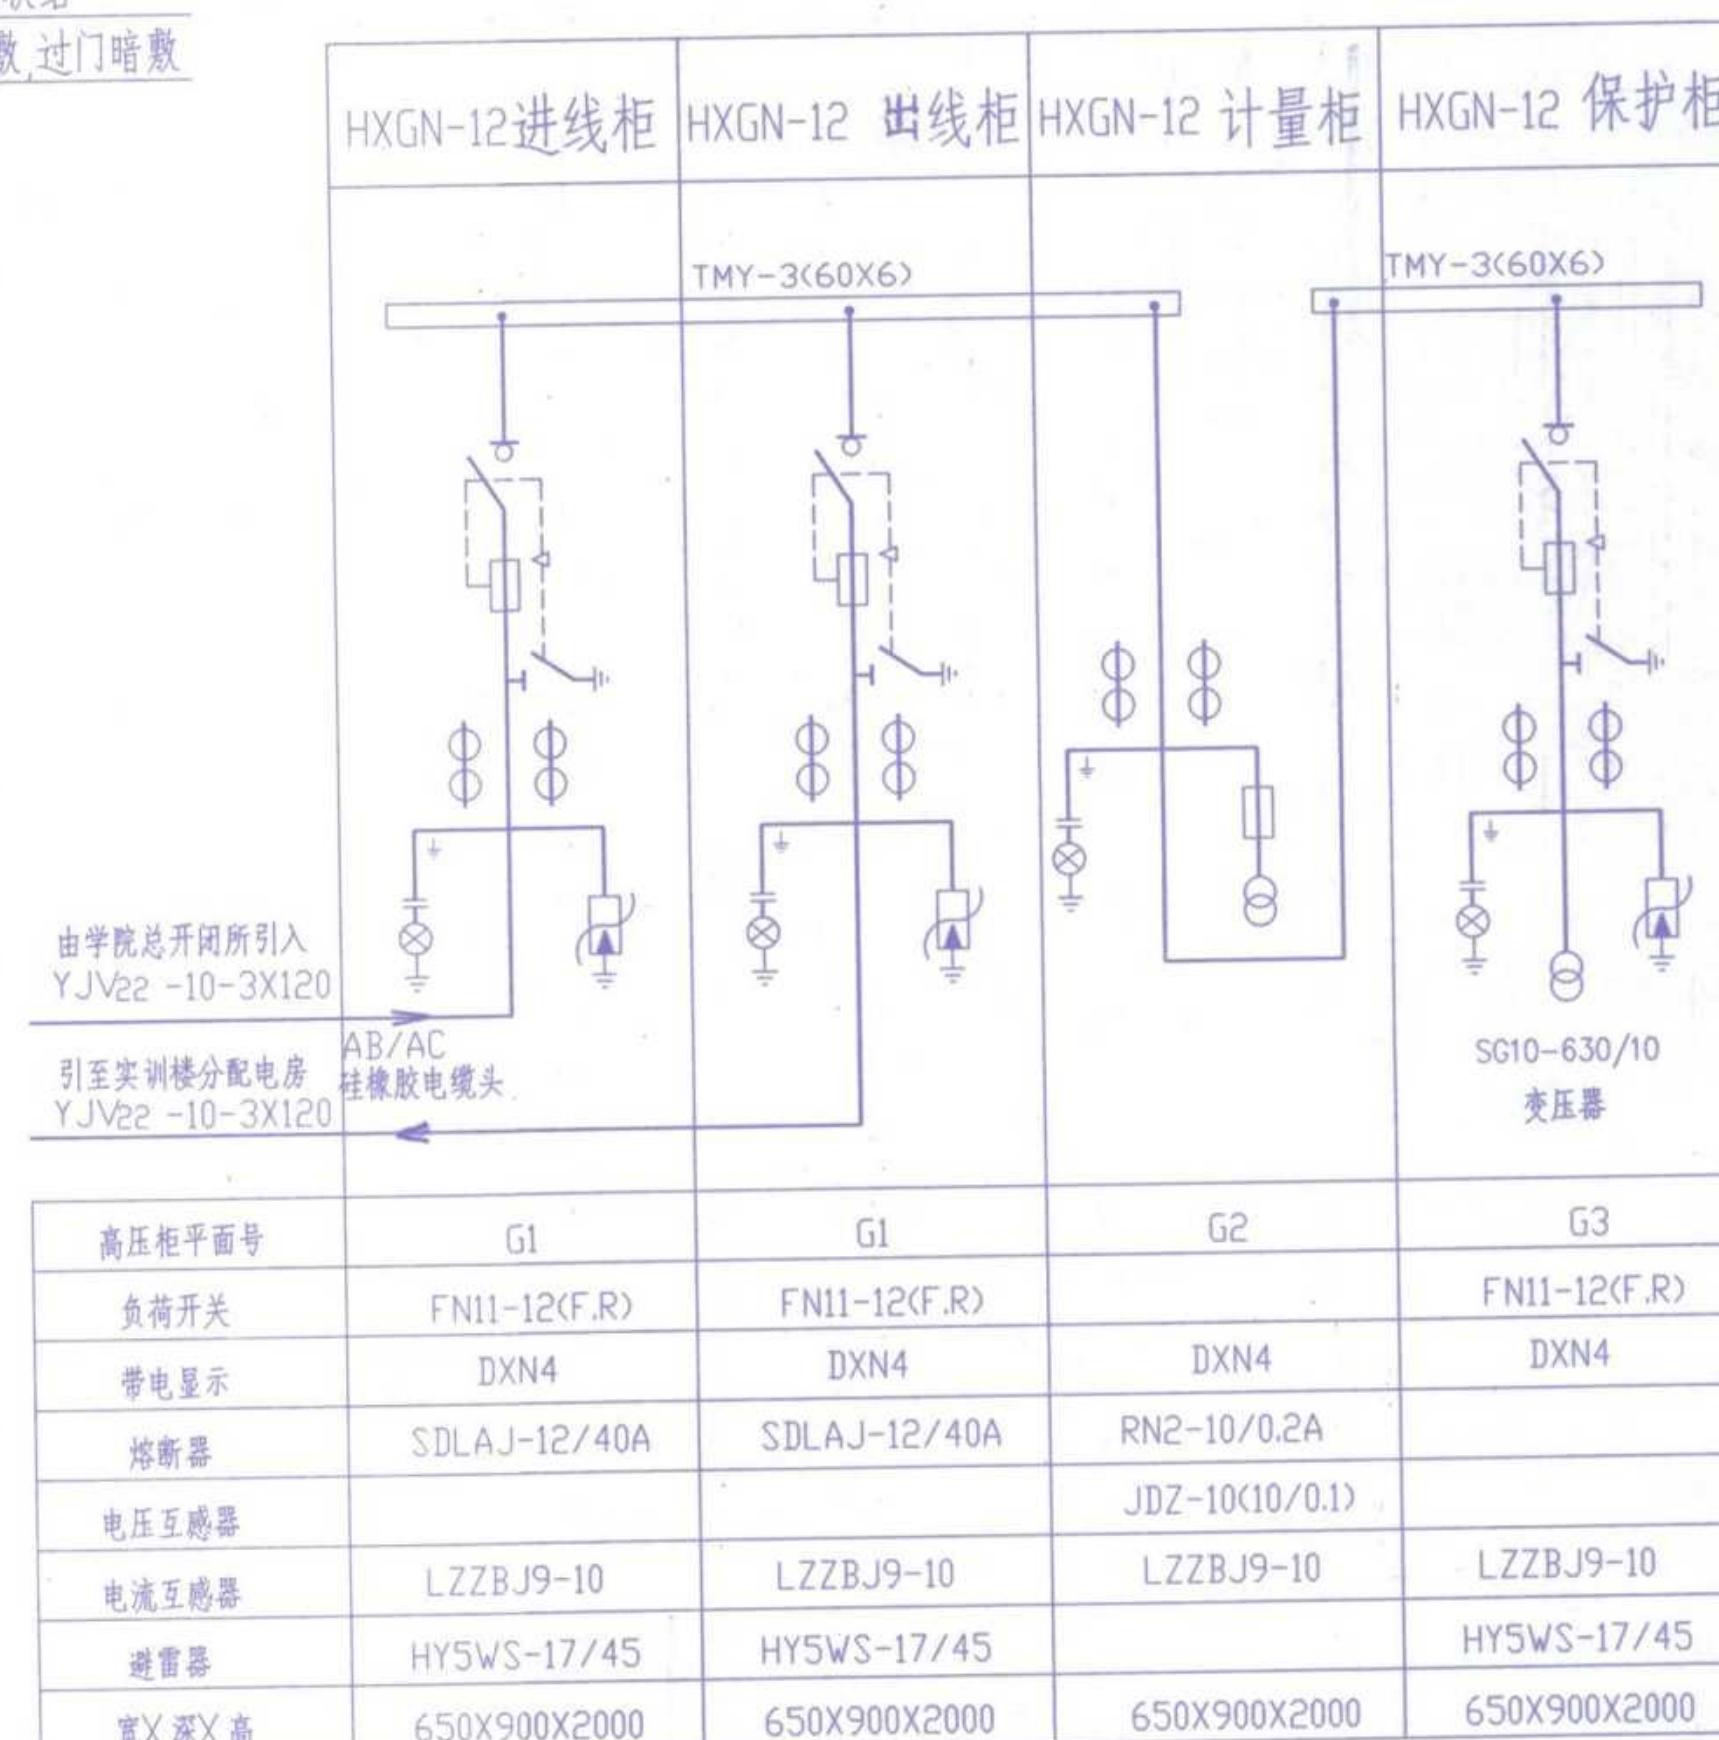

高压配电系统图



备注

安徽建筑工业学院建筑设计研究院
THE ARCHITECTURAL DESIGN AND RESEARCH INSTITUTE
OF ANHUI ARCHITECTURAL ENGINEERING COLLEGE

建筑工程甲级 证书编号:110111-sj

有效期至二〇〇六年十二月三十一日止

工程勘察资质(出图)专用章

工程勘察资质(出图)专用章
安徽建筑工业学院建筑设计研究院
工程设计甲级 证书编号:110111-sj
安徽省建设厅监制
有效期至二〇〇六年十二月三十一日止

注册师章

建设单位

安庆职业技术学院

工程名称

图文信息中心

一期工程



图纸名称

高压配电系统图
变配电房大样图




类别	签名	日期
审定	陈	
审核	陈	
工程主持人	陈	
工种负责人	陈	
校对	陈	
设计	陈	06.04.18
制图	陈	

会签栏












建筑	电气
结构	暖通
给排水	工艺
工程编号	Y200508
图别	电施
计算机管理号	

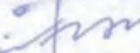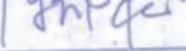类 别	签 名	日 期
审 定		
审 核		
工程主持人		
工种负责人		
校 对		
设 计		06.04.11
制 图		

会 签 栏			
建 筑		电 气	
结 构		暖 通	
给排水		工 艺	
工程 编 号		Y200508	图 号
图 别		电 施	04 22
计算机管理号			

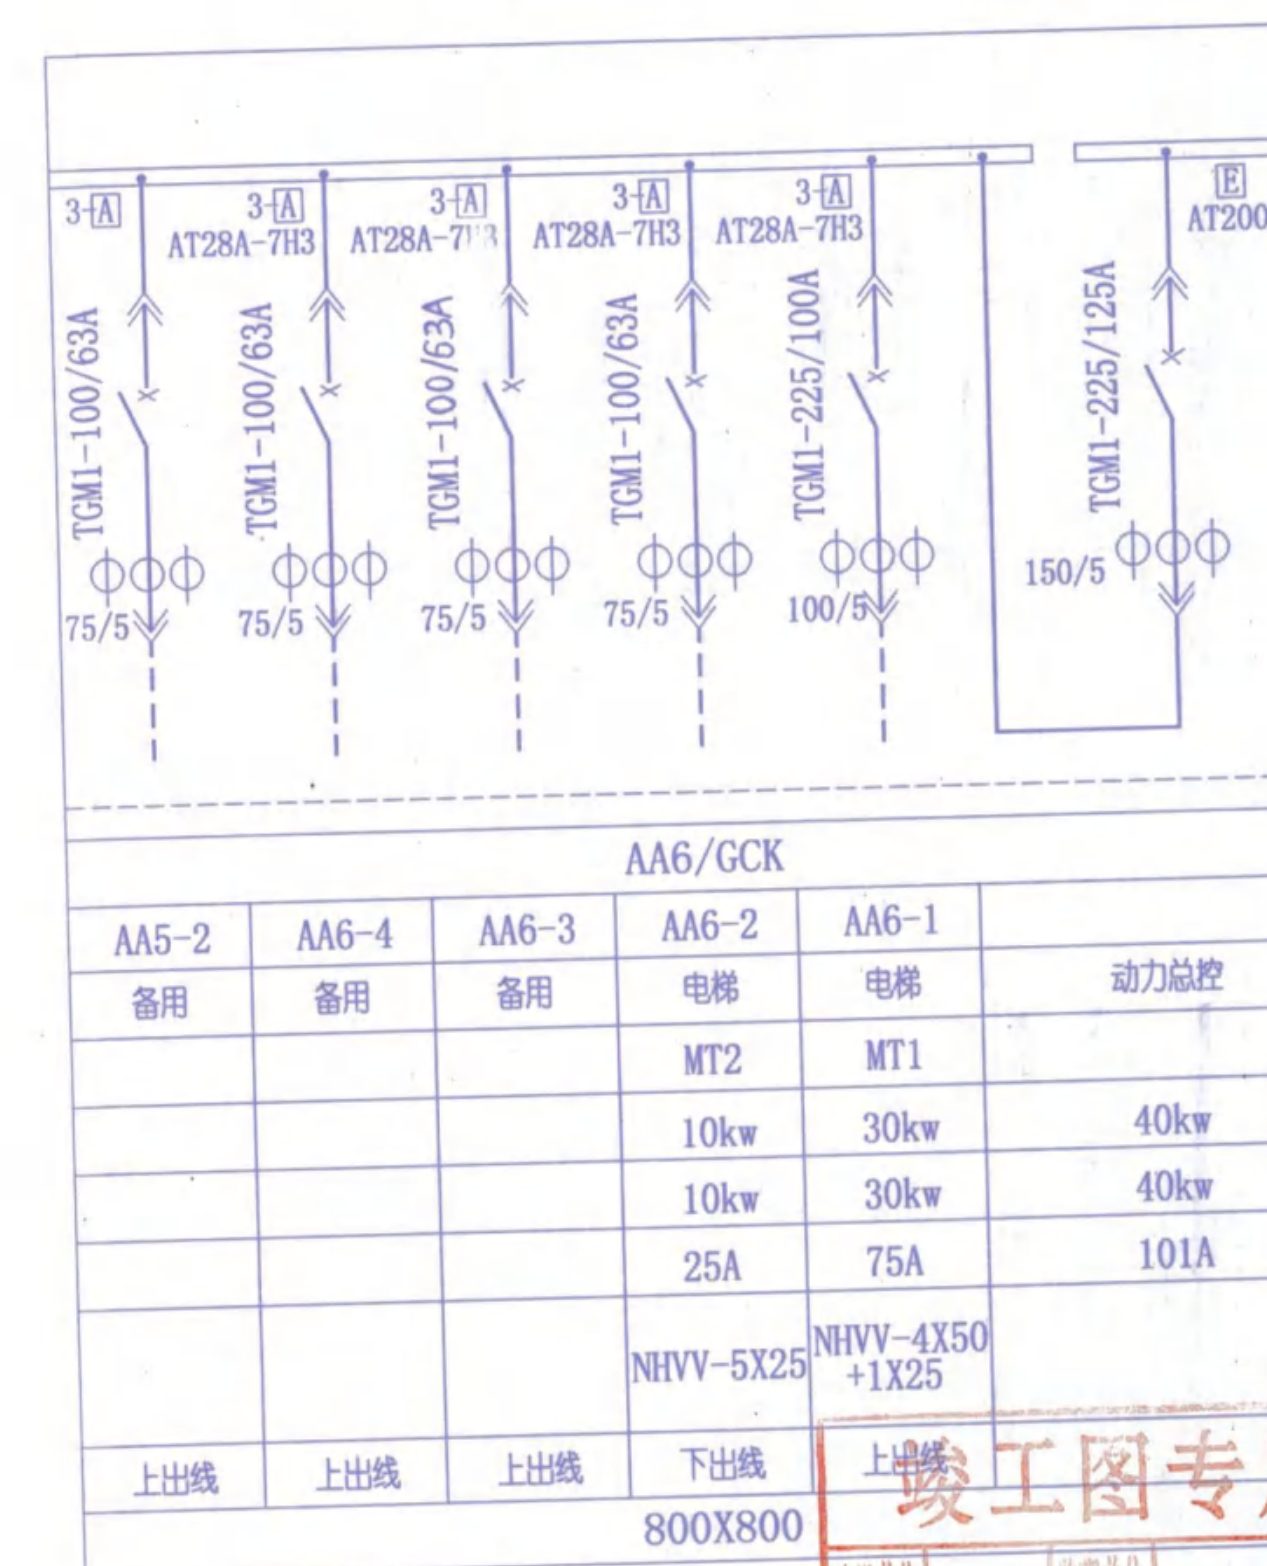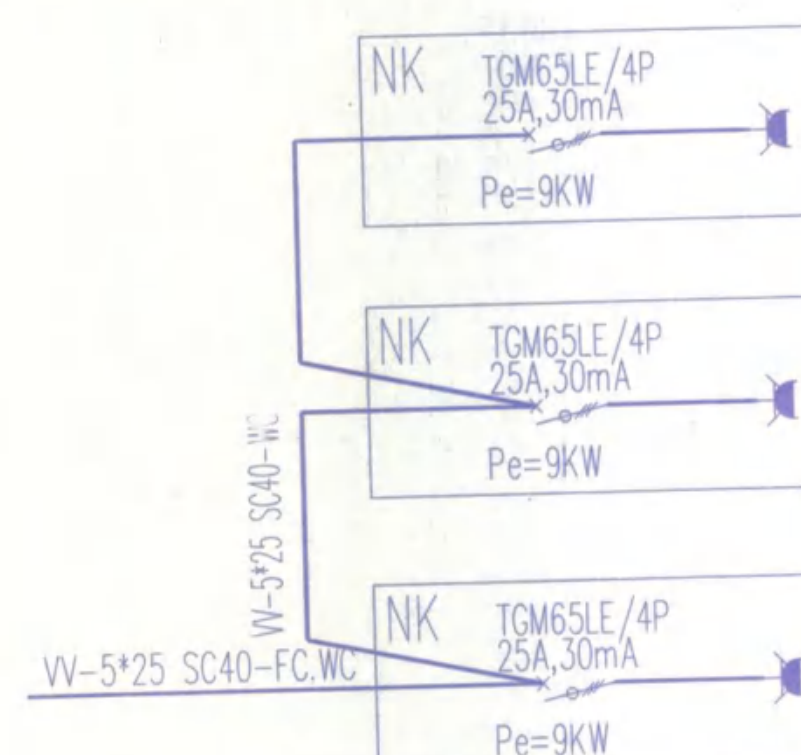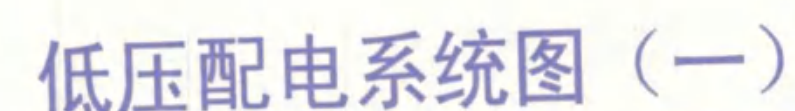

竣工图专用章

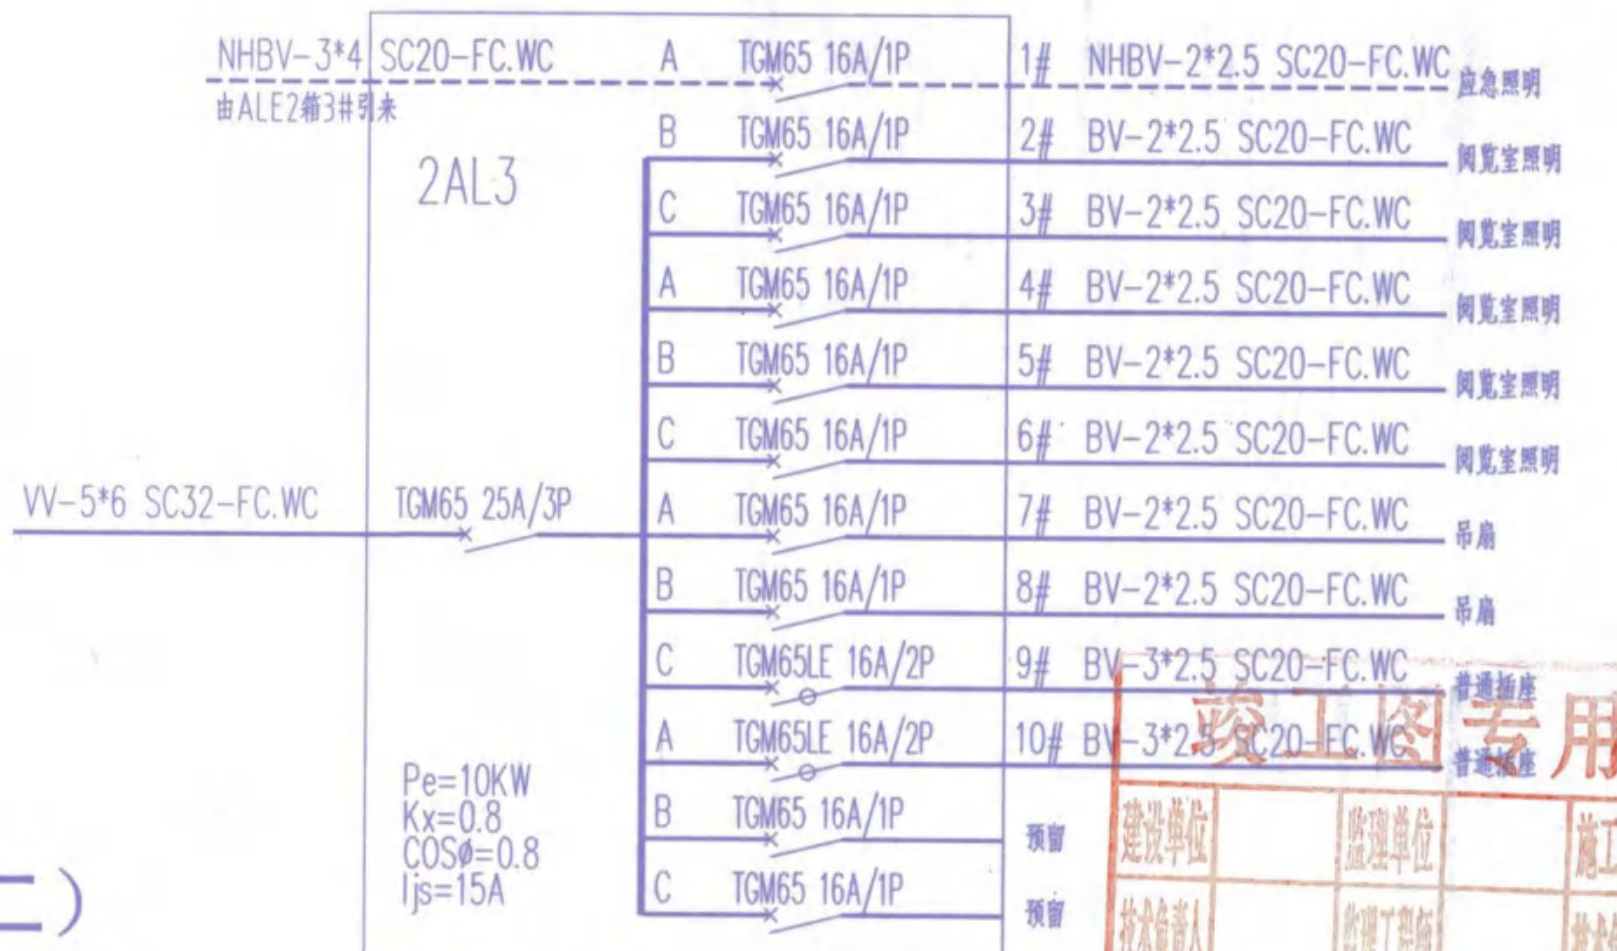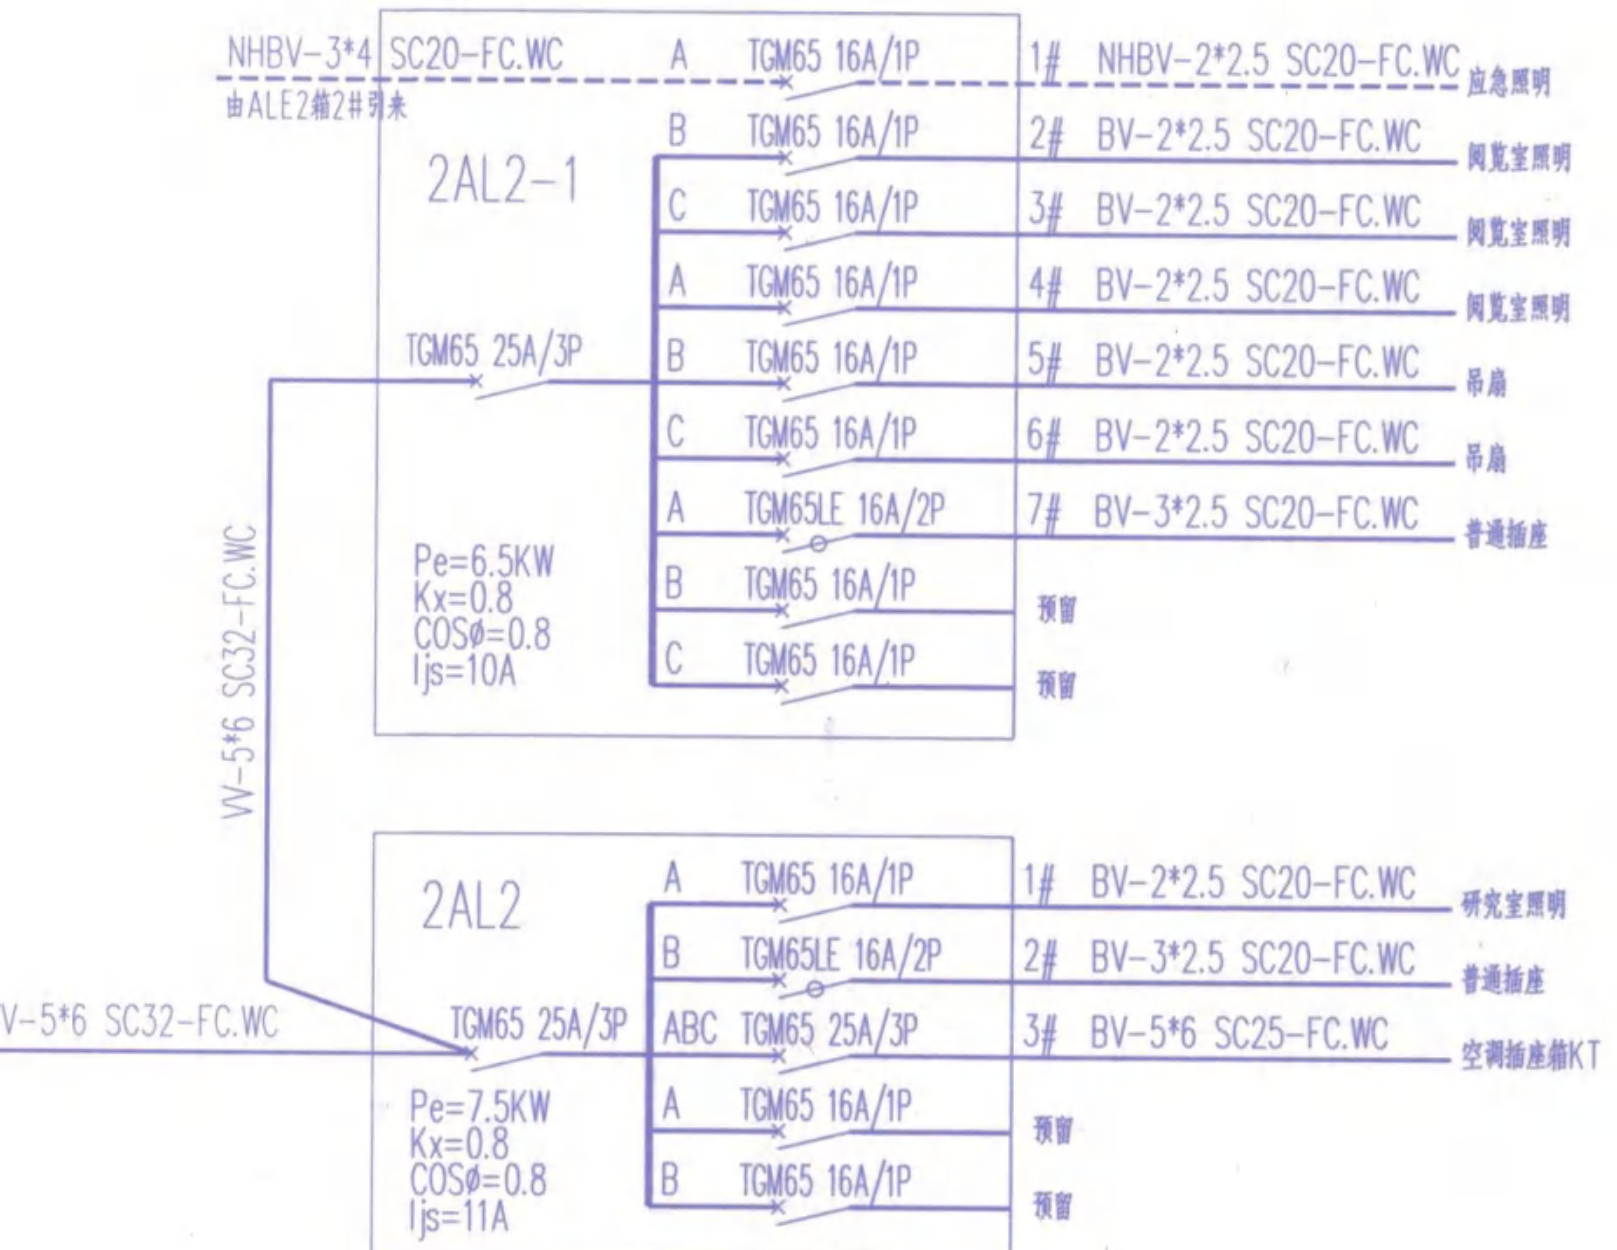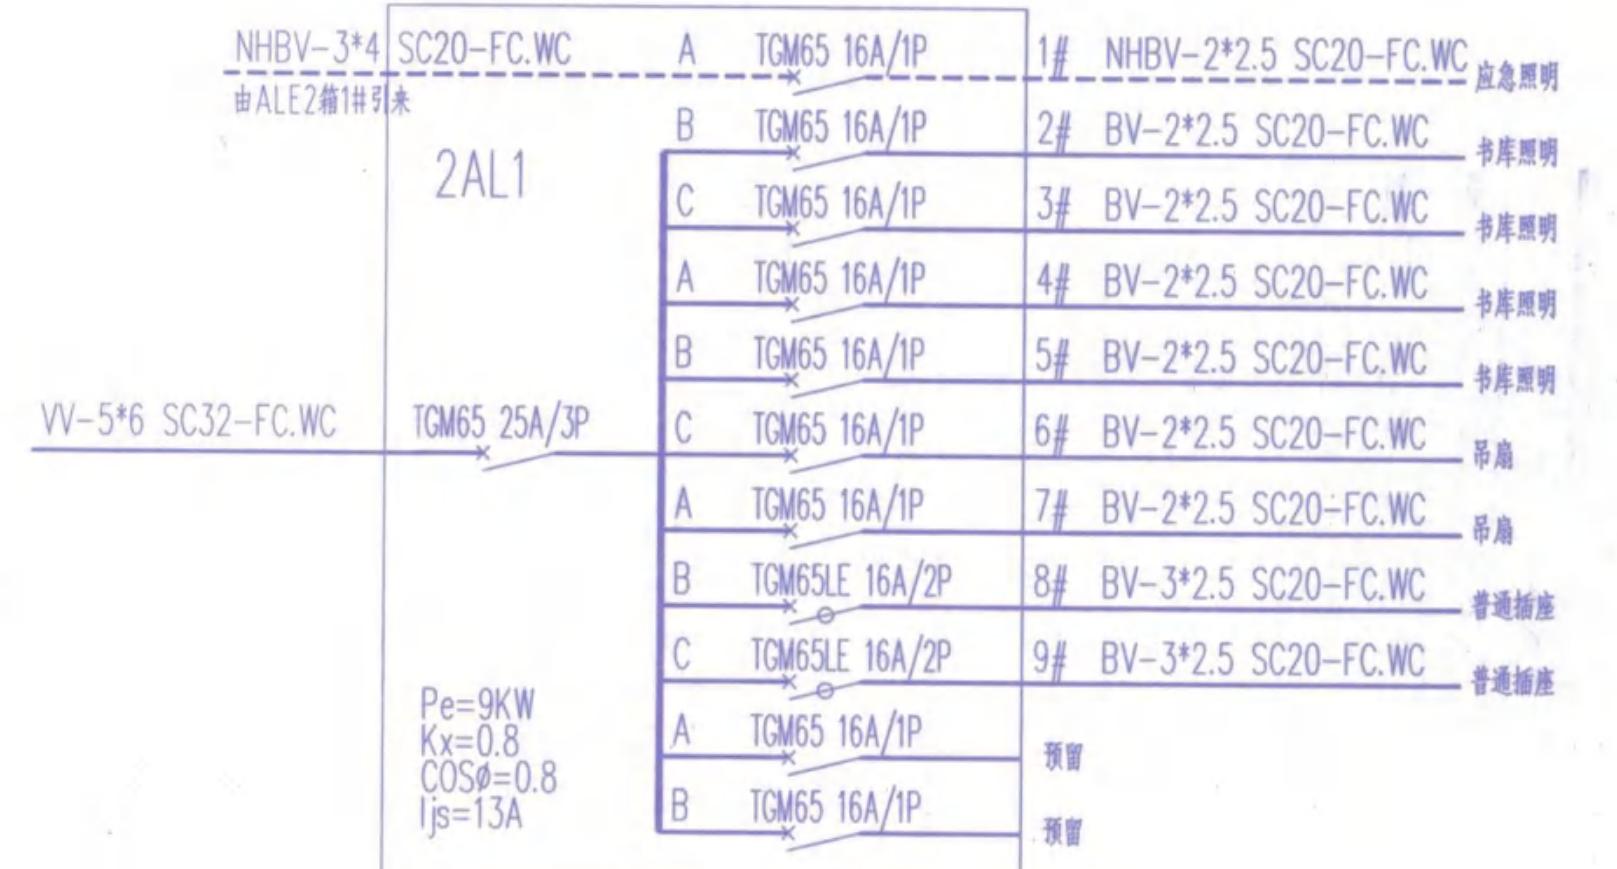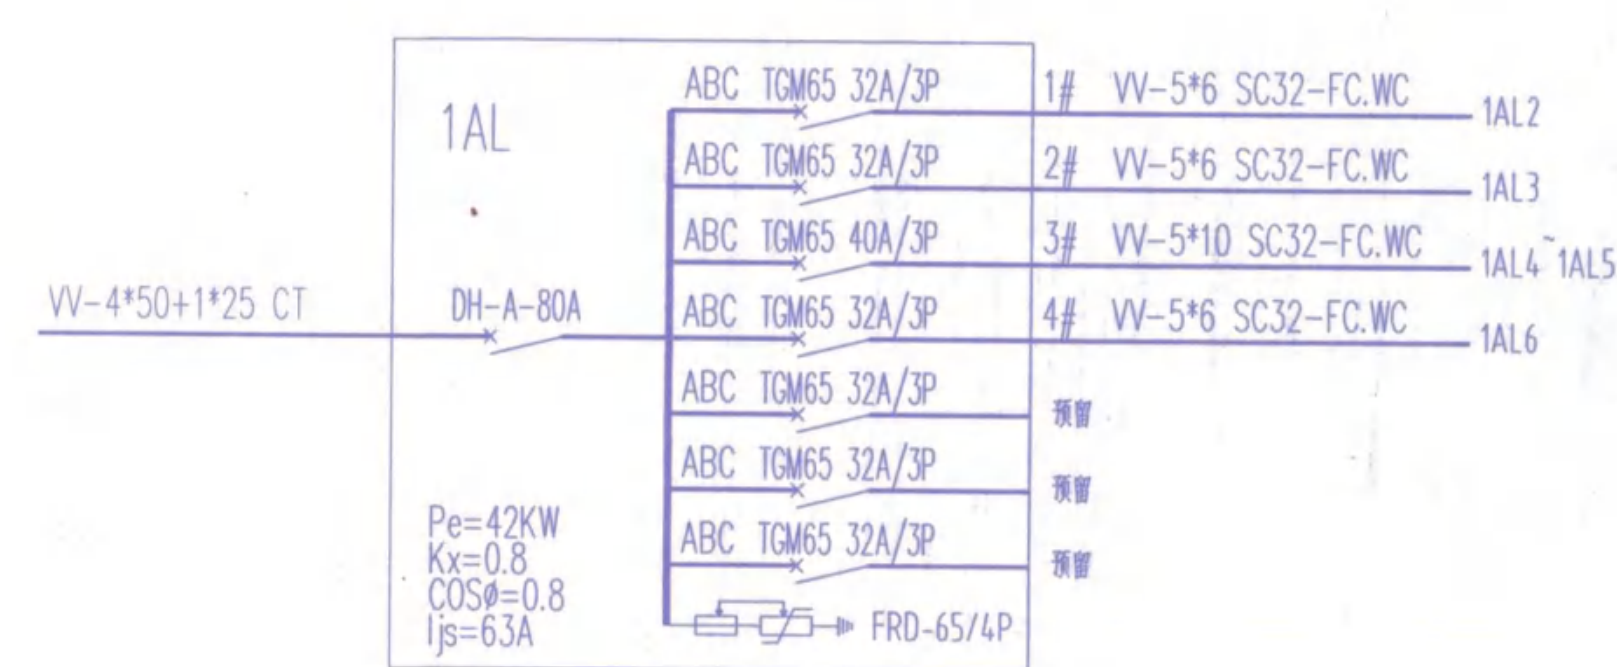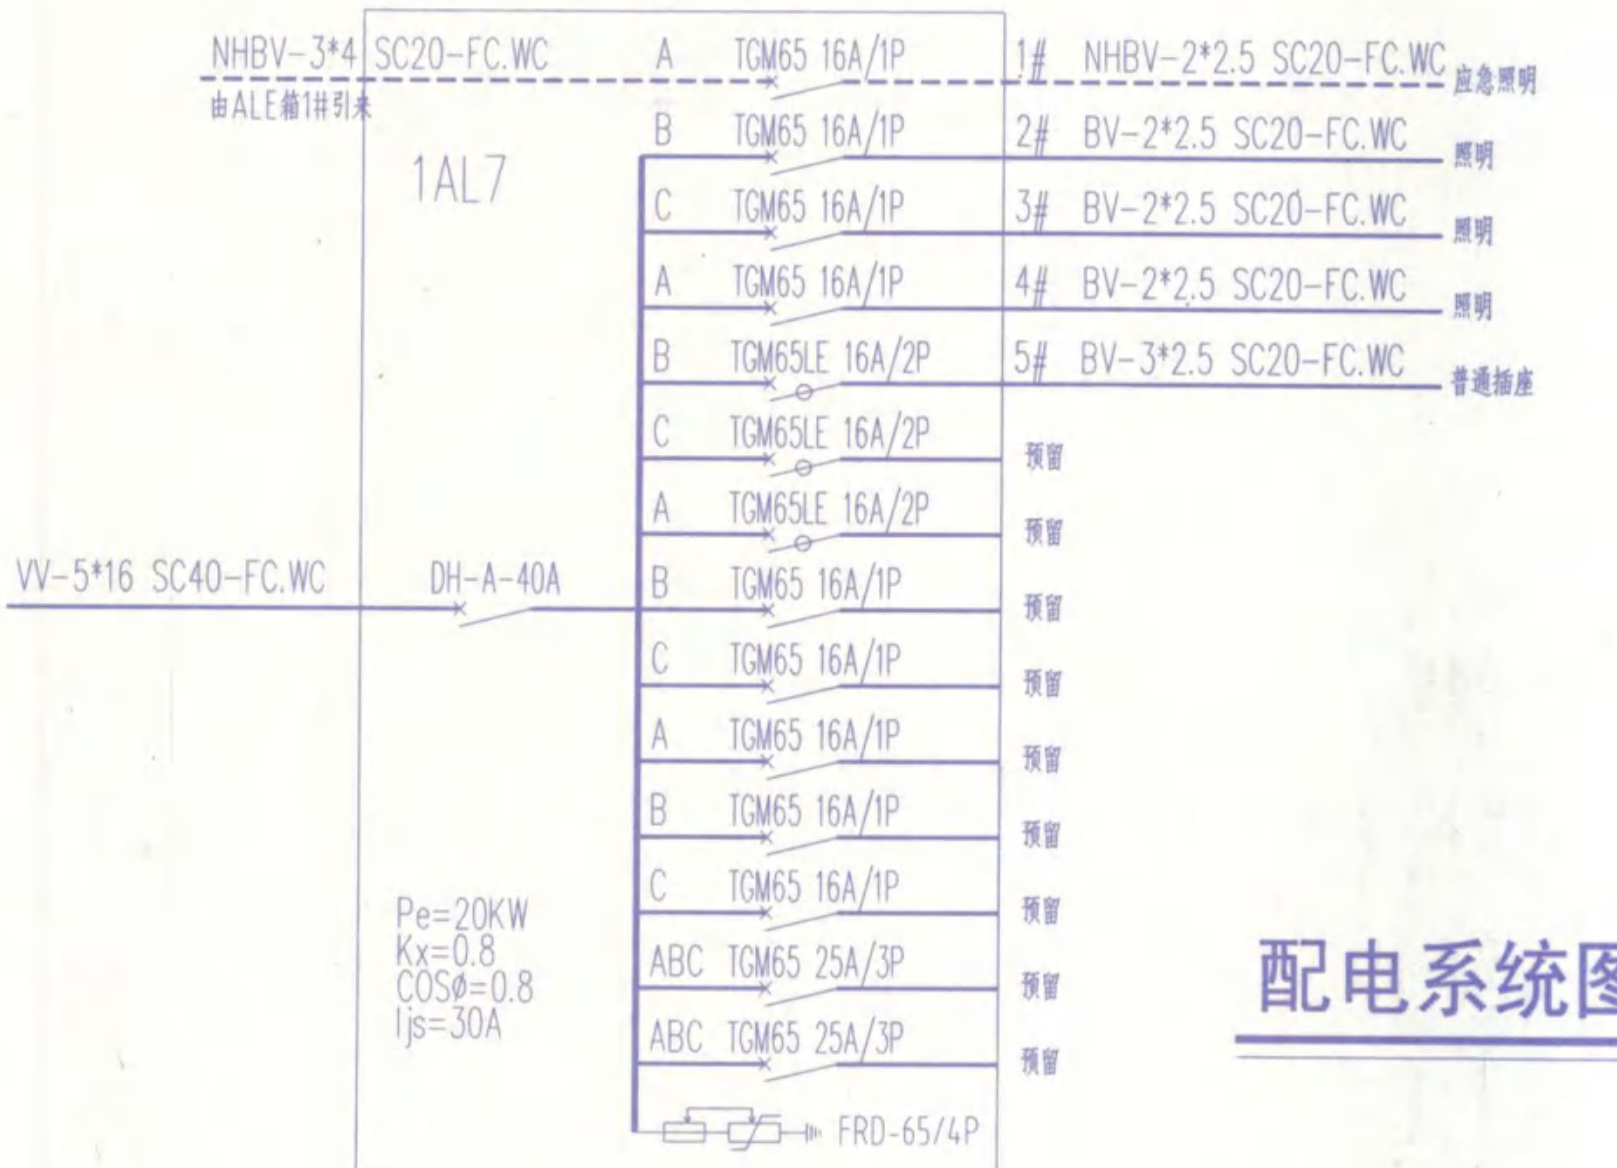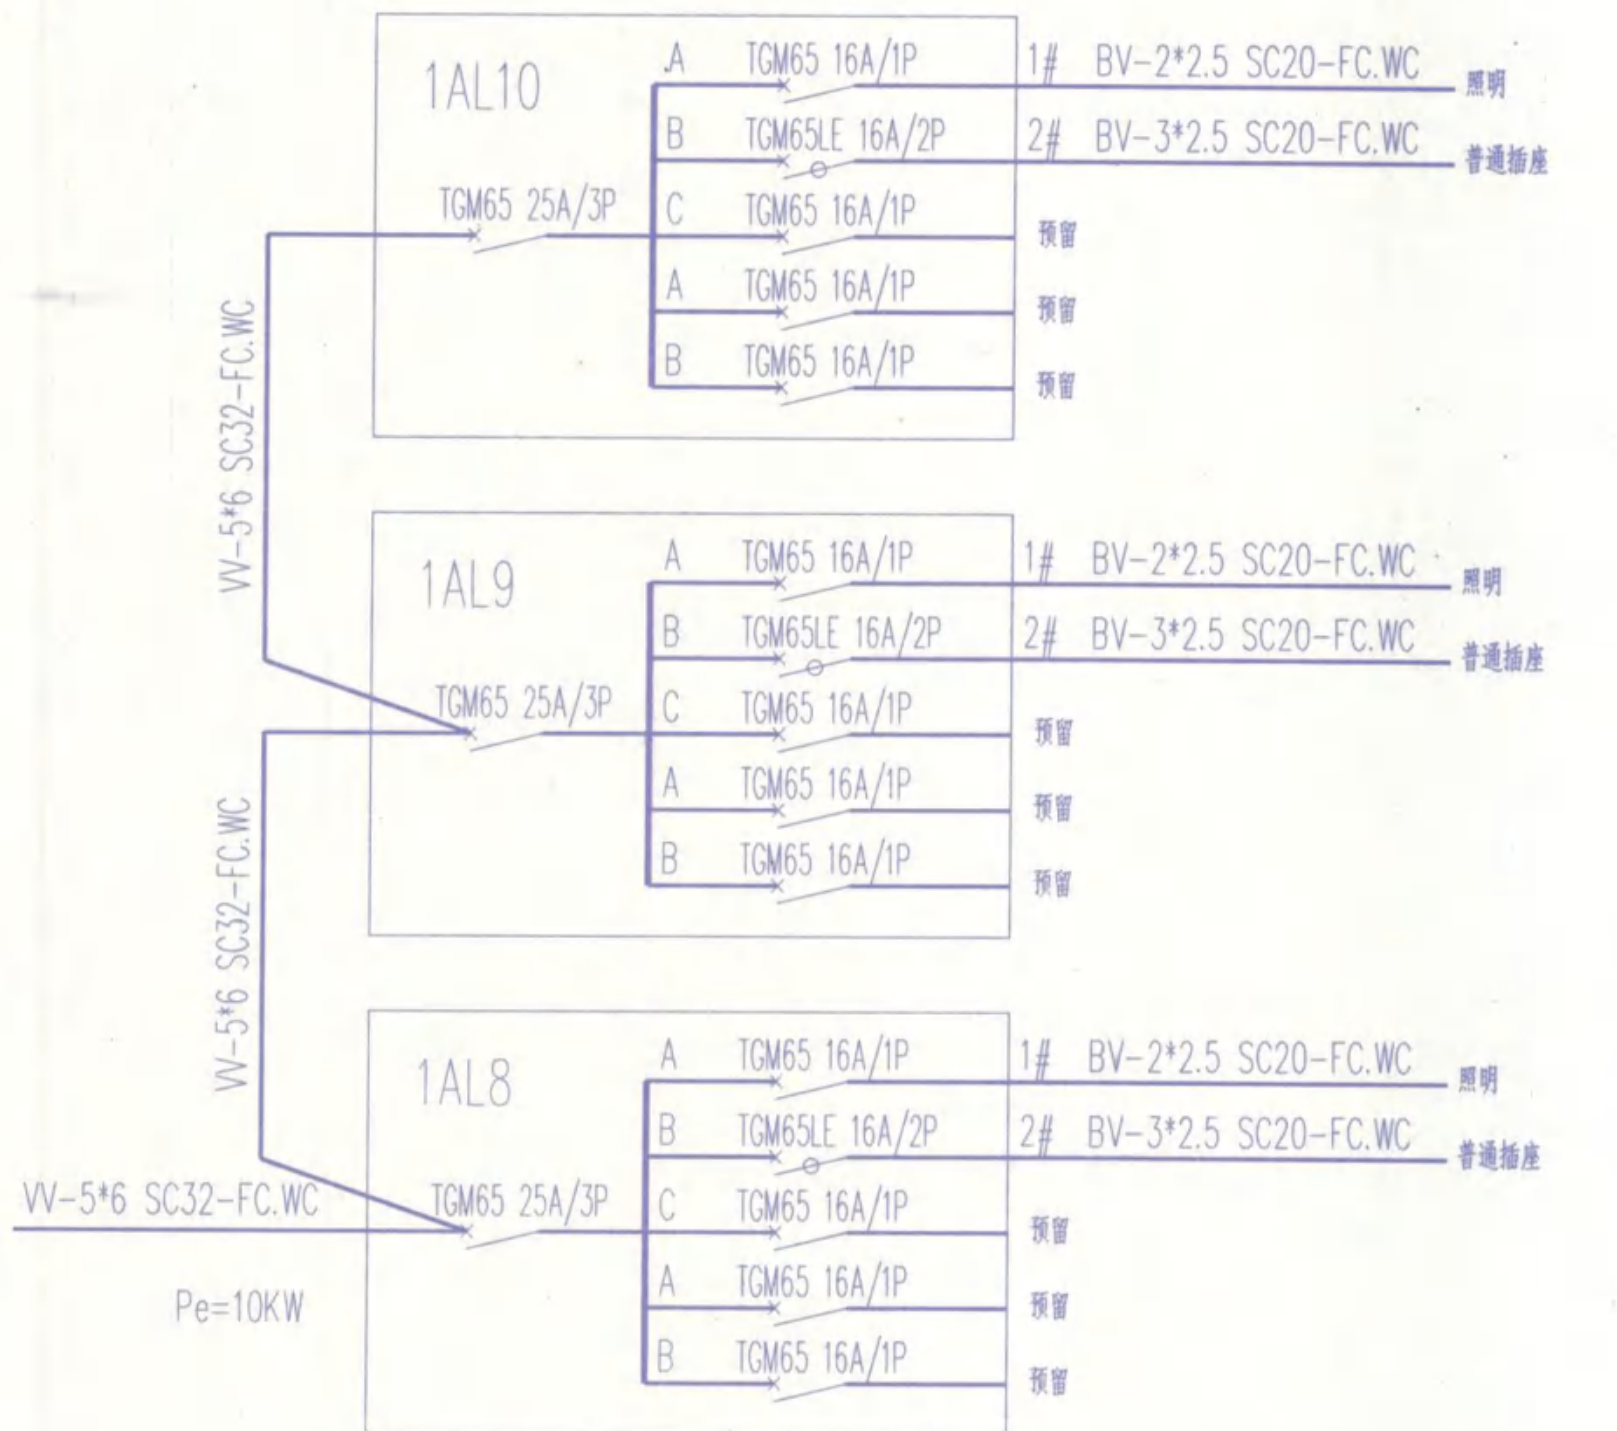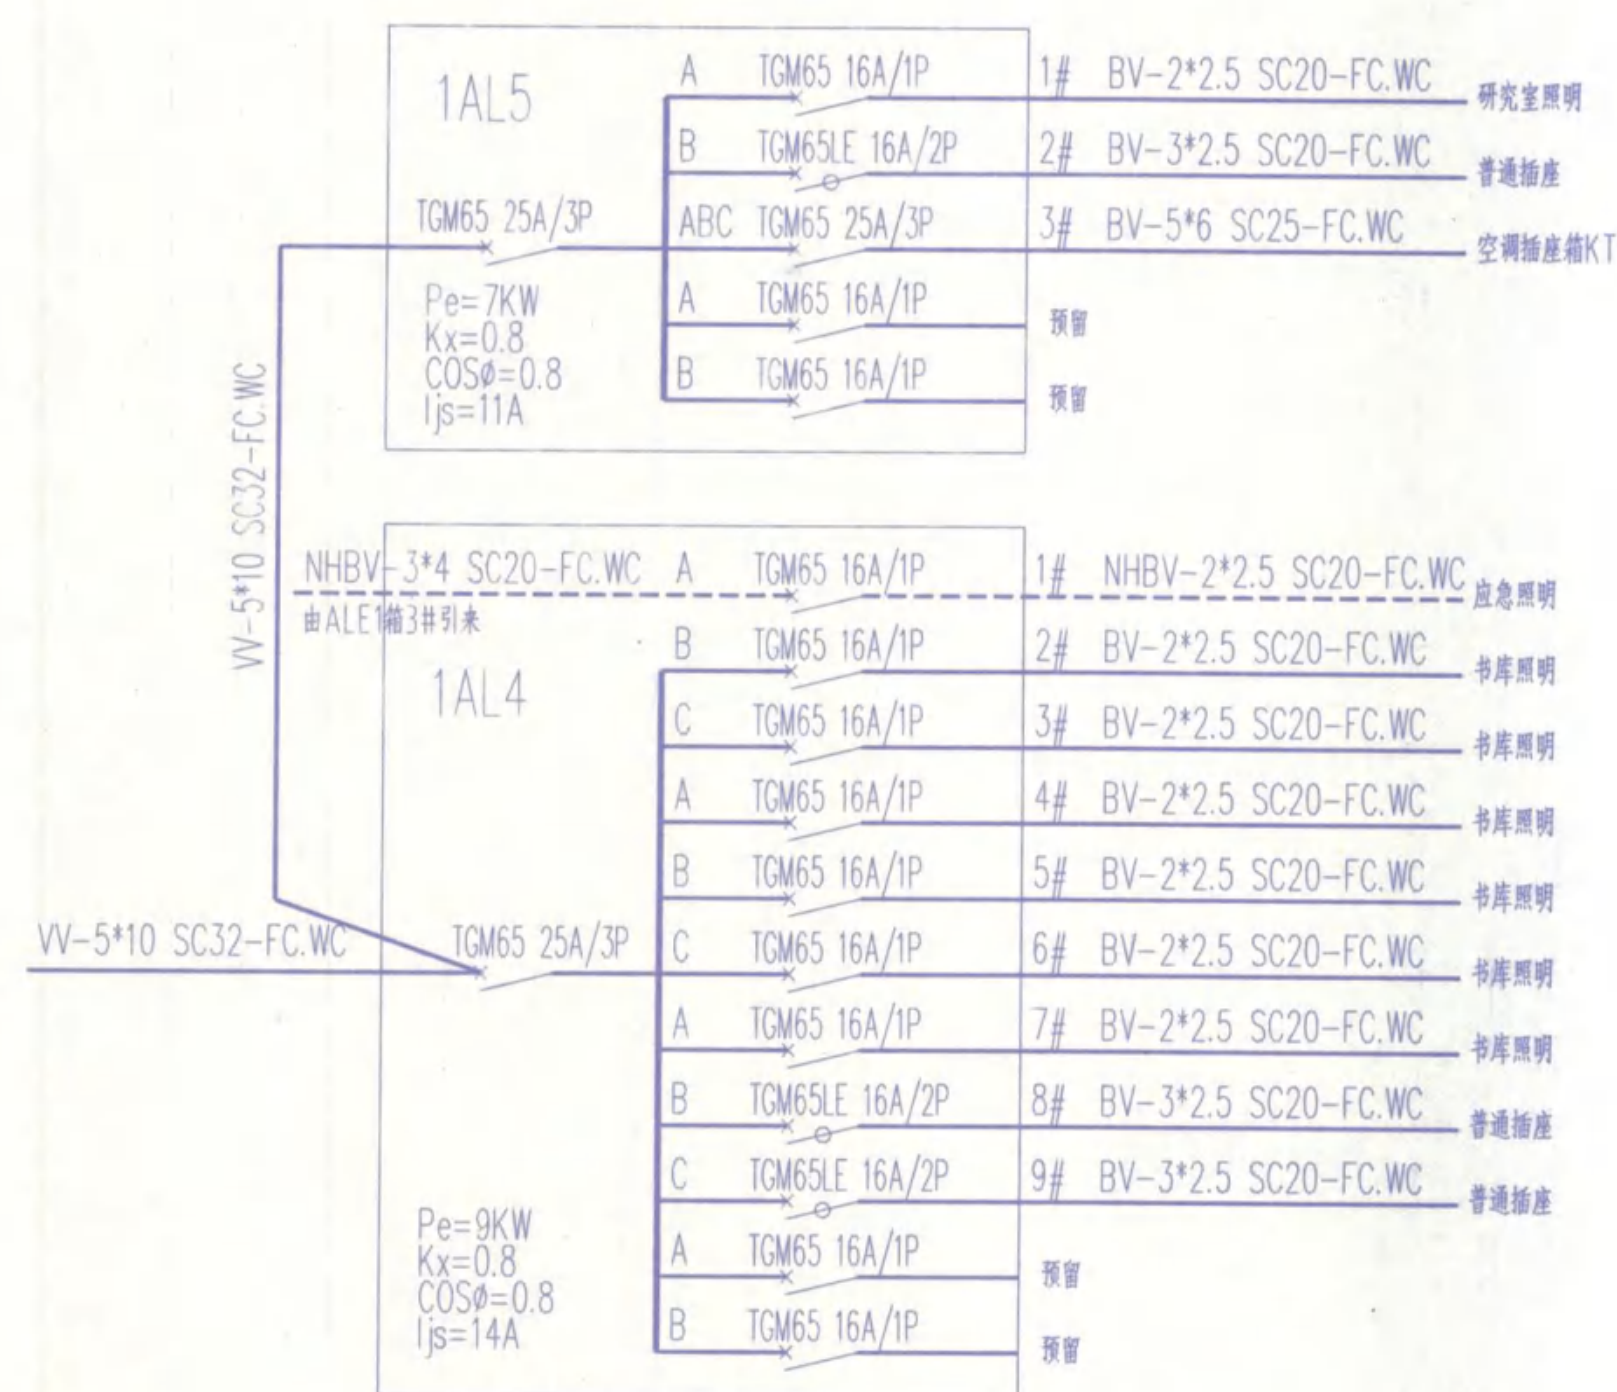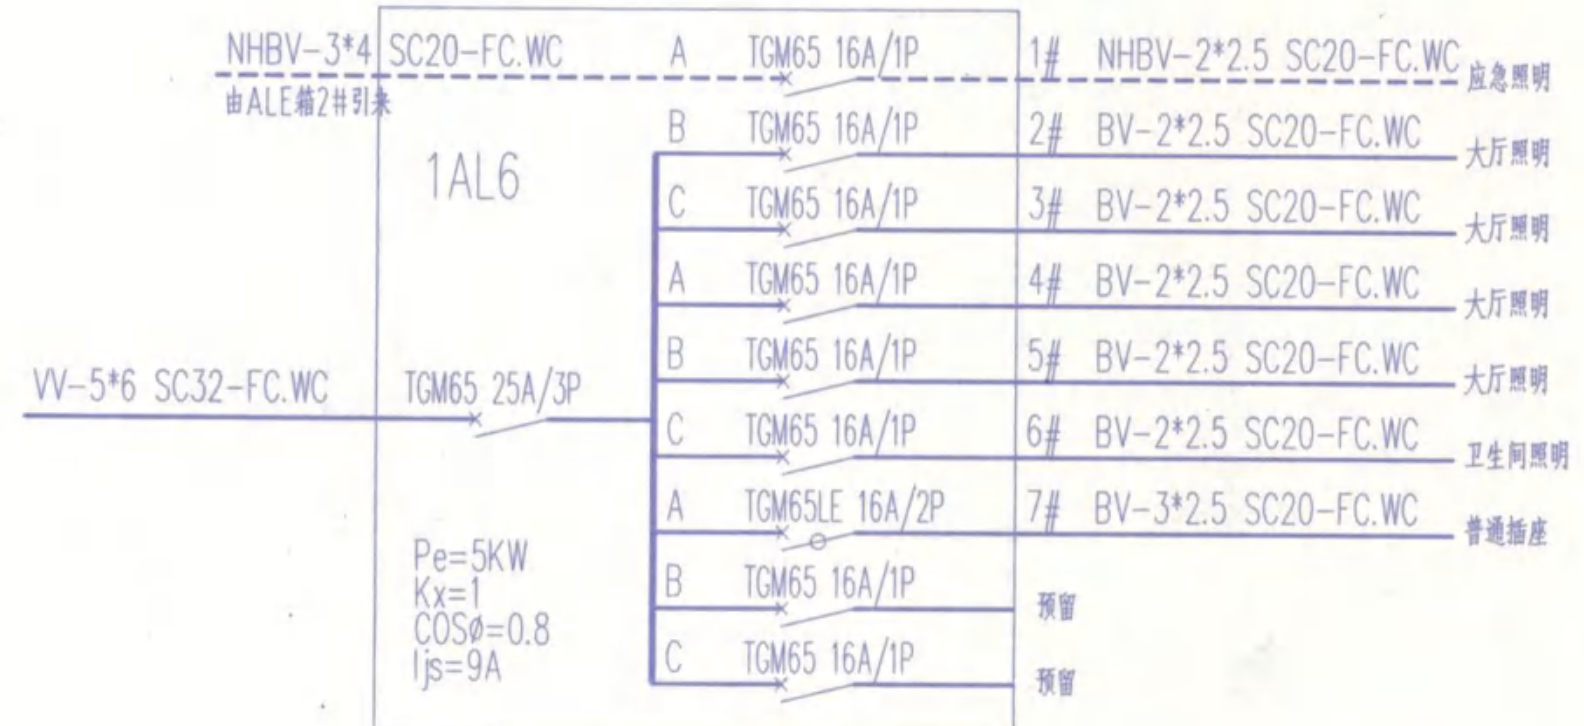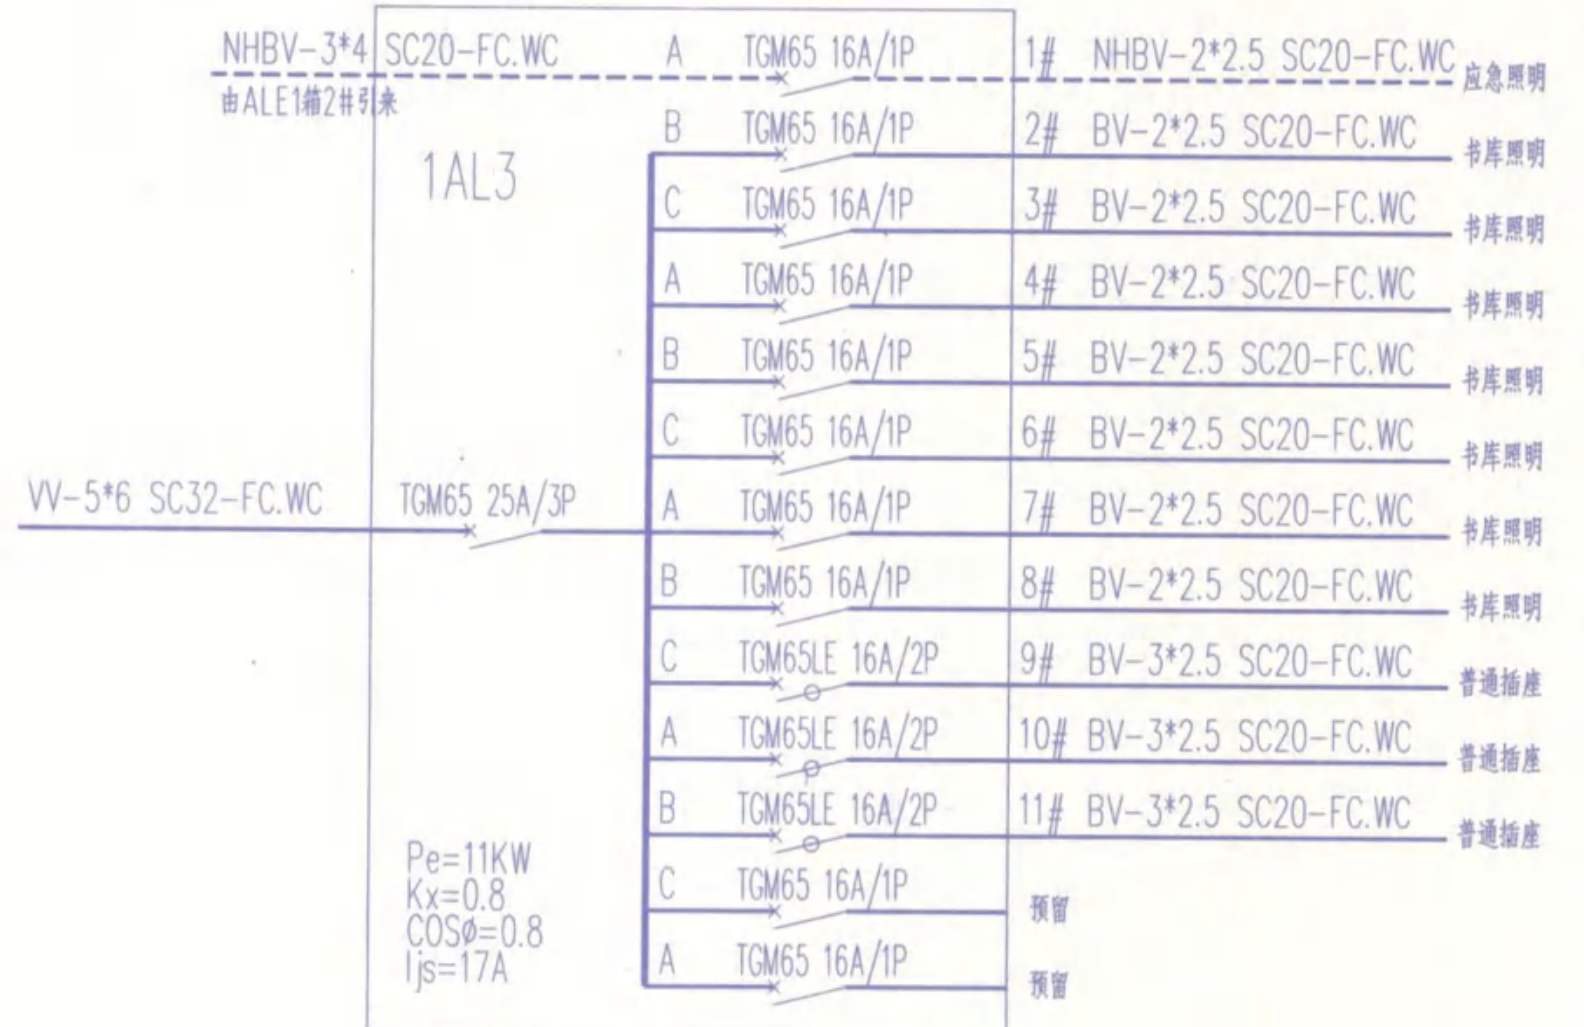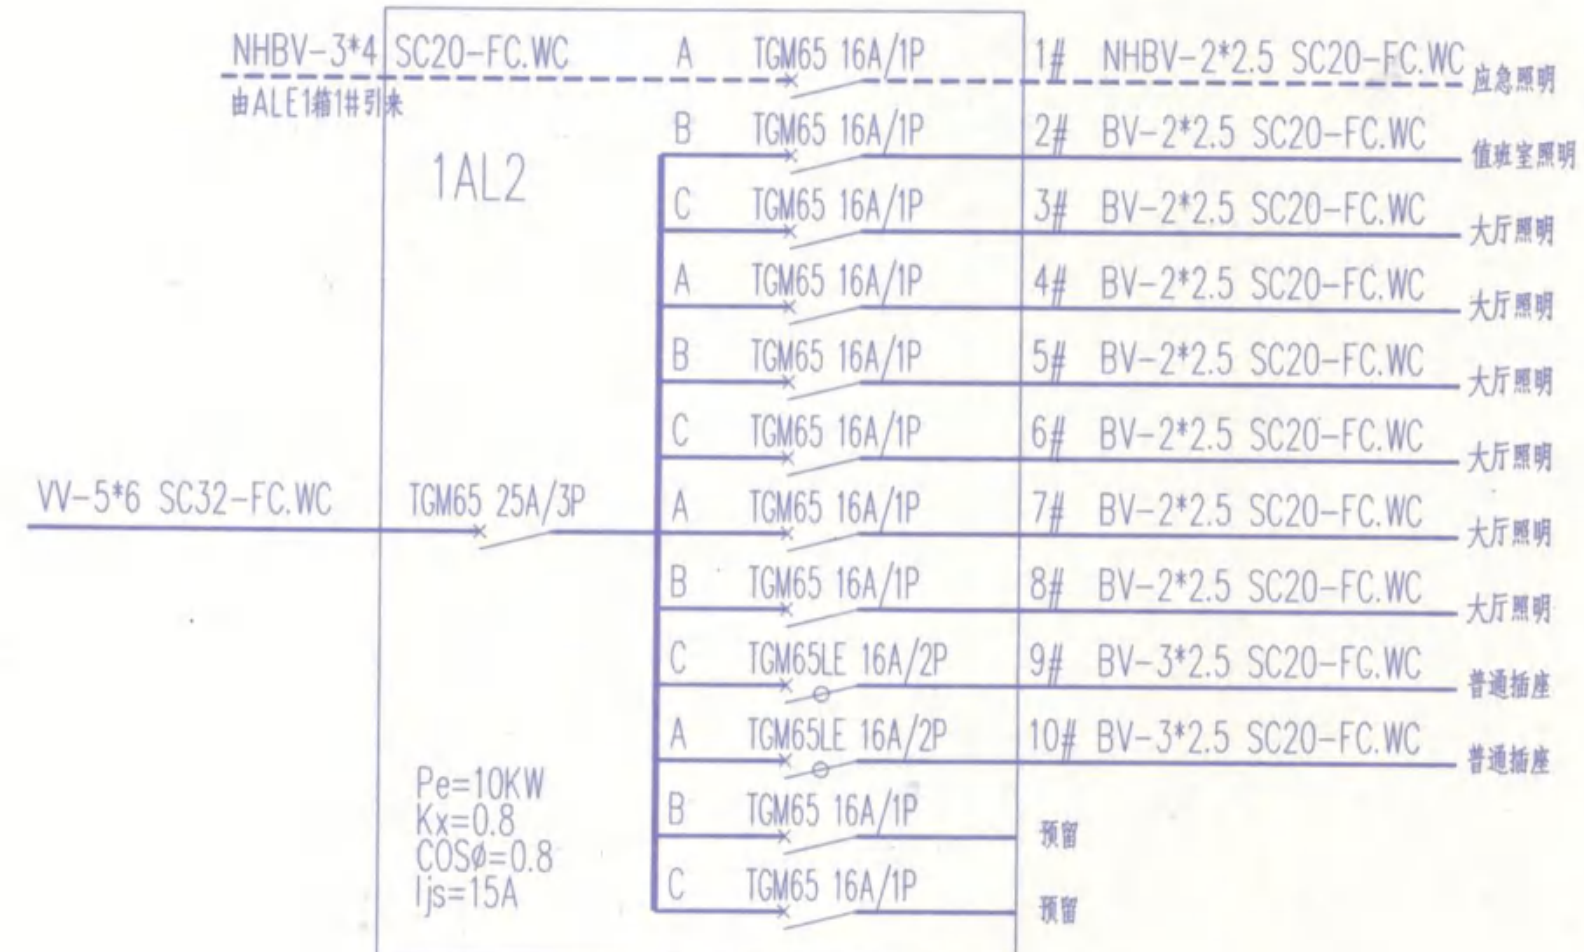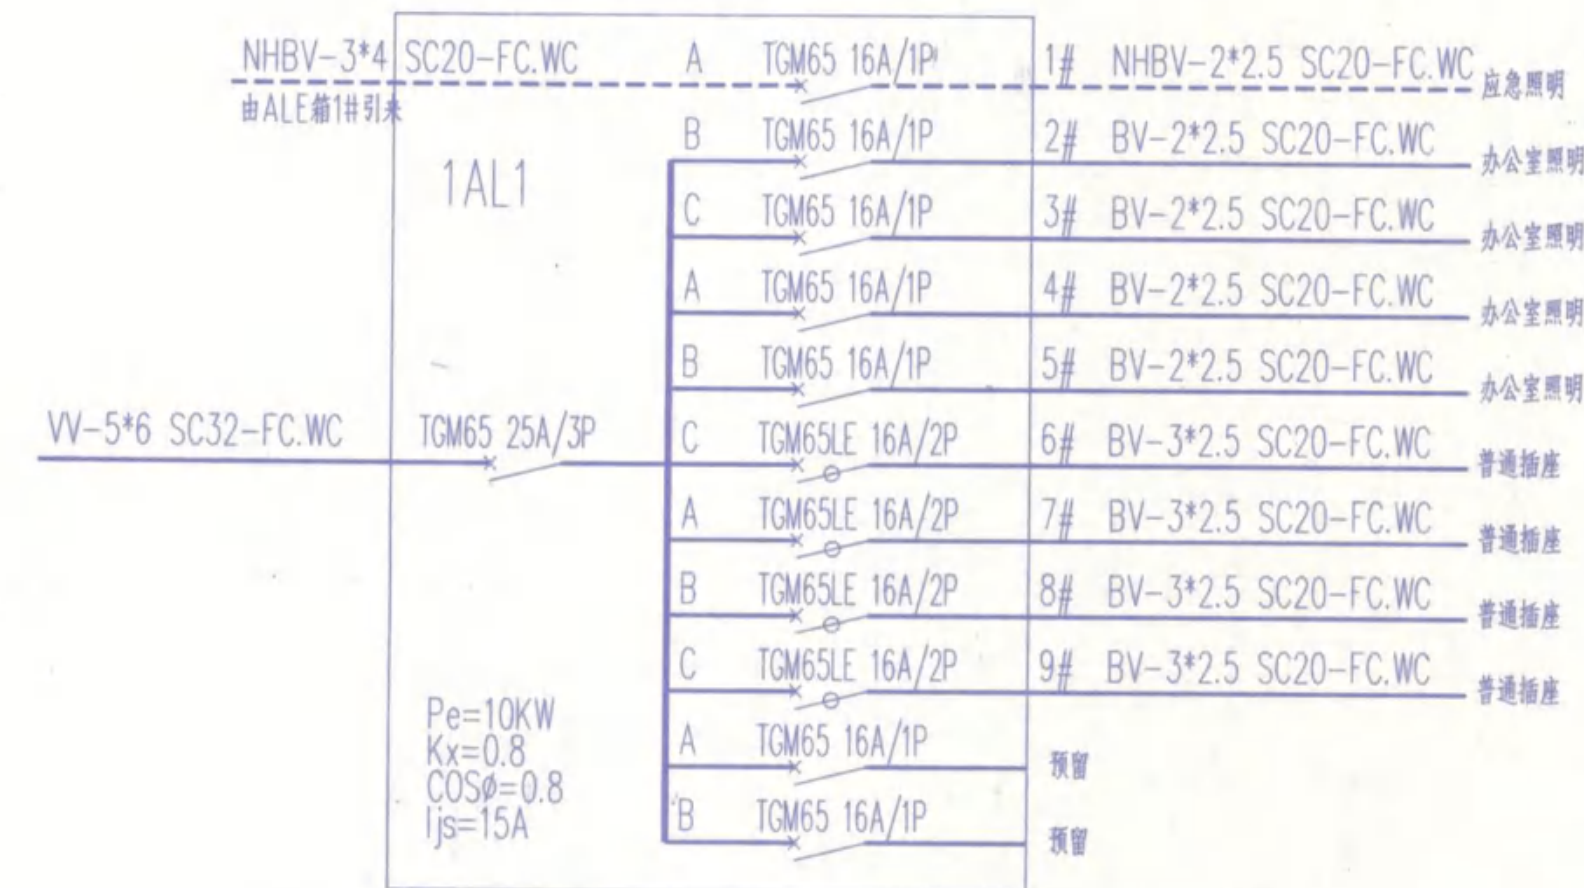

配电系统图 (二)

备注

安徽建筑工业学院建筑设计研究院
THE ARCHITECTURAL DESIGN AND RESEARCH INSTITUTE
OF ANHUI ARCHITECTURAL ENGINEERING COLLEGE

建筑工程甲级 证书编号:110111-sj

有效期至二00六年十二月三十一日止

工程勘察资质 (出图) 专用章

工程勘察资质 (出图) 专用章
安徽建筑工业学院建筑设计研究院
工程设计甲级 证书编号:110111-s
安徽省建设厅监制
有效期至二00六年十二月三十一

注册师章

建设单位

安庆职业技术学院

工程名称

图文信息中心
一期工程

图纸名称

配电系统图 (二)

类别	签名	日期
审定		
审核		
工程主持人		
工种负责人		
校对		
设计		
制图		06.04.18

会签栏			
建筑	电气		
结构	暖通		
给排水	工艺		
工程编号	Y200508	图号	05
图别	电施	号	22
计算机管理号			

NHBV-3*4 由ALE2箱4号引末	SC20-FC.WC	A TGM65 16A/1P	1# NHBV-2*2.5 SC20-FC.WC	应急照明	
2AL4	TGM65 25A/3P	B TGM65 16A/1P	2# BV-2*2.5 SC20-FC.WC	阅览室照明	
		C TGM65 16A/1P	3# BV-2*2.5 SC20-FC.WC	阅览室照明	
		A TGM65 16A/1P	4# BV-2*2.5 SC20-FC.WC	阅览室照明	
		B TGM65 16A/1P	5# BV-2*2.5 SC20-FC.WC	阅览室照明	
		C TGM65 16A/1P	6# BV-2*2.5 SC20-FC.WC	吊扇	
		A TGM65 16A/1P	7# BV-2*2.5 SC20-FC.WC	吊扇	
		B TGM65LE 16A/2P	8# BV-3*2.5 SC20-FC.WC	普通插座	
		C TGM65LE 16A/2P	9# BV-3*2.5 SC20-FC.WC	普通插座	
		A TGM65 16A/1P	预留		
		B TGM65 16A/1P	预留		
VV-5*6 SC32-FC.WC		Pe=9KW Kx=0.8 COSφ=0.8 Ijs=13A			

NHBV-3*4 由ALE2箱5号引末	SC20-FC.WC	A TGM65 16A/1P	1# NHBV-2*2.5 SC20-FC.WC	应急照明
2AL5	TGM65 25A/3P	B TGM65 16A/1P	2# BV-2*2.5 SC20-FC.WC	阅览室照明
		C TGM65 16A/1P	3# BV-2*2.5 SC20-FC.WC	阅览室照明
		A TGM65 16A/1P	4# BV-2*2.5 SC20-FC.WC	阅览室照明
		B TGM65 16A/1P	5# BV-2*2.5 SC20-FC.WC	阅览室照明
		C TGM65 16A/1P	6# BV-2*2.5 SC20-FC.WC	吊扇
		A TGM65 16A/1P	7# BV-2*2.5 SC20-FC.WC	吊扇
		B TGM65LE 16A/2P	8# BV-3*2.5 SC20-FC.WC	普通插座
		C TGM65 16A/1P	预留	
VV-5*6 SC32-FC.WC	TGM65 25A/3P	A TGM65 16A/1P	预留	
		Pe=8KW Kx=0.8 COSφ=0.8 Ijs=11A		

NHBV-3*4 由ALE2箱6#引来	SC20-FC.WC	A TGM65 16A/1P	1# NHBV-2*2.5 SC20-FC.WC	应急照明
2AL6	TGM65 32A/3P	B TGM65 16A/1P	2# BV-2*2.5 SC20-FC.WC	公共照明
		C TGM65 16A/1P	3# BV-2*2.5 SC20-FC.WC	办公室照明
		A TGM65 16A/1P	4# BV-2*2.5 SC20-FC.WC	办公室照明
		B TGM65 16A/1P	5# BV-2*2.5 SC20-FC.WC	办公室照明
		C TGM65 16A/1P	6# BV-2*2.5 SC20-FC.WC	办公室照明
		A TGM65 16A/1P	7# BV-2*2.5 SC20-FC.WC	办公室照明
		B TGM65LE 16A/2P	8# BV-3*2.5 SC20-FC.WC	普通插座
		C TGM65LE 16A/2P	9# BV-3*2.5 SC20-FC.WC	普通插座
		A TGM65LE 16A/2P	10# BV-3*2.5 SC20-FC.WC	普通插座
		B TGM65LE 16A/2P	11# BV-3*2.5 SC20-FC.WC	普通插座
		C TGM65LE 16A/2P	12# BV-3*2.5 SC20-FC.WC	普通插座
		A TGM65LE 16A/2P	13# BV-3*2.5 SC20-FC.WC	普通插座
		VV-5*10 SC32-FC.WC		B TGM65 16A/1P
C TGM65 16A/1P	预留			
Pe=15KW Kx=0.8 COSφ=0.8 Ijs=23A				

2AL	DH-A-100A	ABC TGM65 32A/3P	1#	VV-5*6 SC32-FC.WC	2AL1
		ABC TGM65 32A/3P	2#	VV-5*6 SC32-FC.WC	2AL2
		ABC TGM65 32A/3P	3#	VV-5*6 SC32-FC.WC	2AL3
		ABC TGM65 32A/3P	4#	VV-5*6 SC32-FC.WC	2AL4
		ABC TGM65 32A/3P	5#	VV-5*6 SC32-FC.WC	2AL5
		ABC TGM65 40A/3P	6#	VV-5*10 SC32-FC.WC	2AL6
		A TGM65 16A/1P	7#	BV-2*2.5 SC20-FC.WC	公共照明
		ABC TGM65 32A/3P	预留		
		ABC TGM65 32A/3P	预留		
		FRD-65/4P			
VV-4*70+1*35 CT					
Pe=66KW Kx=0.7 COSφ=0.8 Ijs=87A					

NHBV-3*4 由ALE3箱引出来	SC20-FC.WC	A TGM65 16A/1P	1# NHBV-2*2.5 SC20-FC.WC	应急照明	
3AL1	TGM65 25A/3P	B TGM65 16A/1P	2# BV-2*2.5 SC20-FC.WC	书库照明	
		C TGM65 16A/1P	3# BV-2*2.5 SC20-FC.WC	书库照明	
		A TGM65 16A/1P	4# BV-2*2.5 SC20-FC.WC	书库照明	
		B TGM65 16A/1P	5# BV-2*2.5 SC20-FC.WC	书库照明	
		C TGM65 16A/1P	6# BV-2*2.5 SC20-FC.WC	吊扇	
		A TGM65 16A/1P	7# BV-2*2.5 SC20-FC.WC	吊扇	
		B TGM65LE 16A/2P	8# BV-3*2.5 SC20-FC.WC	普通插座	
		C TGM65LE 16A/2P	9# BV-3*2.5 SC20-FC.WC	普通插座	
		A TGM65 16A/1P	预留		
		B TGM65 16A/1P	预留		
VV-5*6 SC32-FC.WC					
Pe=9KW Kx=0.8 COSφ=0.8 Ijs=13A					

NHBV-3*4 由ALE3箱2号引末	SC20-FC.WC	A TGM65 16A/1P	1# NHBV-2*2.5 SC20-FC.WC	应急照明
3AL2-1	TGM65 25A/3P	B TGM65 16A/1P	2# BV-2*2.5 SC20-FC.WC	阅览室照明
		C TGM65 16A/1P	3# BV-2*2.5 SC20-FC.WC	阅览室照明
		A TGM65 16A/1P	4# BV-2*2.5 SC20-FC.WC	阅览室照明
		B TGM65 16A/1P	5# BV-2*2.5 SC20-FC.WC	吊扇
		C TGM65 16A/1P	6# BV-2*2.5 SC20-FC.WC	吊扇
		A TGM65LE 16A/2P	7# BV-3*2.5 SC20-FC.WC	普通插座
		B TGM65 16A/1P	预留	
		C TGM65 16A/1P	预留	
Pe=6.5KW Kx=0.8 COSφ=0.8 Ijs=10A				
3AL2	TGM65 25A/3P	A TGM65 16A/1P	1# BV-2*2.5 SC20-FC.WC	研究室照明
		B TGM65LE 16A/2P	2# BV-3*2.5 SC20-FC.WC	普通插座
		ABC TGM65 25A/3P	3# BV-5*6 SC25-FC.WC	空调插座
		A TGM65 16A/1P	预留	
B TGM65 16A/1P	预留			
Pe=7.5KW Kx=0.8 COSφ=0.8 Ijs=11A				

NHBV-3*4 由ALE3箱3号引末	SC20-FC.WC	A TGM65 16A/1P	1# NHBV-2*2.5 SC20-FC.WC	应急照明
3AL3	TGM65 25A/3P	B TGM65 16A/1P	2# BV-2*2.5 SC20-FC.WC	阅览室照明
		C TGM65 16A/1P	3# BV-2*2.5 SC20-FC.WC	阅览室照明
		A TGM65 16A/1P	4# BV-2*2.5 SC20-FC.WC	阅览室照明
		B TGM65 16A/1P	5# BV-2*2.5 SC20-FC.WC	阅览室照明
		C TGM65 16A/1P	6# BV-2*2.5 SC20-FC.WC	阅览室照明
		A TGM65 16A/1P	7# BV-2*2.5 SC20-FC.WC	吊扇
		B TGM65 16A/1P	8# BV-2*2.5 SC20-FC.WC	吊扇
		C TGM65LE 16A/2P	9# BV-3*2.5 SC20-FC.WC	普通插座
		A TGM65LE 16A/2P	10# BV-3*2.5 SC20-FC.WC	普通插座
		B TGM65 16A/1P	预留	
C TGM65 16A/1P	预留			
Pe=10KW Kx=0.8 COSφ=0.8 Ijs=15A				

配电系统图（三）

NHBV-3*4 由ALE3箱4号引末	SC20-FC.WC	A TGM65 16A/1P	1# NHBV-2*2.5 SC20-FC.WC	应急照明
3AL4	TGM65 25A/3P	B TGM65 16A/1P	2# BV-2*2.5 SC20-FC.WC	阅览室照明
		C TGM65 16A/1P	3# BV-2*2.5 SC20-FC.WC	阅览室照明
		A TGM65 16A/1P	4# BV-2*2.5 SC20-FC.WC	阅览室照明
		B TGM65 16A/1P	5# BV-2*2.5 SC20-FC.WC	阅览室照明
		C TGM65 16A/1P	6# BV-2*2.5 SC20-FC.WC	阅览室照明
VV-5*6 SC32-FC.WC	TGM65 25A/3P	A TGM65 16A/1P	7# BV-2*2.5 SC20-FC.WC	吊扇
		B TGM65 16A/1P	8# BV-2*2.5 SC20-FC.WC	吊扇
		C TGM65LE 16A/2P	9# BV-3*2.5 SC20-FC.WC	普通插座
		A TGM65LE 16A/2P	10# BV-3*2.5 SC20-FC.WC	普通插座
		B TGM65 16A/1P	预留	
		C TGM65 16A/1P	预留	
		Pe=10KW Kx=0.8 COSφ=0.8 Ijs=15A		

NHBV-3*4	SC20-FC.WC	A	TGM65 16A/1P	1#	NHBV-2*2.5 SC20-FC.WC	应急照明
由ALE3箱5号引末	3AL5	B	TGM65 16A/1P	2#	BV-2*2.5 SC20-FC.WC	报告厅照明
		C	TGM65 16A/1P	3#	BV-2*2.5 SC20-FC.WC	报告厅照明
		A	TGM65 16A/1P	4#	BV-2*2.5 SC20-FC.WC	报告厅照明
		B	TGM65 16A/1P	5#	BV-2*2.5 SC20-FC.WC	报告厅照明
		C	TGM65 16A/1P	6#	BV-2*2.5 SC20-FC.WC	报告厅照明
		A	TGM65 16A/1P	7#	BV-2*2.5 SC20-FC.WC	吊扇
		B	TGM65 16A/1P	8#	BV-2*2.5 SC20-FC.WC	吊扇
		C	TGM65LE 16A/2P	9#	BV-3*2.5 SC20-FC.WC	普通插座
		A	TGM65LE 16A/2P	10#	BV-3*2.5 SC20-FC.WC	普通插座
		B	TGM65 16A/1P		预留	
		C	TGM65 16A/1P		预留	
VV-5*6	SC32-FC.WC	TGM65 25A/3P				
Pe=10KW Kx=0.8 COSφ=0.8 Ijs=15A						




NHBV-3*4	SC20-FC.WC	A TGM65 16A/1P	1# NHBV-2*2.5 SC20-FC.WC	应急照明
由ALE3箱6#引来	3AL6	B TGM65 16A/1P	2# BV-2*2.5 SC20-FC.WC	公共照明
		C TGM65 16A/1P	3# BV-2*2.5 SC20-FC.WC	办公室照明
		A TGM65 16A/1P	4# BV-2*2.5 SC20-FC.WC	办公室照明
		B TGM65 16A/1P	5# BV-2*2.5 SC20-FC.WC	办公室照明
		C TGM65 16A/1P	6# BV-2*2.5 SC20-FC.WC	办公室照明
		A TGM65 16A/1P	7# BV-2*2.5 SC20-FC.WC	办公室照明
		B TGM65LE 16A/2P	8# BV-3*2.5 SC20-FC.WC	普通插座
		C TGM65LE 16A/2P	9# BV-3*2.5 SC20-FC.WC	普通插座
		A TGM65LE 16A/2P	10# BV-3*2.5 SC20-FC.WC	普通插座
		B TGM65LE 16A/2P	11# BV-3*2.5 SC20-FC.WC	普通插座
		C TGM65LE 16A/2P	12# BV-3*2.5 SC20-FC.WC	普通插座
		A TGM65 16A/1P	预留	预留
VV-5*10 SC32-FC.WC		TGM65 32A/3P		
		Pe=14KW Kx=0.8 COSφ=0.8 Ijs=22A		

4AL	ABC TGM65 32A/3P	1#	VV-5*6 SC32-FC.WC	4AL1
	ABC TGM65 32A/3P	2#	VV-5*6 SC32-FC.WC	4AL2
	ABC TGM65 40A/3P	3#	VV-5*10 SC32-FC.WC	4AL3
	ABC TGM65 32A/3P	4#	VV-5*6 SC32-FC.WC	4AL4
	A TGM65 16A/1P	5#	BV-2*2.5 SC20-FC.WC	公共照明
VV-4*50+1*25 CT	ABC TGM65 32A/3P	预留	竣工图专用章	
	ABC TGM65 32A/3P	预留		
	FRD-65/4P			
Pe=44KW Kx=0.8 COSφ=0.8 Ijs=66A				

竣工图专用章

建设单位	监理单位	施工单位
技术负责人	技术负责人	技术负责人
项目负责人	项目负责人	项目负责人
绘图人	图号	

备 注		
安徽建筑工业学院建筑设计研究院 THE ARCHITECTURAL DESIGN AND RESEARCH INSTITUTE OF ANHUI ARCHITECTURAL ENGINEERING COLLEGE		
建筑工程甲级 证书编号:110111-sj		
有效期至二00六年十二月三十一日止		
工程勘察设计资质(出图)专用章		
工程勘察设计资质(出图)专用章 安徽建筑工业学院建筑设计研究院 工程设计甲级 证书编号: 110111 安徽省建设厅监制 有效期至二00六年十二月三十一日		
注册师章		
建设单位 安庆职业技术学院		
工程名称 图文信息中心 一期工程		
图纸名称 配电系统图(三)		
类 别	签 名	日 期
审 定	姜明	
审 核	姜明	
工程主持人	姜明	
工种负责人	姜明	
校 对	姜明	
设 计	姜明	06.04.18
制 图	姜明	
会 签 栏		
建 筑		电 气
结 构		暖 通
给排水		工 艺
工 程 编 号	Y200508	图 06
图 别	电 施	号 22
计算机管理号		

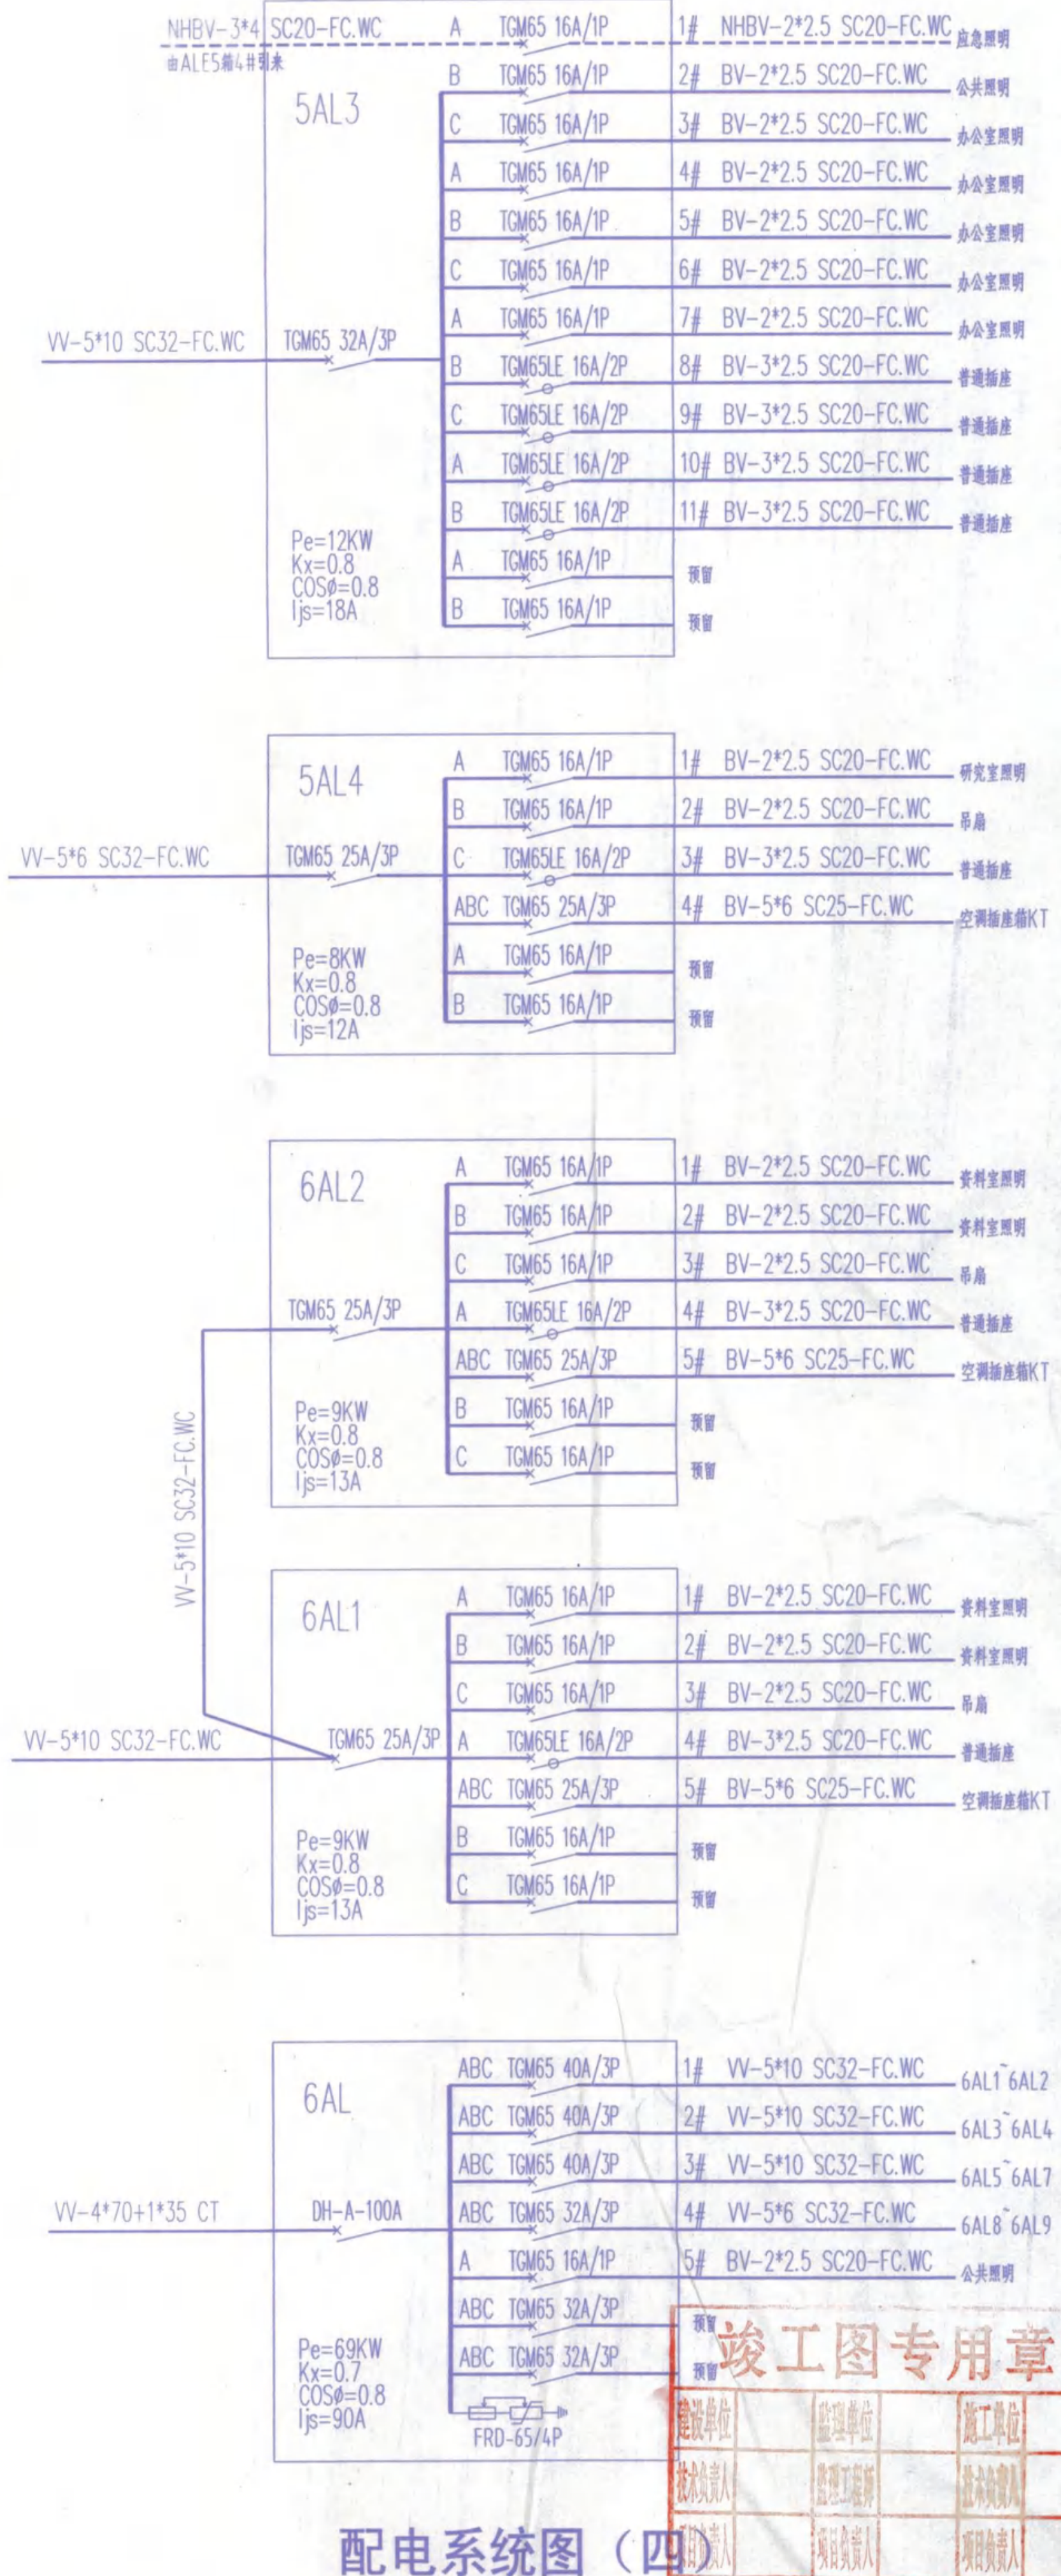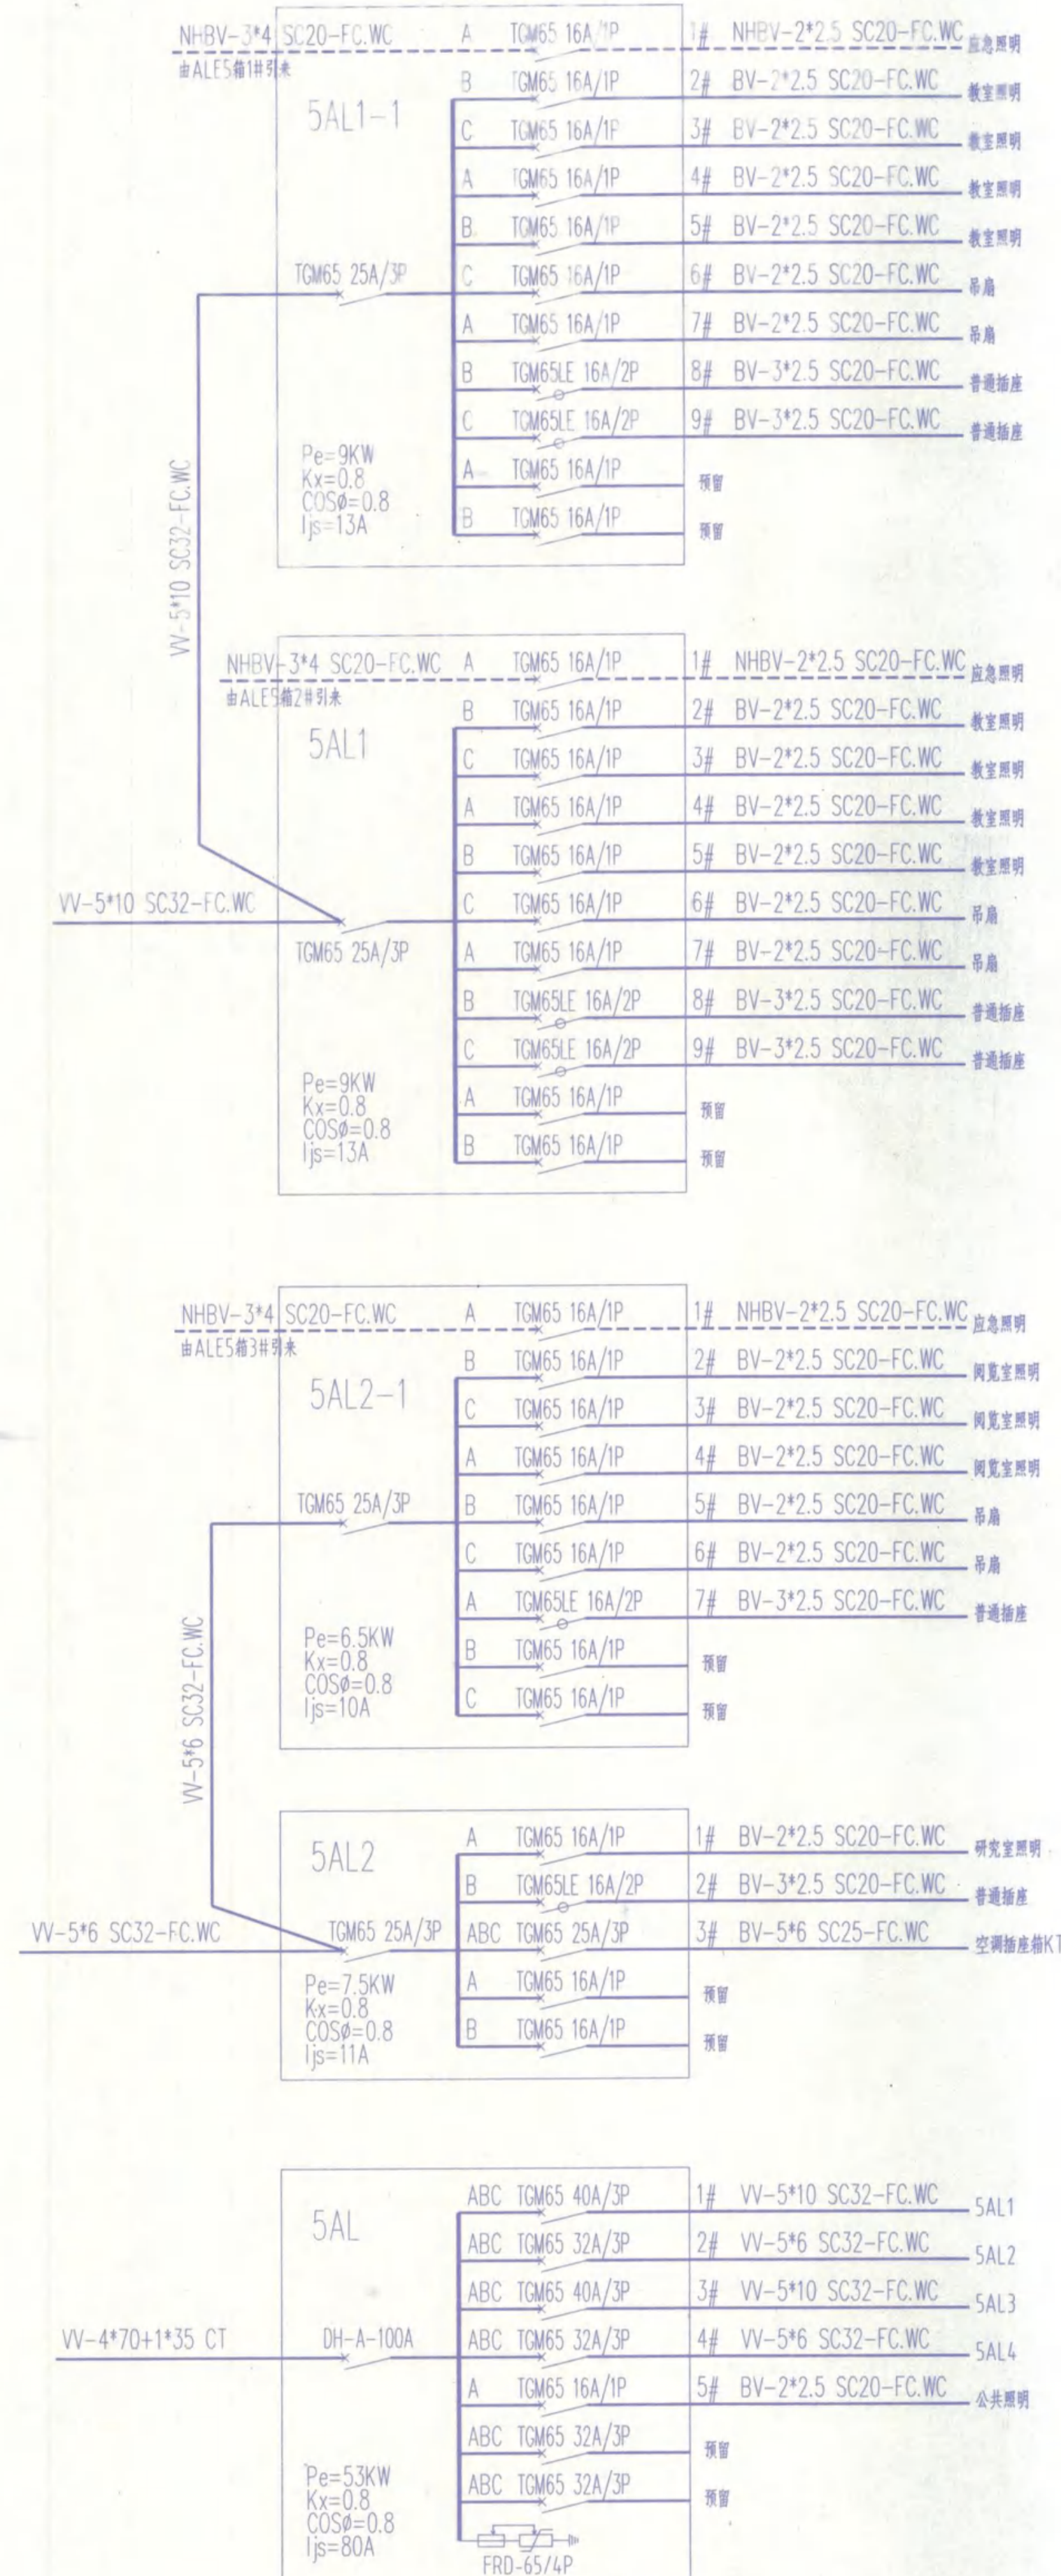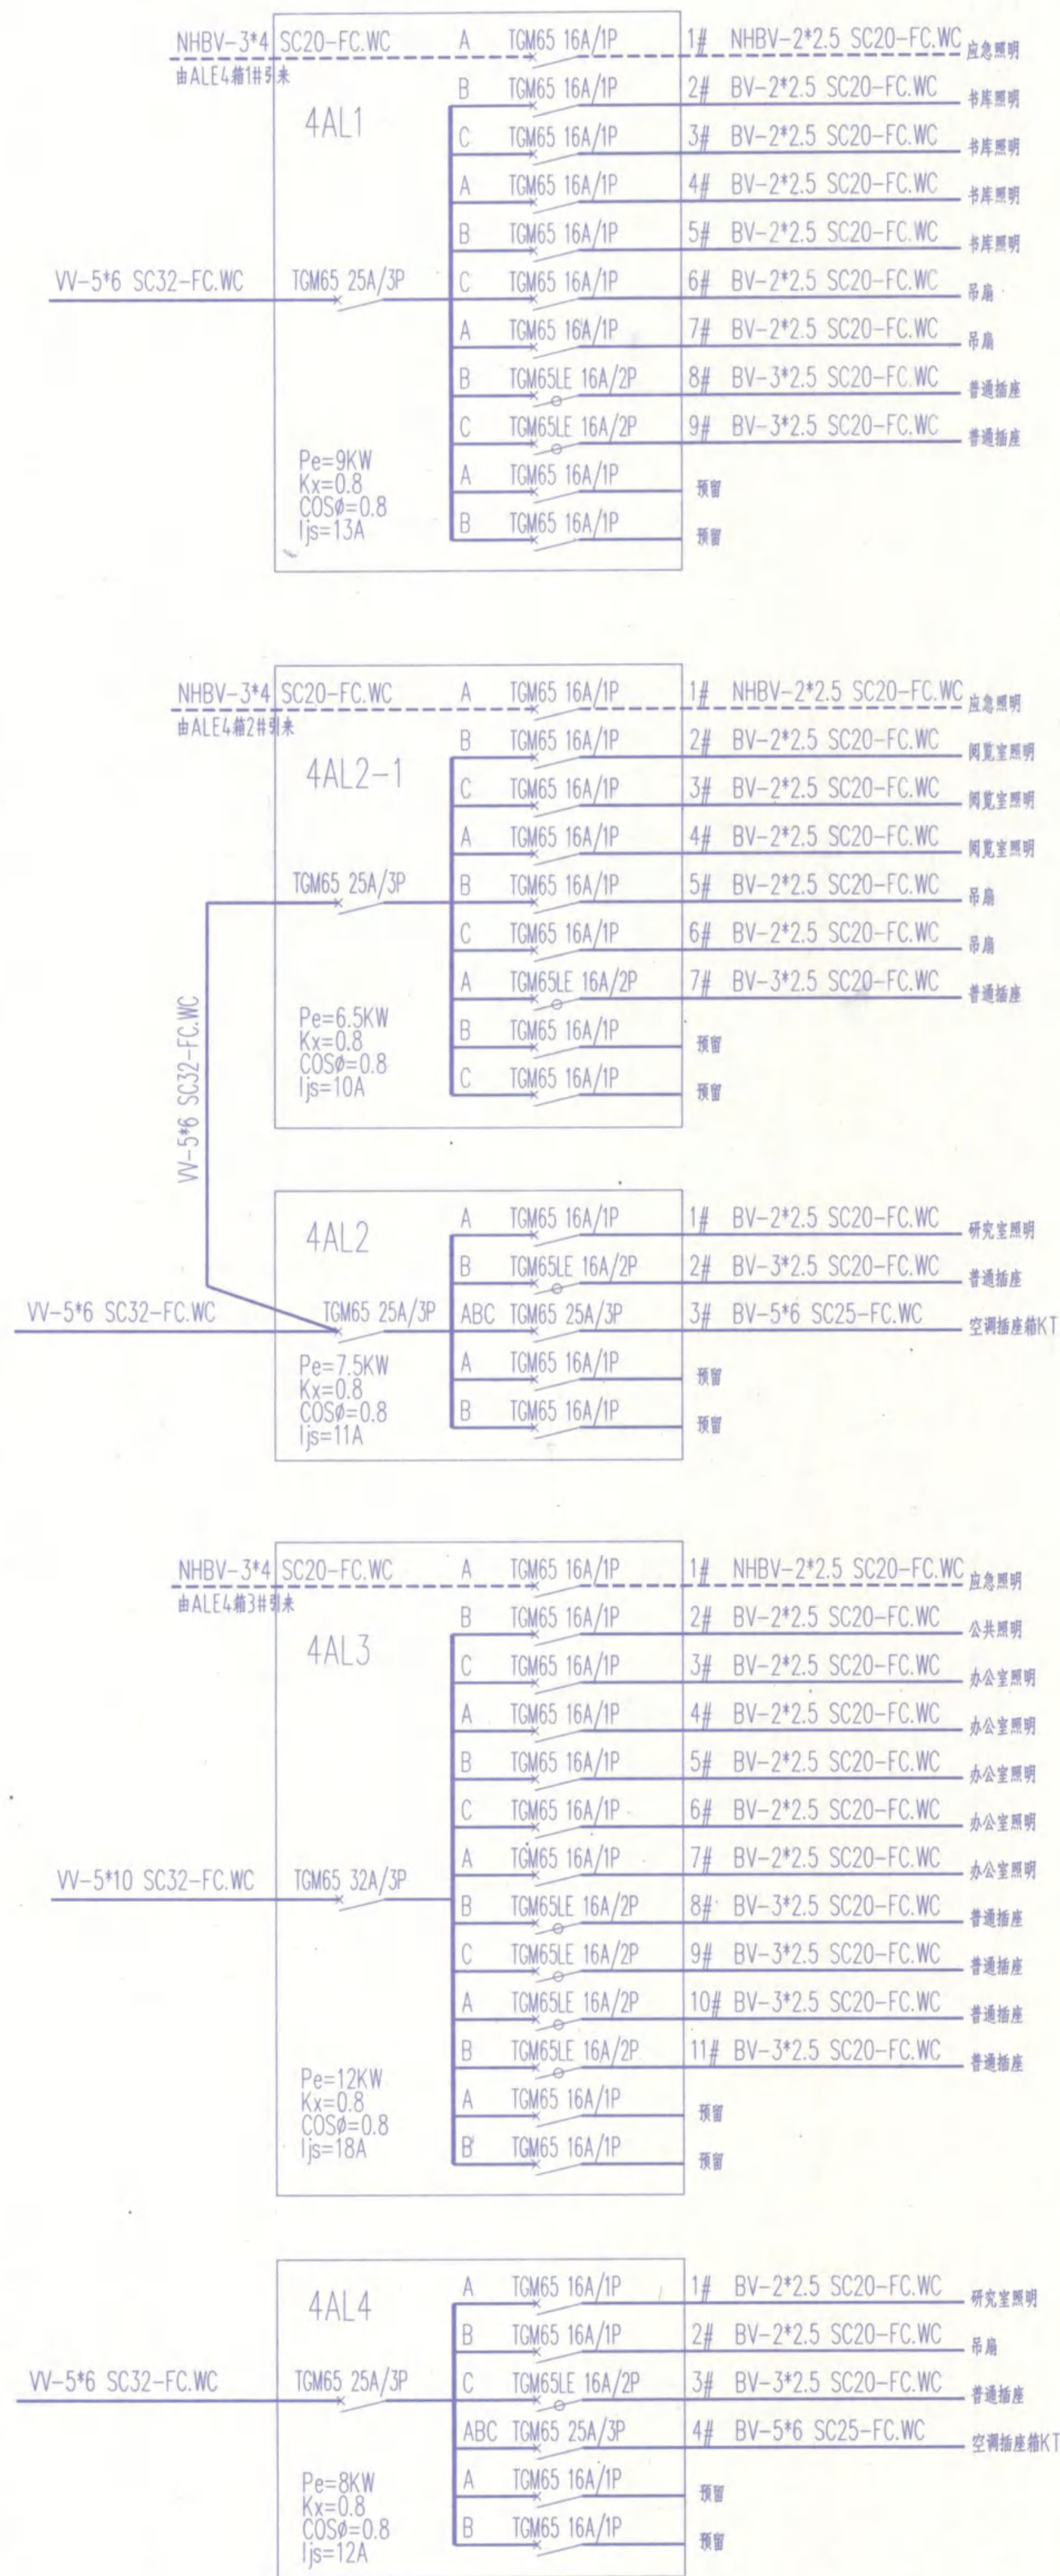

备 注

安徽建筑工业学院建筑设计研究院
THE ARCHITECTURAL DESIGN AND RESEARCH INSTITUTE
OF ANHUI ARCHITECTURAL ENGINEERING COLLEGE

建筑工程甲级 证书编号:110111-sj

有效期至二〇〇六年十二月三十一日止

工程勘察设计资质(出图)专用章

工程勘察设计资质(出图)专用章
安徽建筑工业学院建筑设计研究院
工程设计甲级 证书编号:110111-sj
安徽省建设厅监制
有效期至二〇〇六年十二月三十一日止

注册师章

建设单位
安庆职业技术学院

工程名称
图文信息中心
一期工程

图纸名称
配电系统图(四)

类 别	签 名	日 期
审 定	张	
审 核	张	
工程主持人	张	
工种负责人	张	
校 对	张	
设 计	张	06.04.18
制 图	张	

会 签 栏

建 筑	电 气
结 构	暖 通
给 排 水	工 艺

工程编号 Y200508 图 07




图 别 电 施 号 22

计算机管理号

竣工图专用章

建设单位	监理单位	施工单位
技术负责人	监理工程师	技术负责人
项目负责人	项目工程师	项目负责人
绘图人	图 号	图 号




















配电系统图(四)

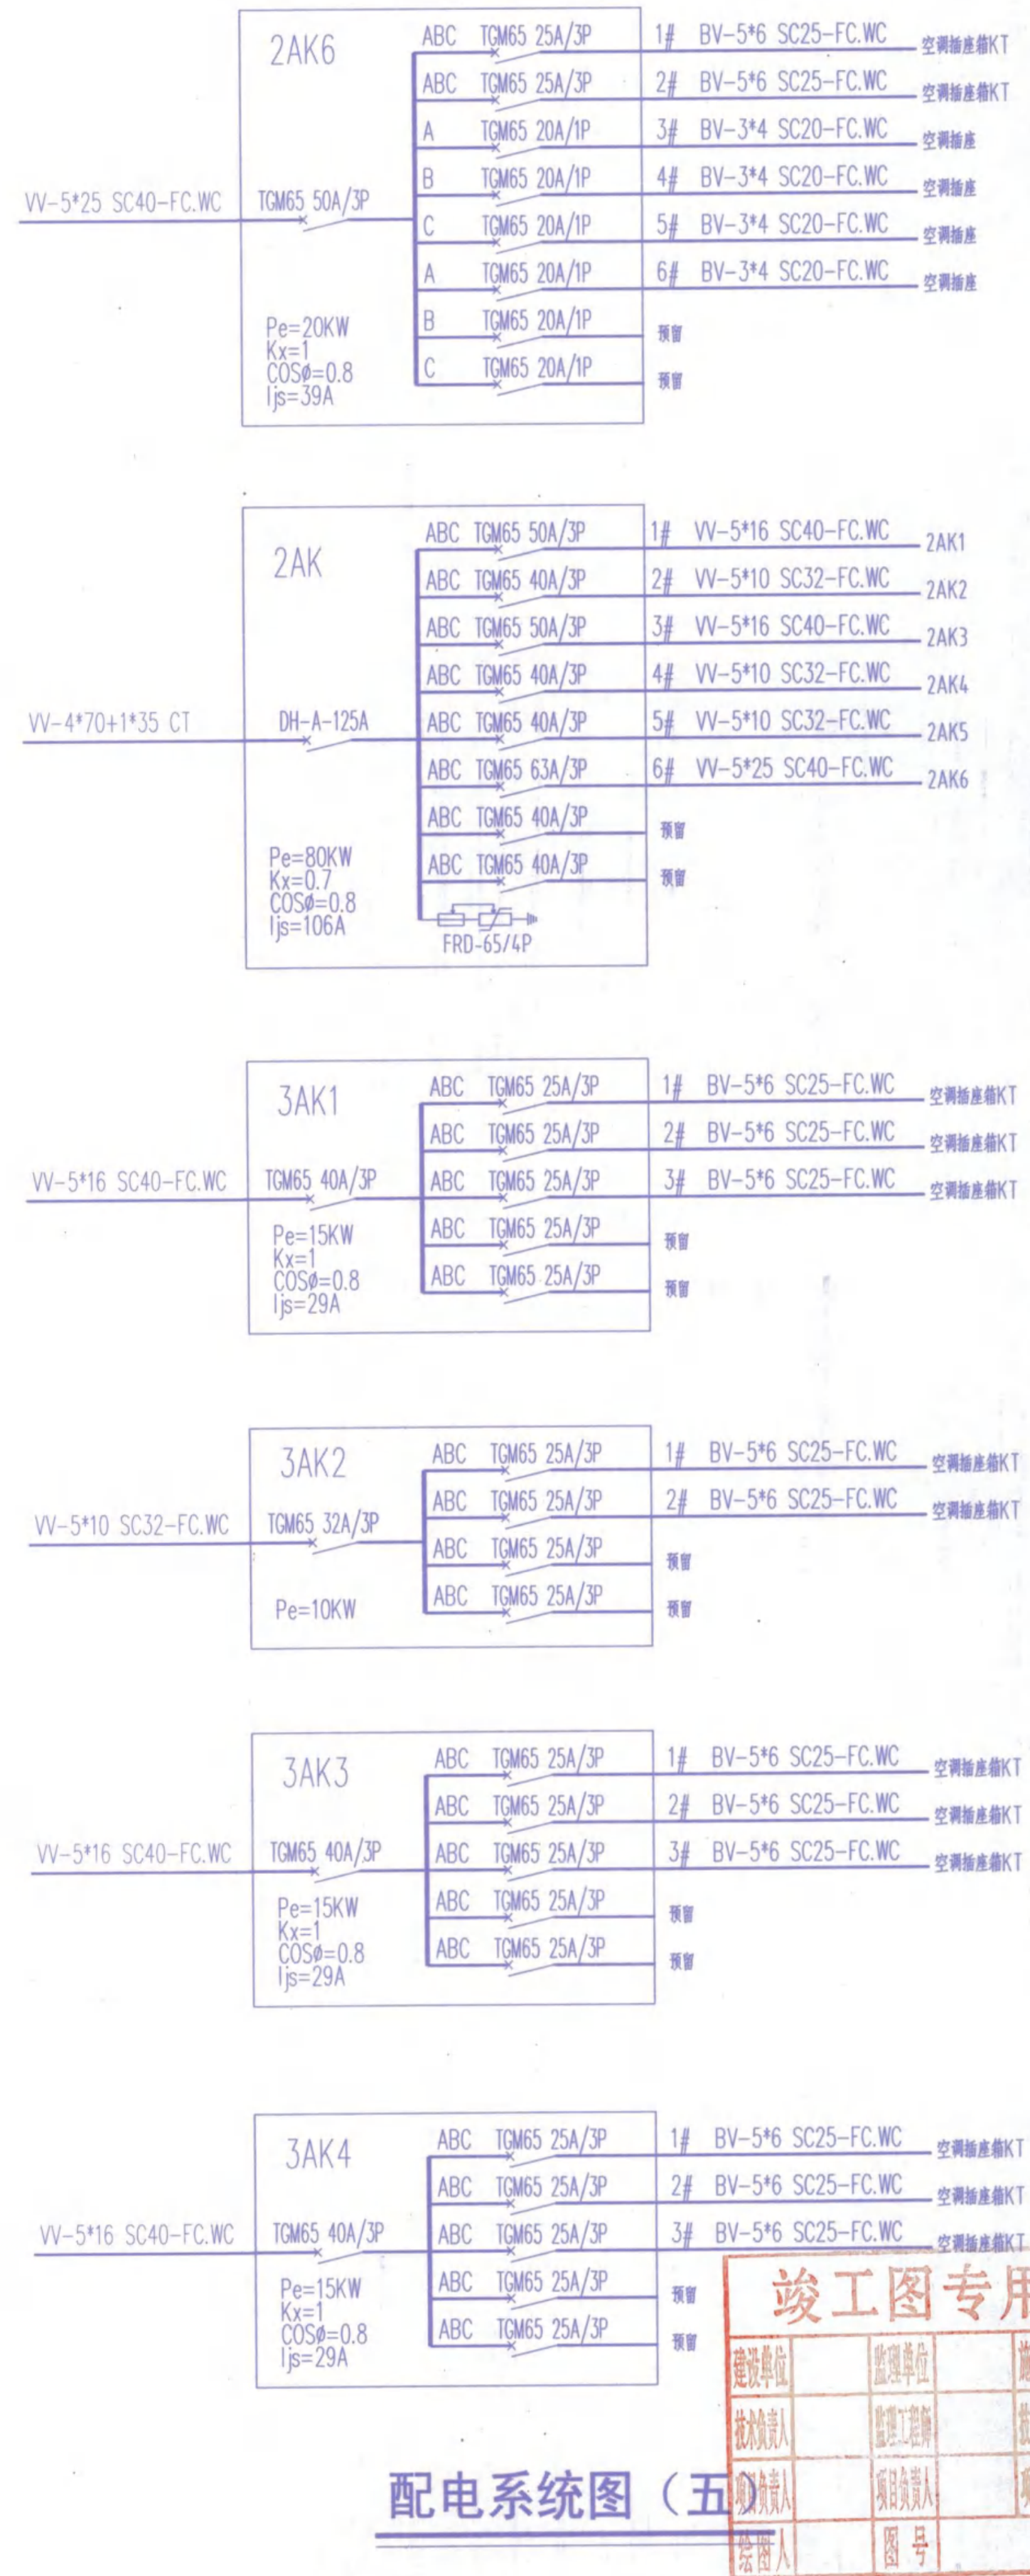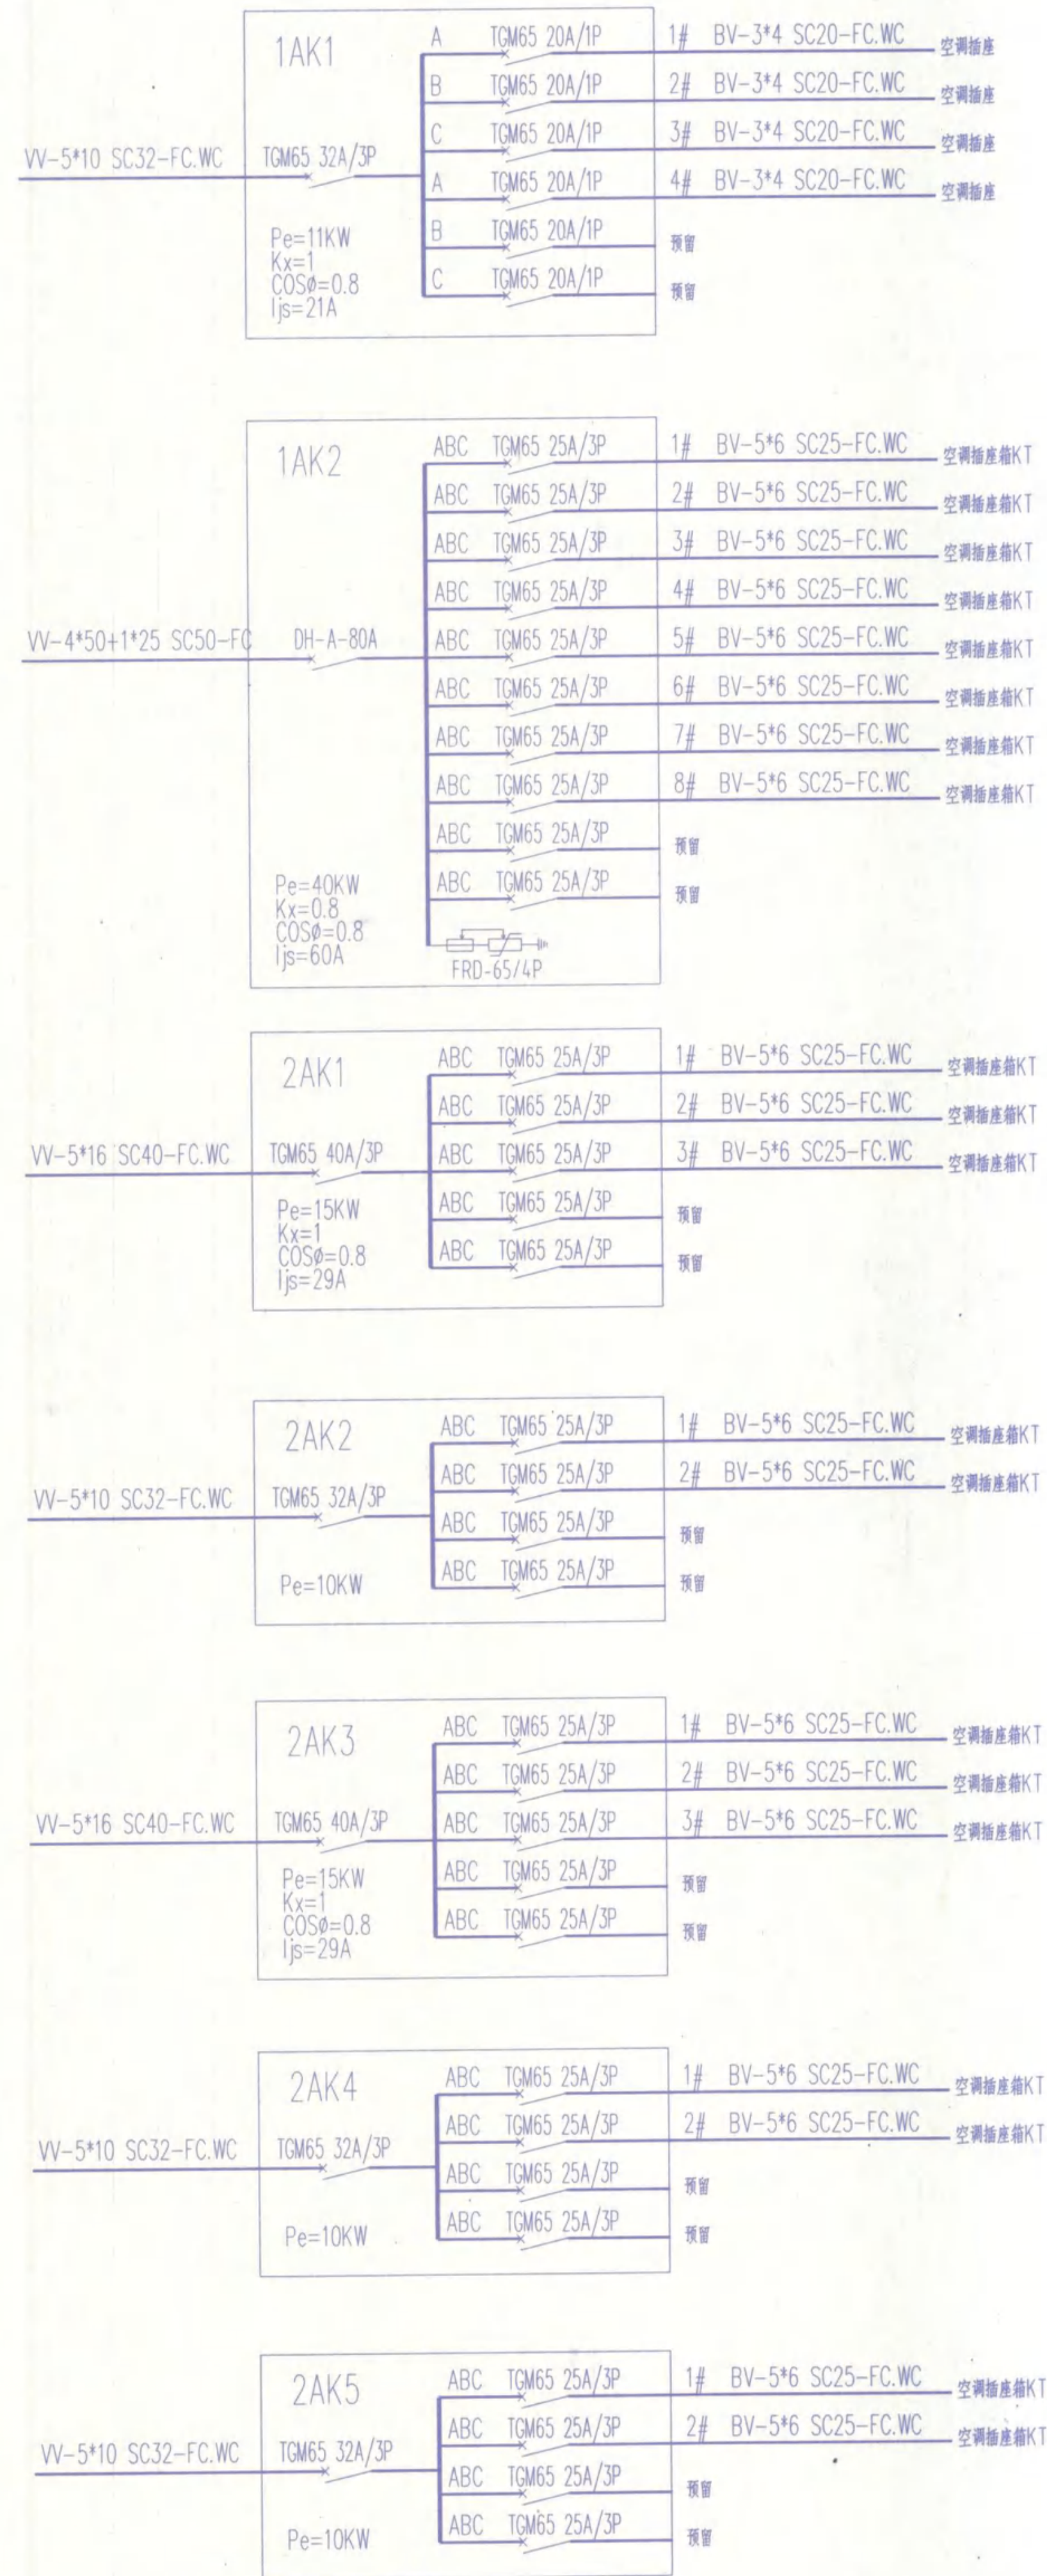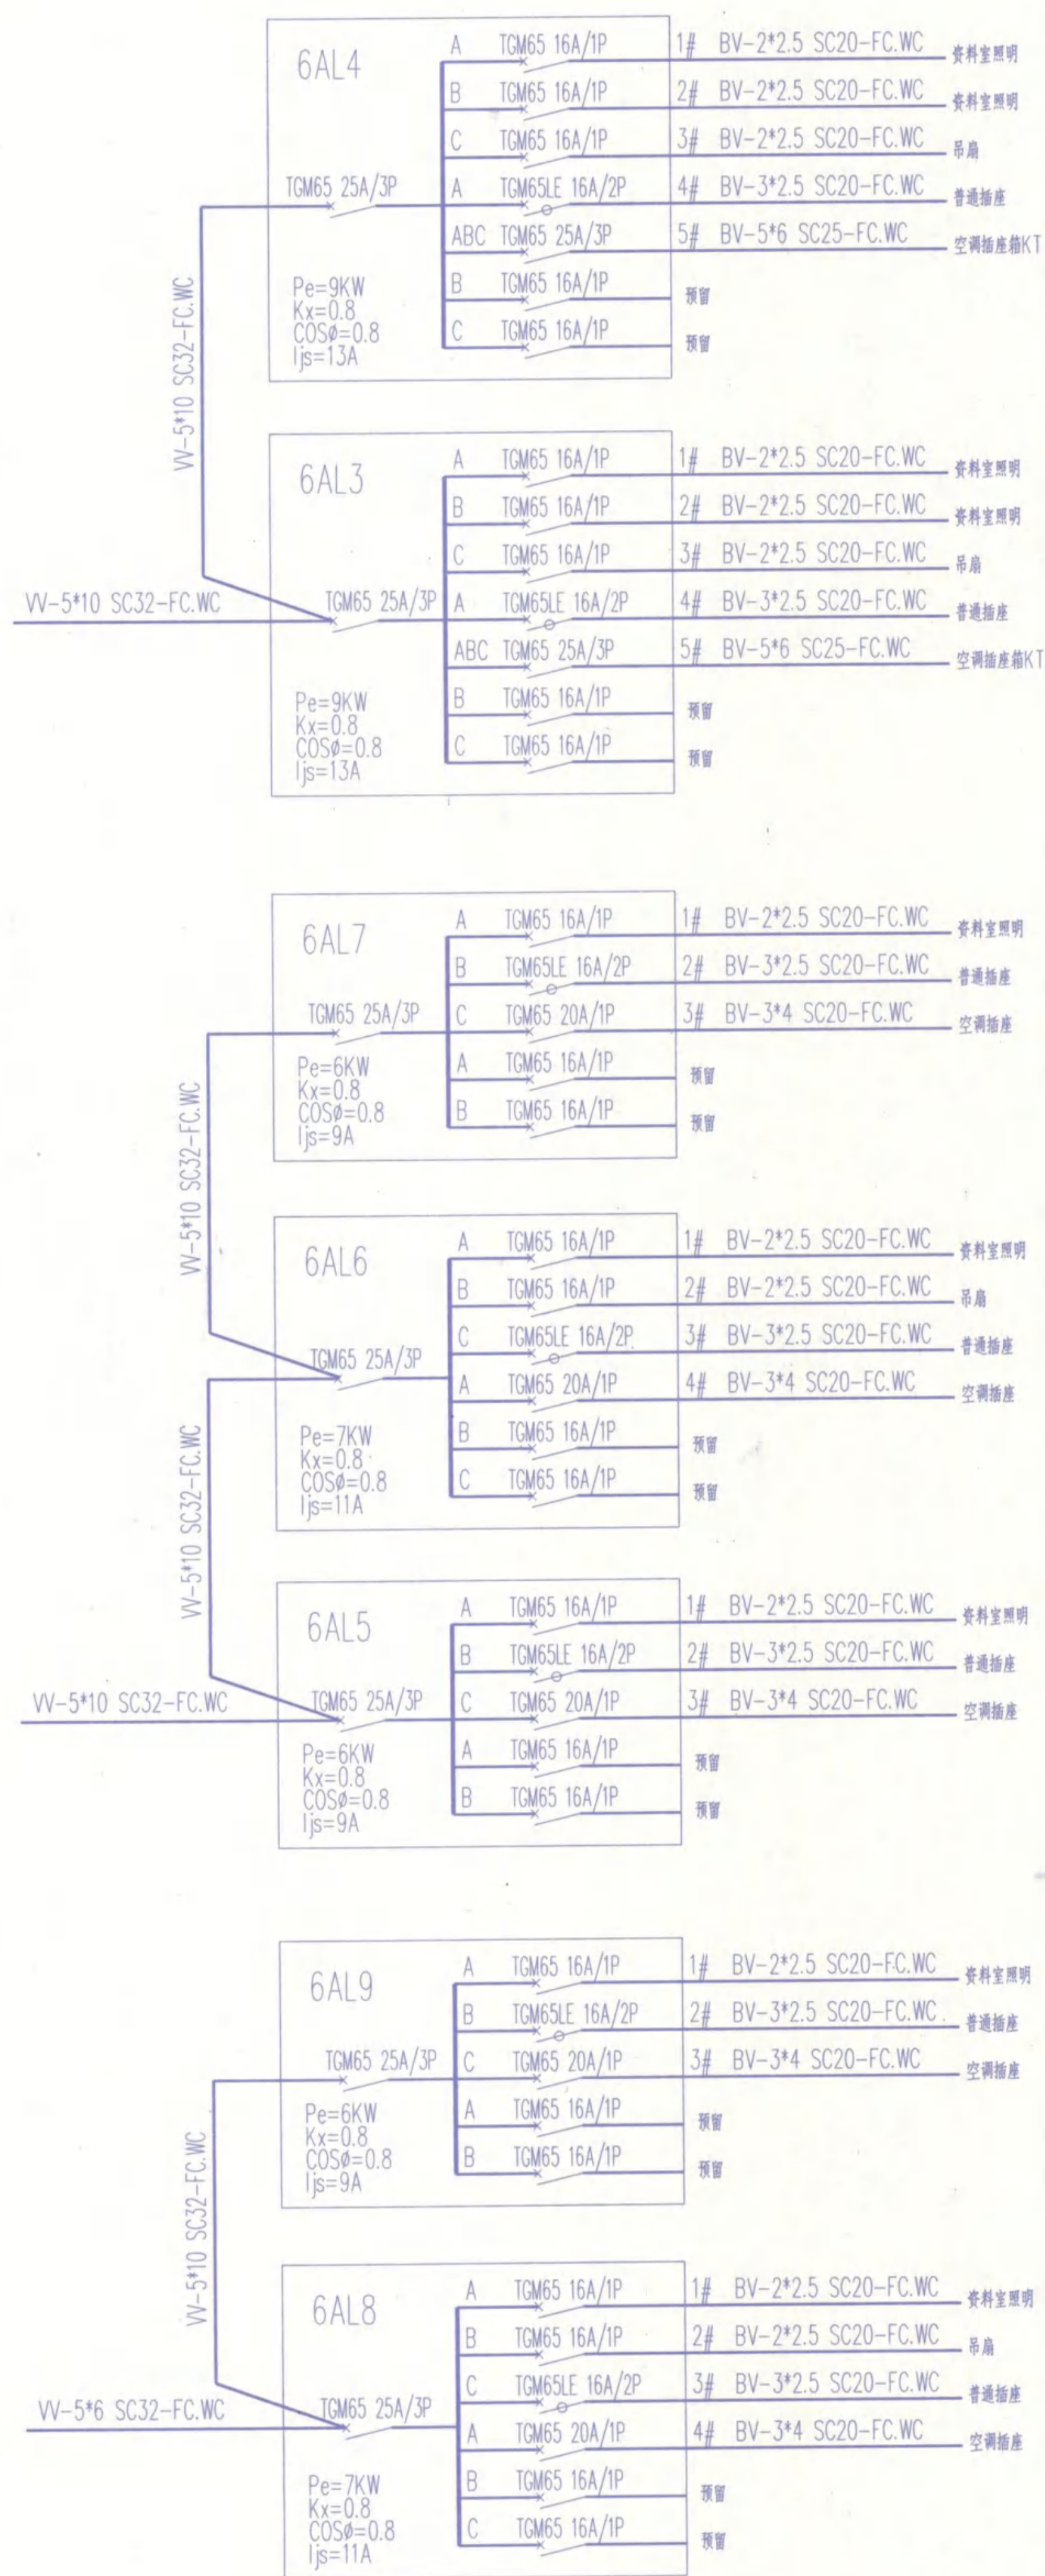

配电系统图（五）



备 注		
安徽建筑工业学院建筑设计研究院 THE ARCHITECTURAL DESIGN AND RESEARCH INSTITUTE OF ANHUI ARCHITECTURAL ENGINEERING COLLEGE		
建筑工程甲级 证书编号:110111-sj		
有效期至二00六年十二月三十一日止		
工程勘察设计资质（出图）专用章		
工程勘察设计资质（出图）专用章 安徽建筑工业学院建筑设计研究院 工程设计甲级 证书编号:110111-sj 安徽省建设厅监制 有效期至二00六年十二月三十一日		
注册师章		
建设单位 安庆职业技术学院		
工程名称 图文信息中心 一期工程		
图纸名称 配电系统图（五）		
类 别	签 名	日 期
审 定	何	
审 核	何	
工程主持人	何	
工种负责人	何	
校 对	何	
设 计	何	06.04.18
制 图	何	
会 签 栏		
建 筑	电 气	
结 构	暖 通	
给 排 水	工 艺	
工 程 编 号	Y200508	图 08
图 别	电 施	号 22
计算机管理号		

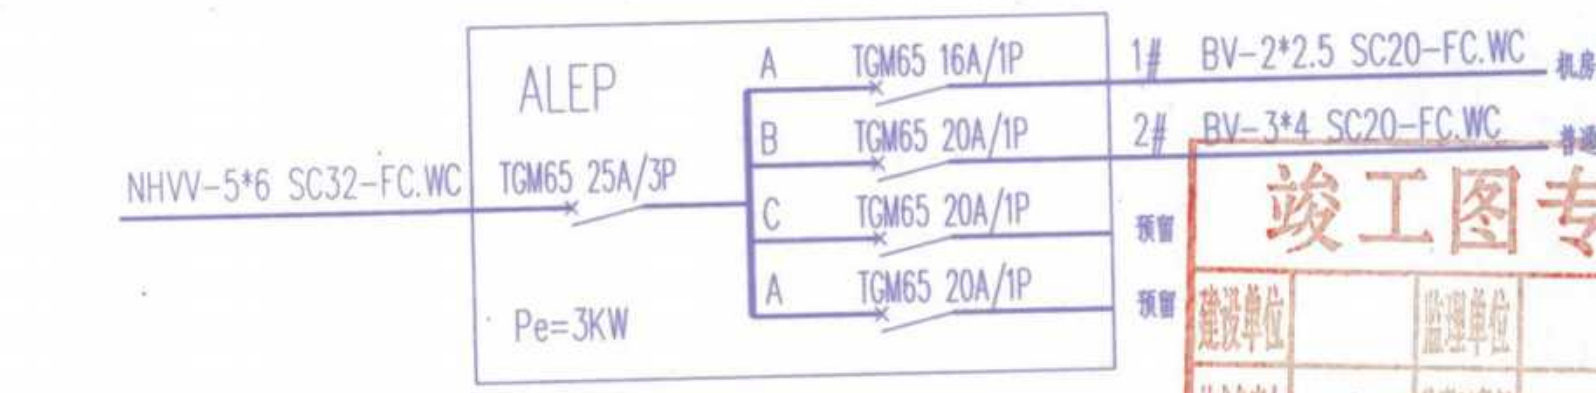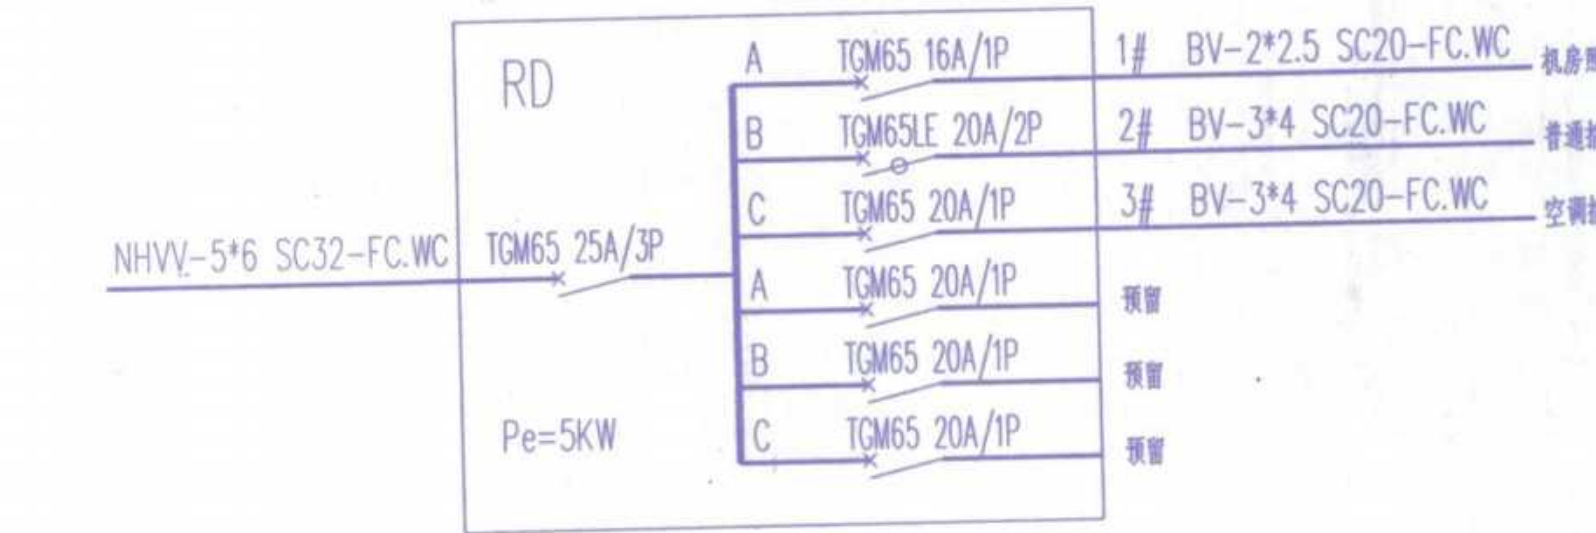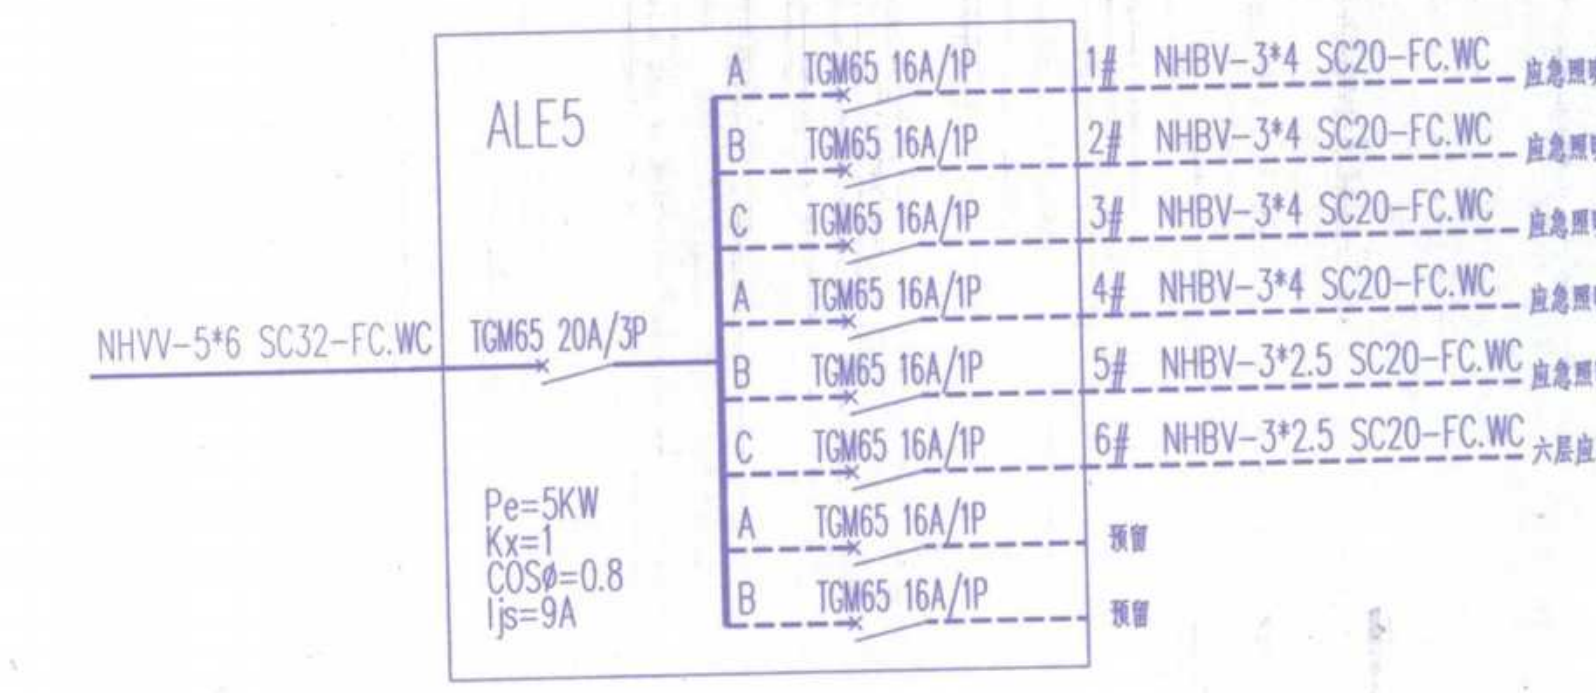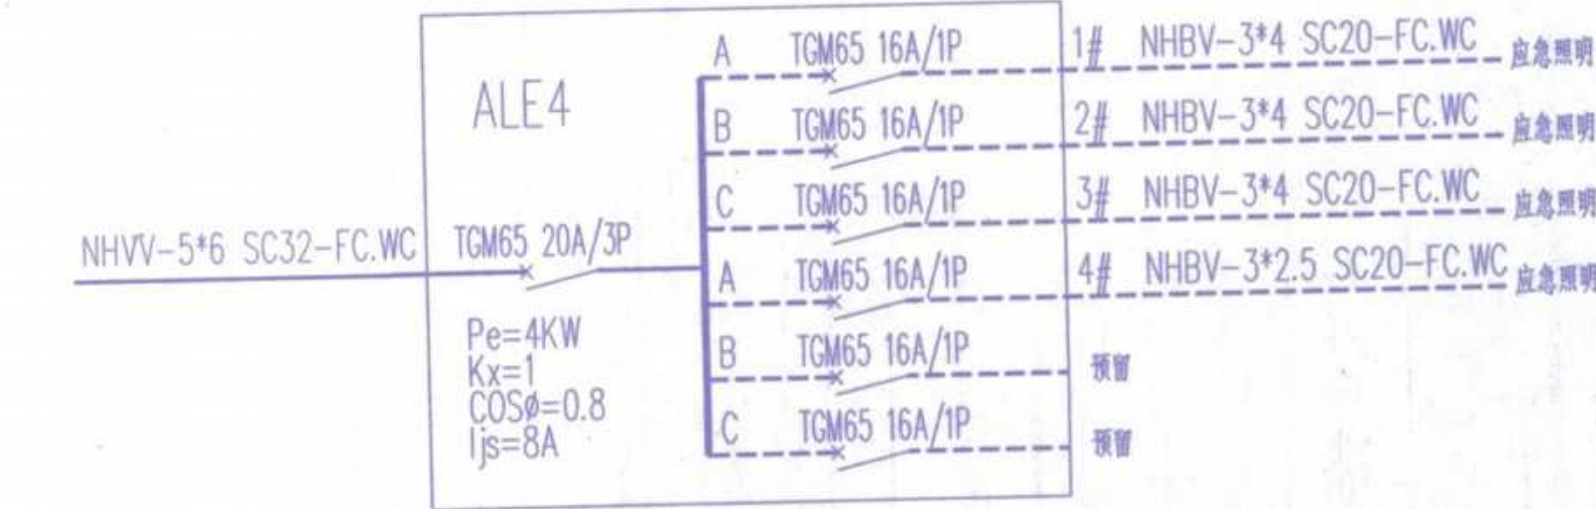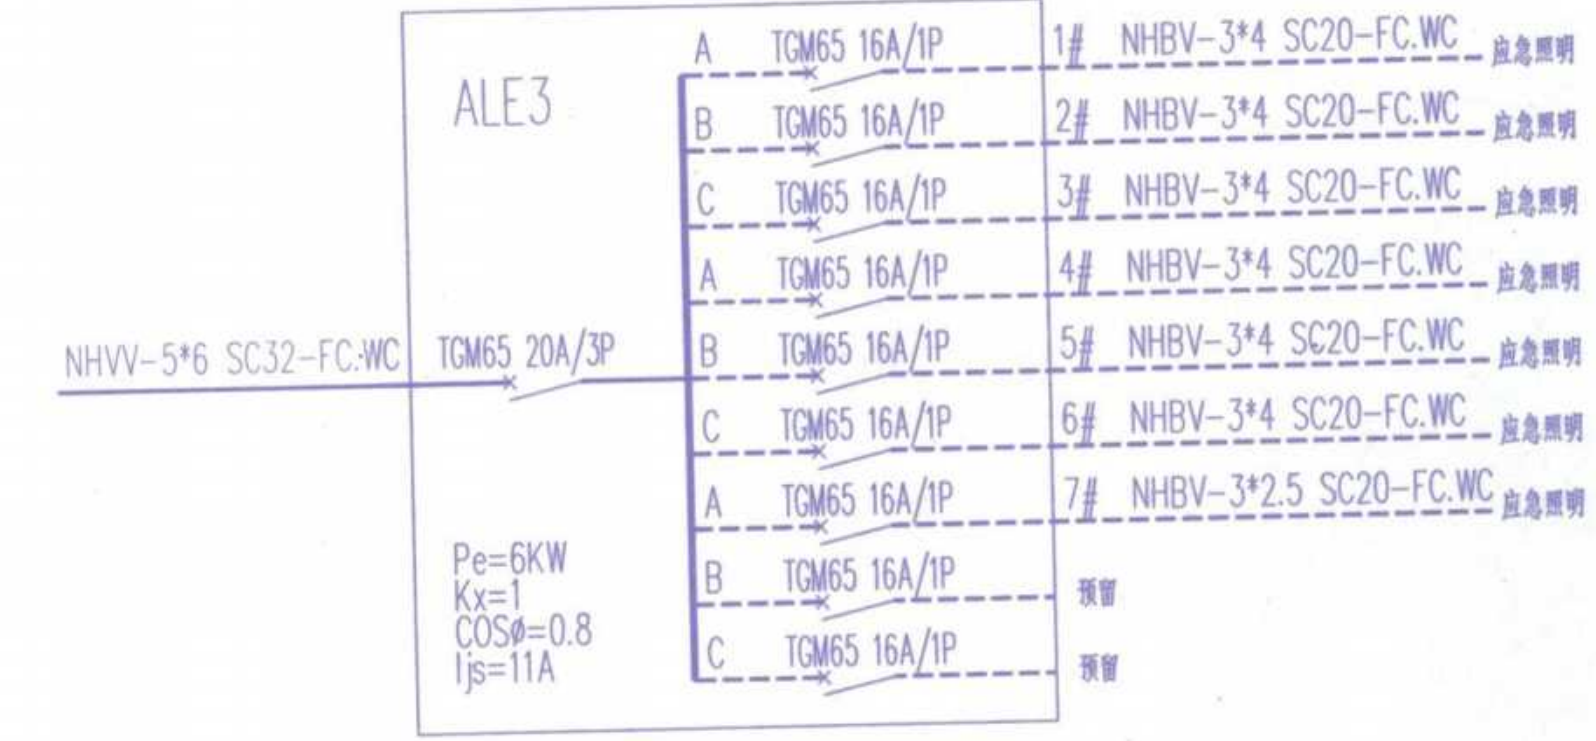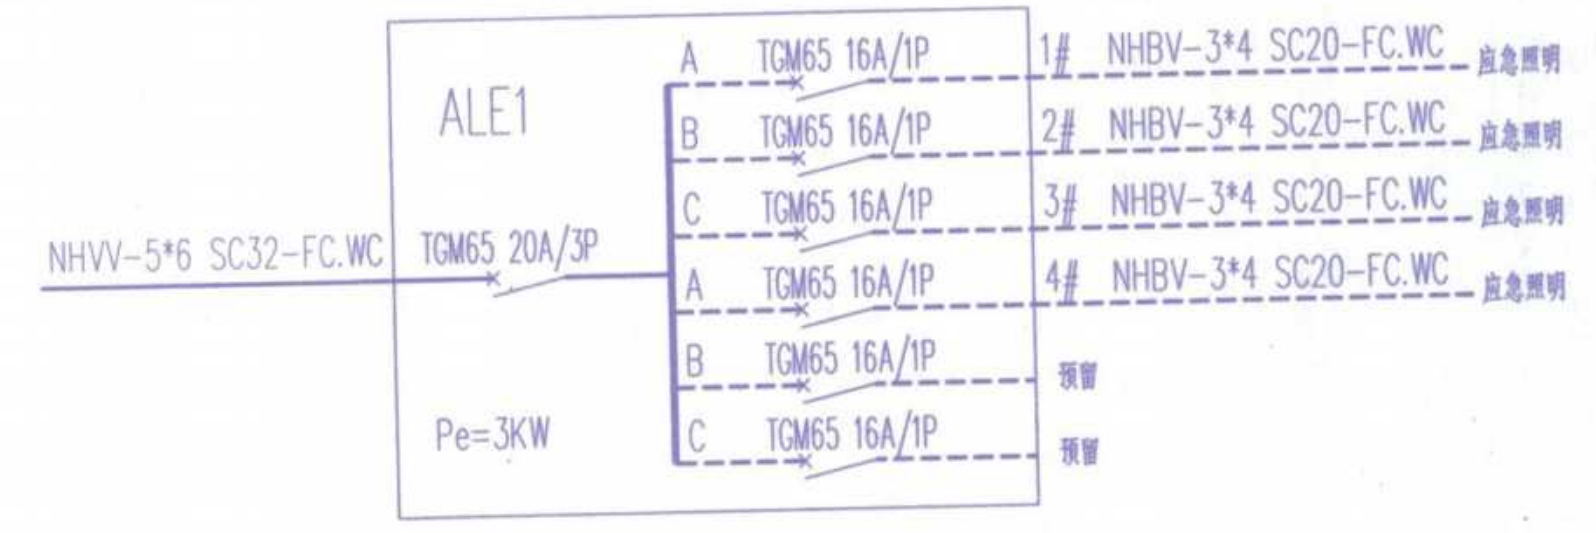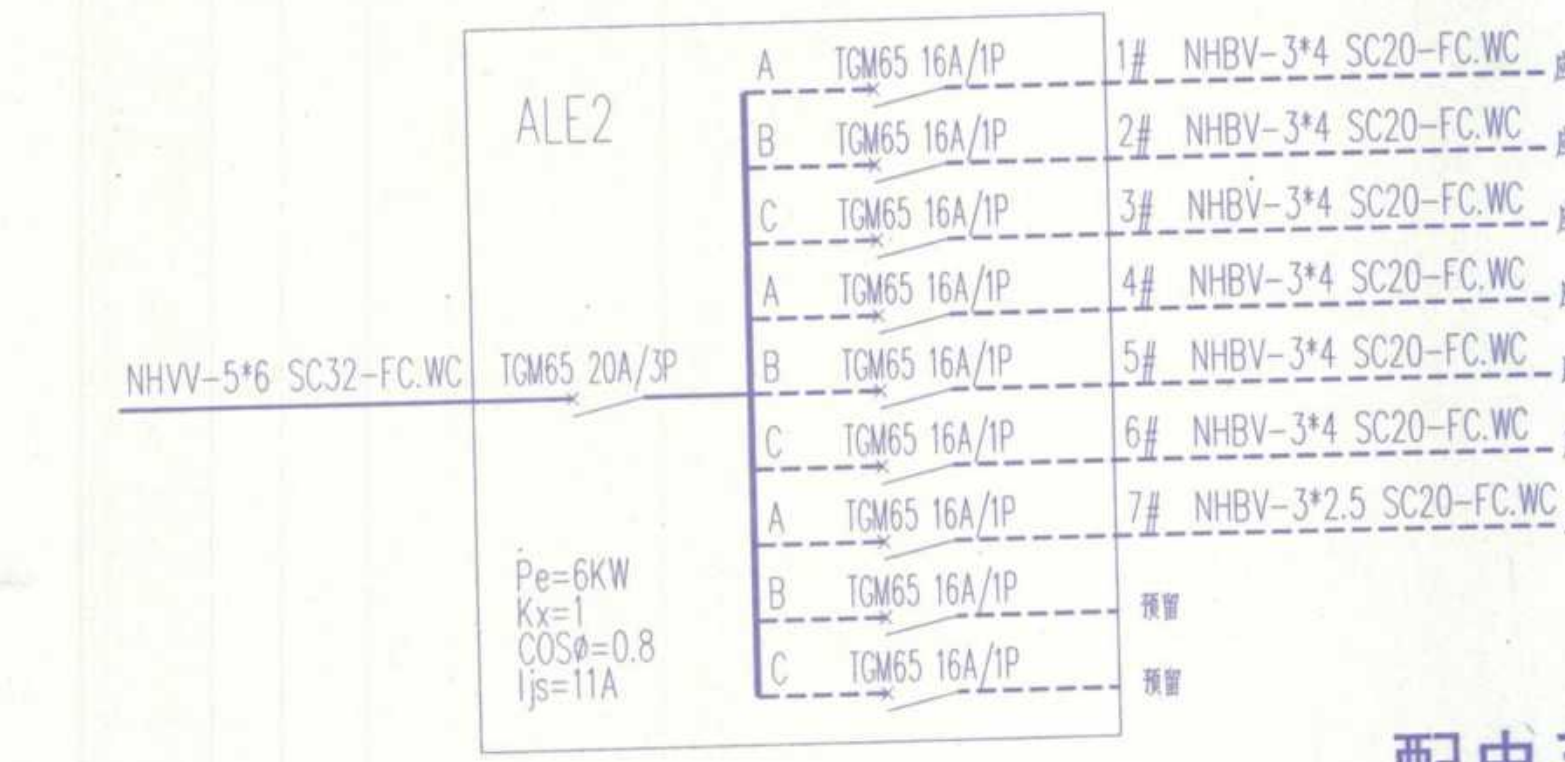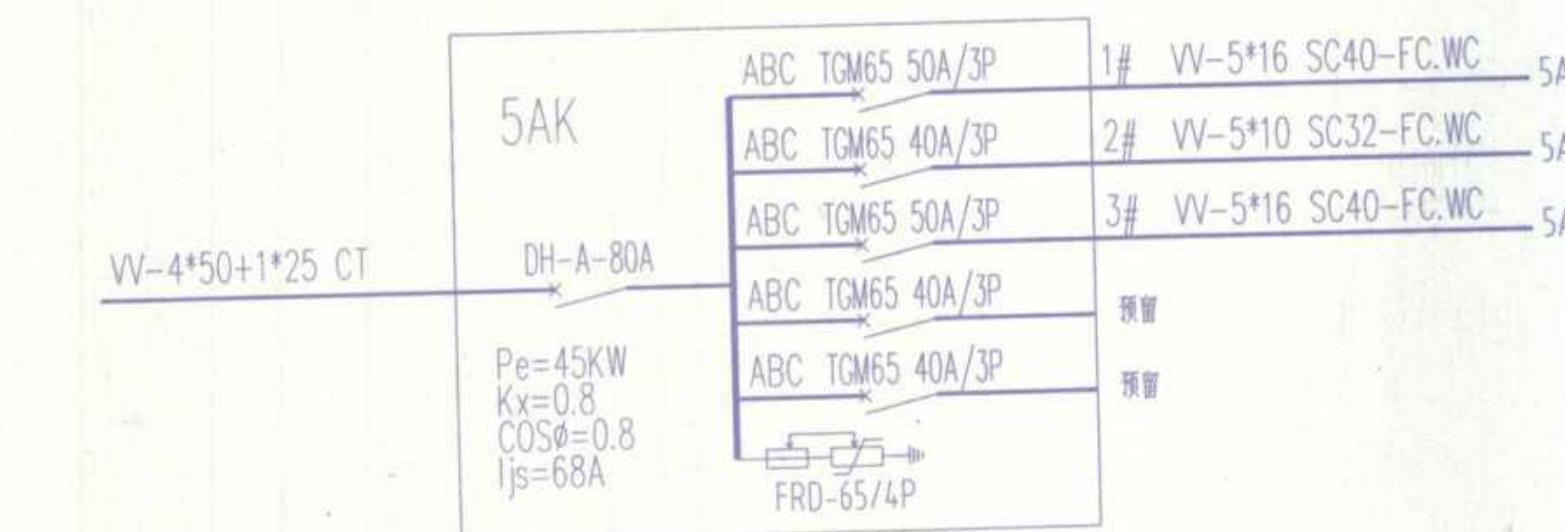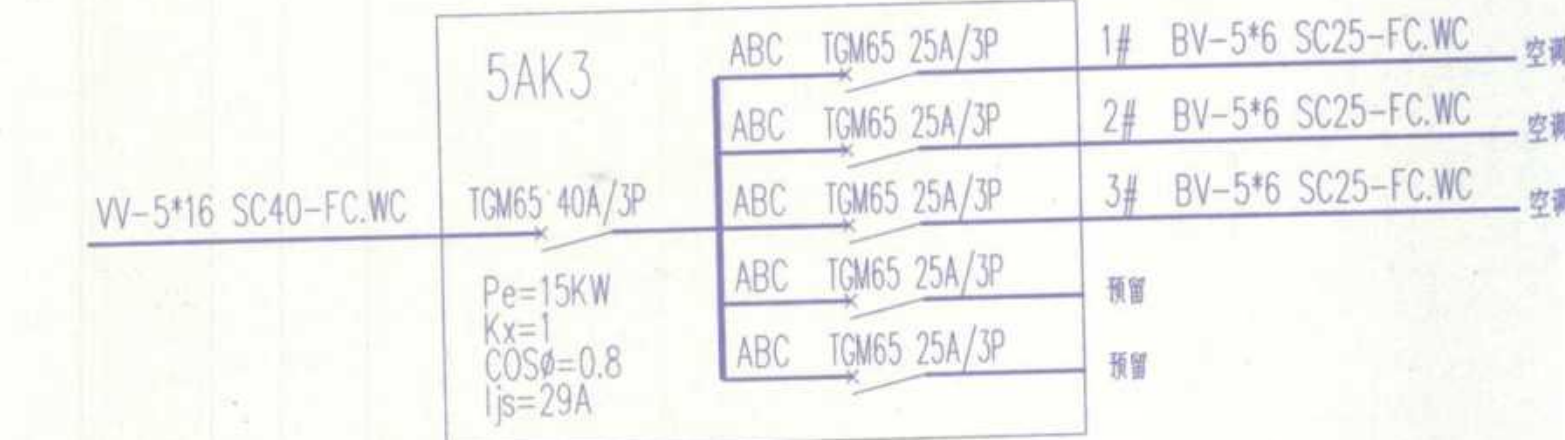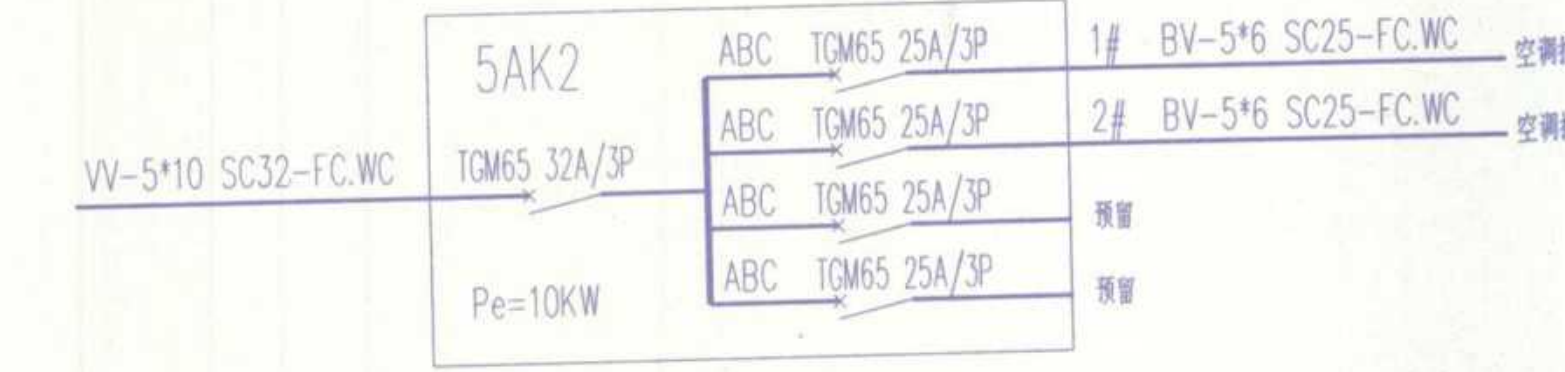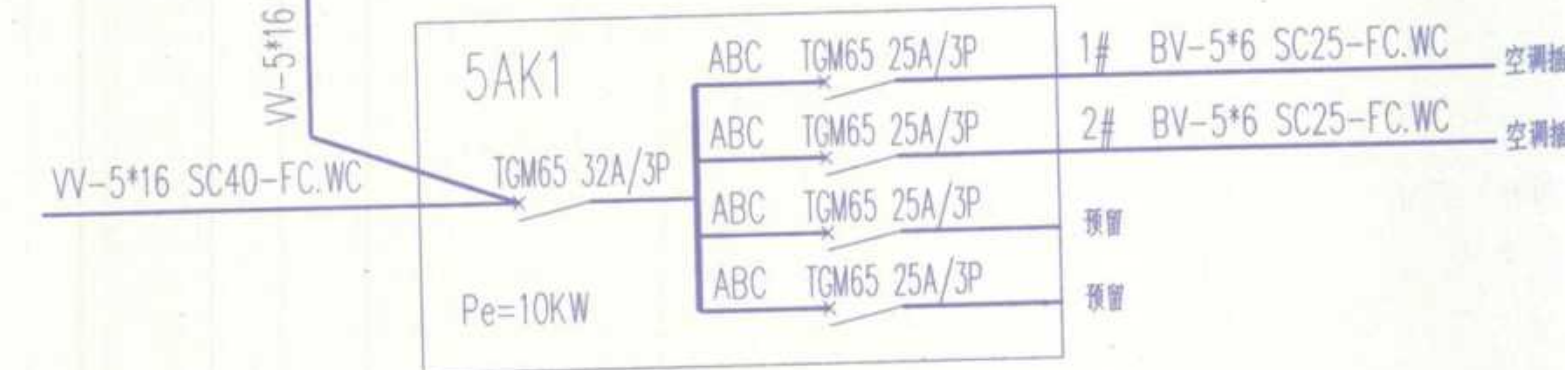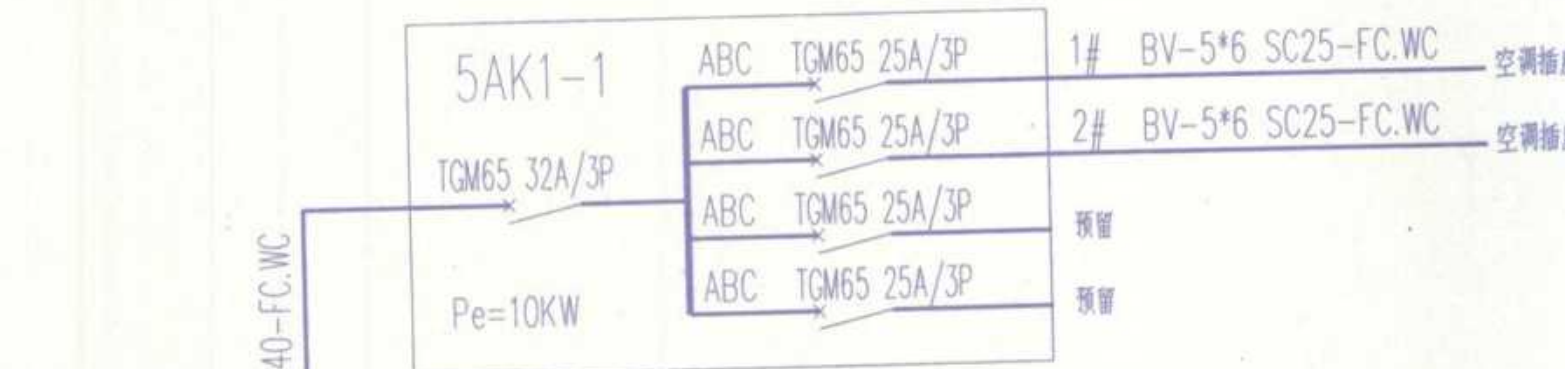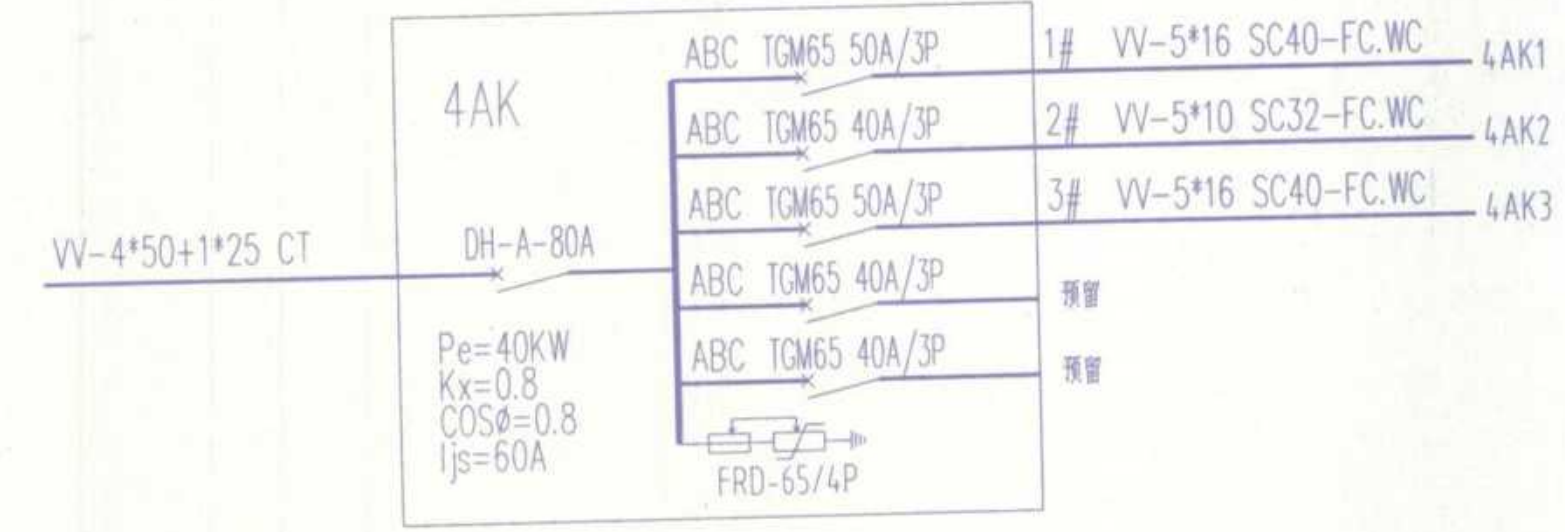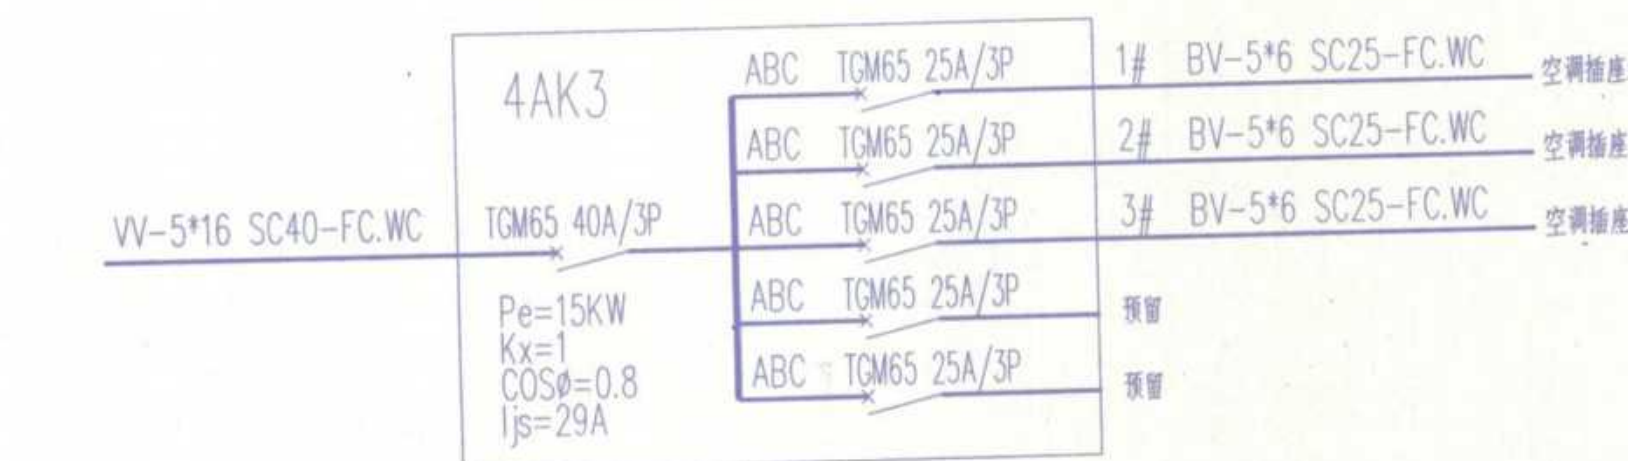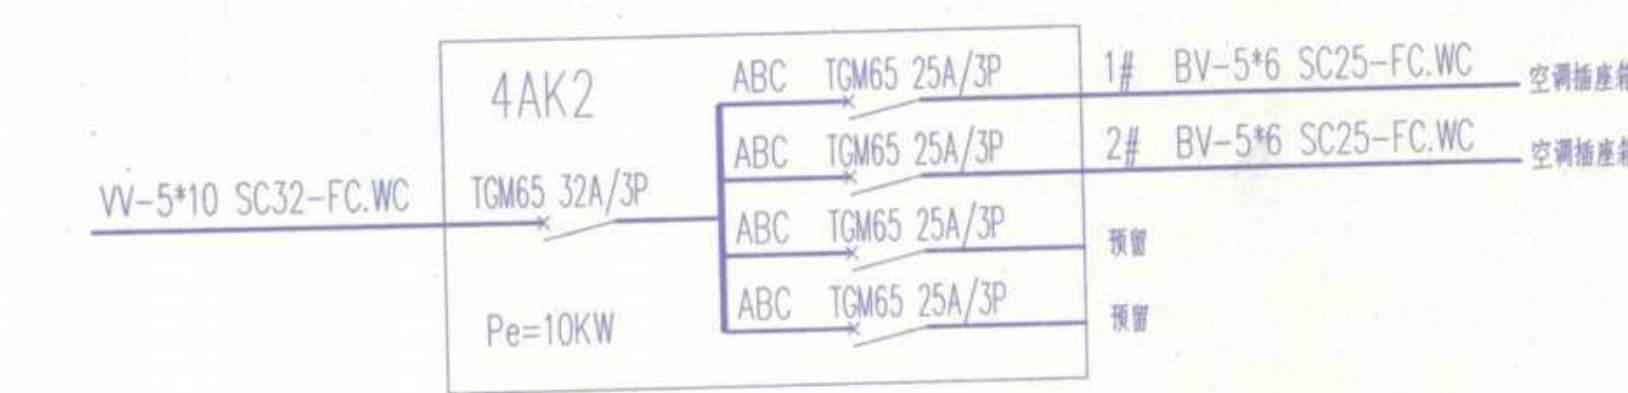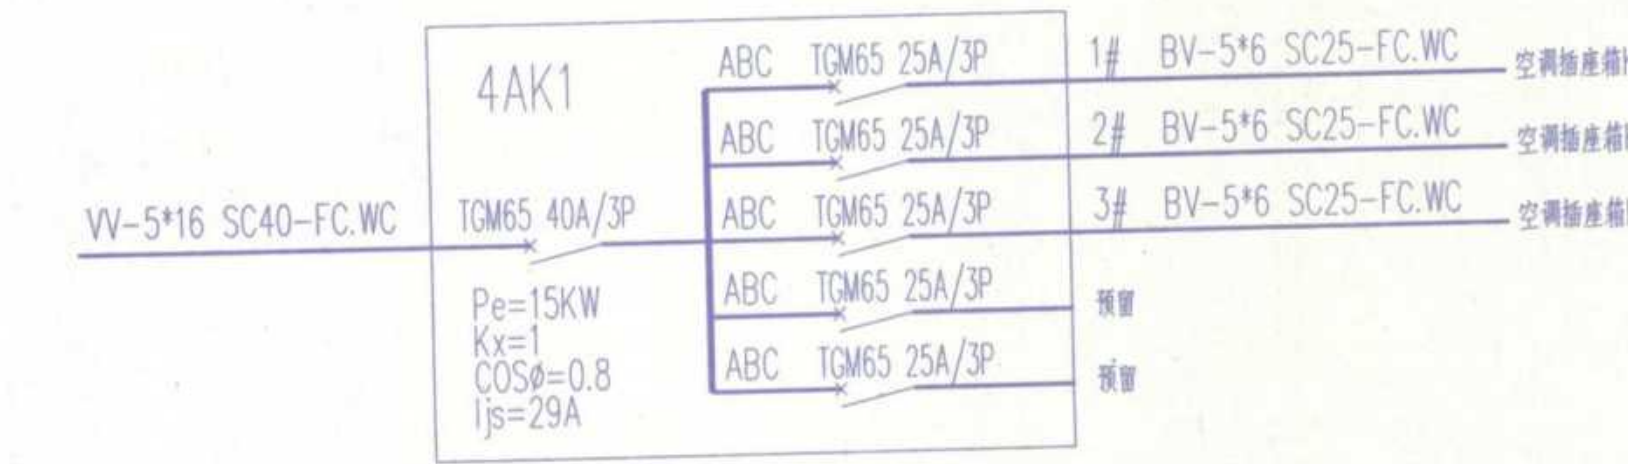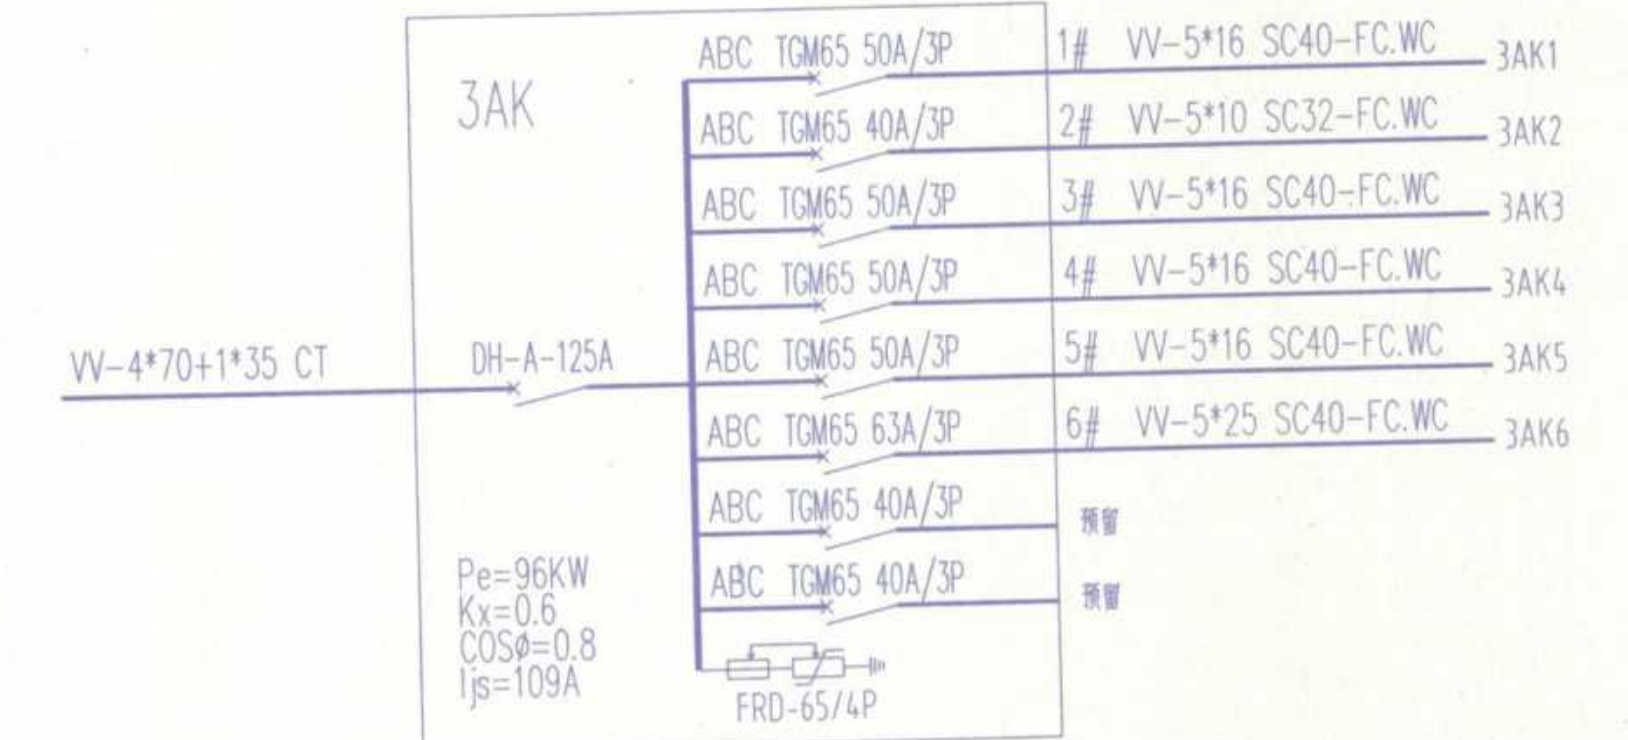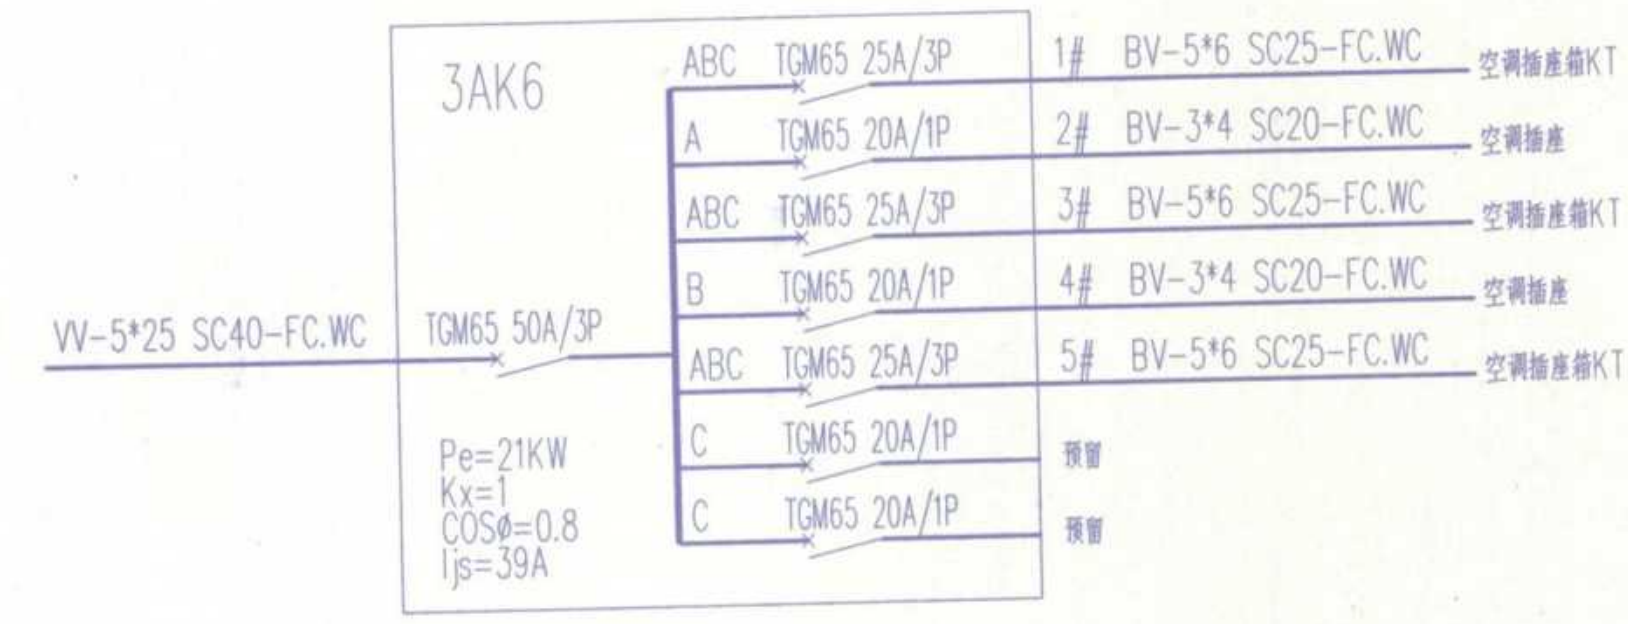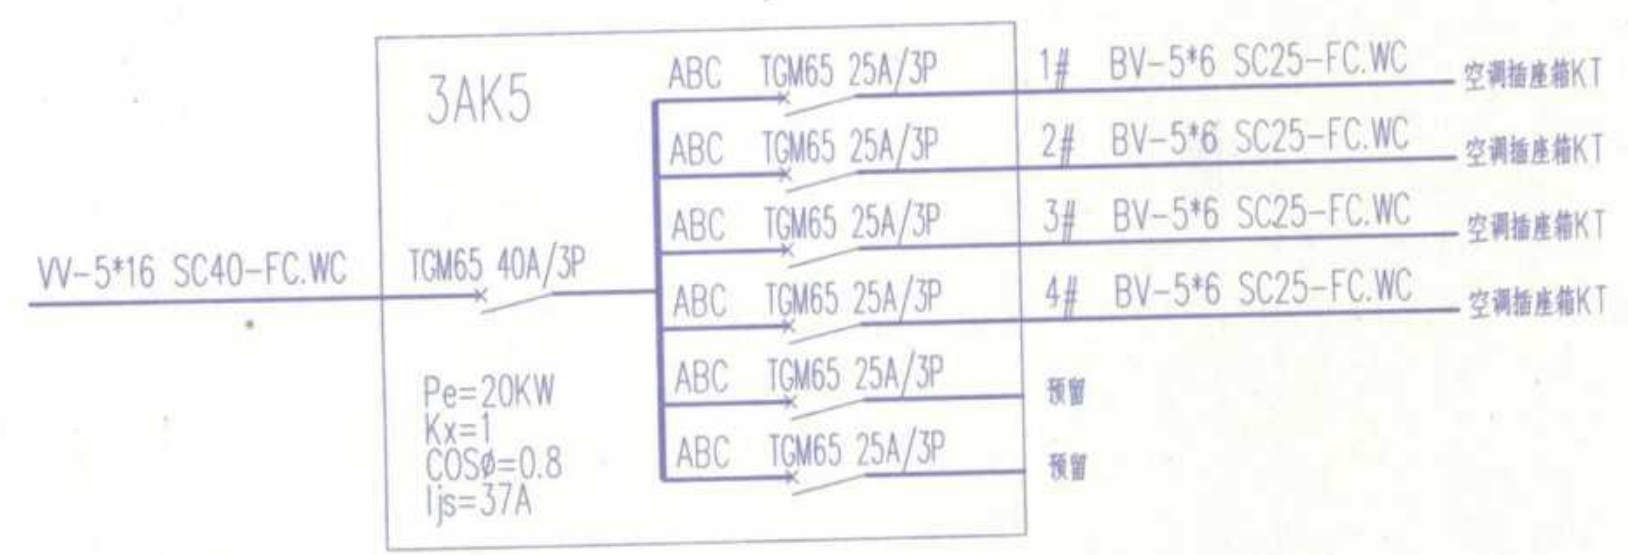

配电系统图 (六)

竣工图专用章

建设单位	监理单位	施工单位
项目负责人	监理工程师	项目负责人
项目负责人	项目负责人	项目负责人
项目负责人	项目负责人	项目负责人

备注

安徽建筑工业学院建筑设计研究院
THE ARCHITECTURAL DESIGN AND RESEARCH INSTITUTE
OF ANHUI ARCHITECTURAL ENGINEERING COLLEGE

建筑工程甲级 证书编号:110111-sj

有效期至二〇〇六年十二月三十一日止

工程勘察资质 (出图) 专用章

工程勘察资质 (出图) 专用章
安徽建筑工业学院建筑设计研究院
工程设计甲级 证书编号:110111-s
安徽省建设厅监制
有效期至二〇〇六年十二月三十一日止



注册师章

建设单位
安庆职业技术学院


工程名称
图文信息中心
一期工程

图纸名称
配电系统图 (六)

类别	签名	日期
审定	孙	
审核	孙	
工程主持人	孙	
工种负责人	孙	
校对	孙	
设计	孙	06.04.18
制图	孙	
会签栏		
建筑	电气	
结构	暖通	
给排水	工艺	
工程编号	Y200508	图 09
图别	电施	号 22
计算机管理号		



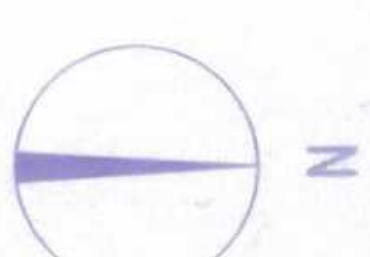
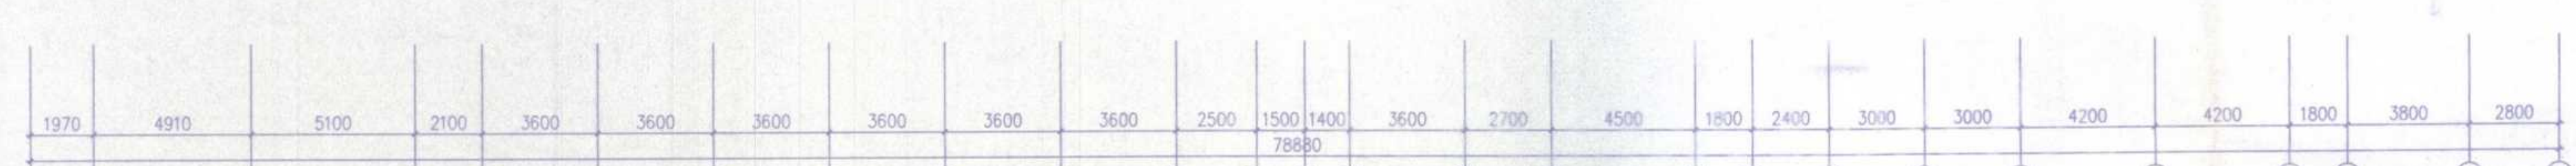


一层干线、插座平面图 1:150

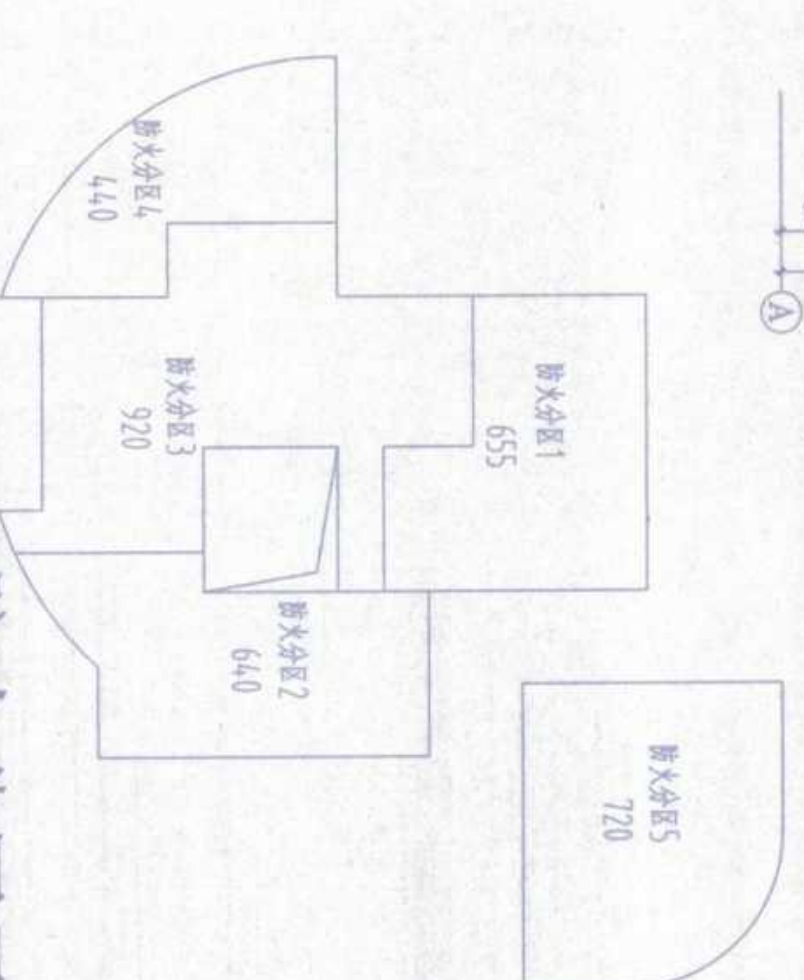[illegible]

防火分区示意

[illegible]

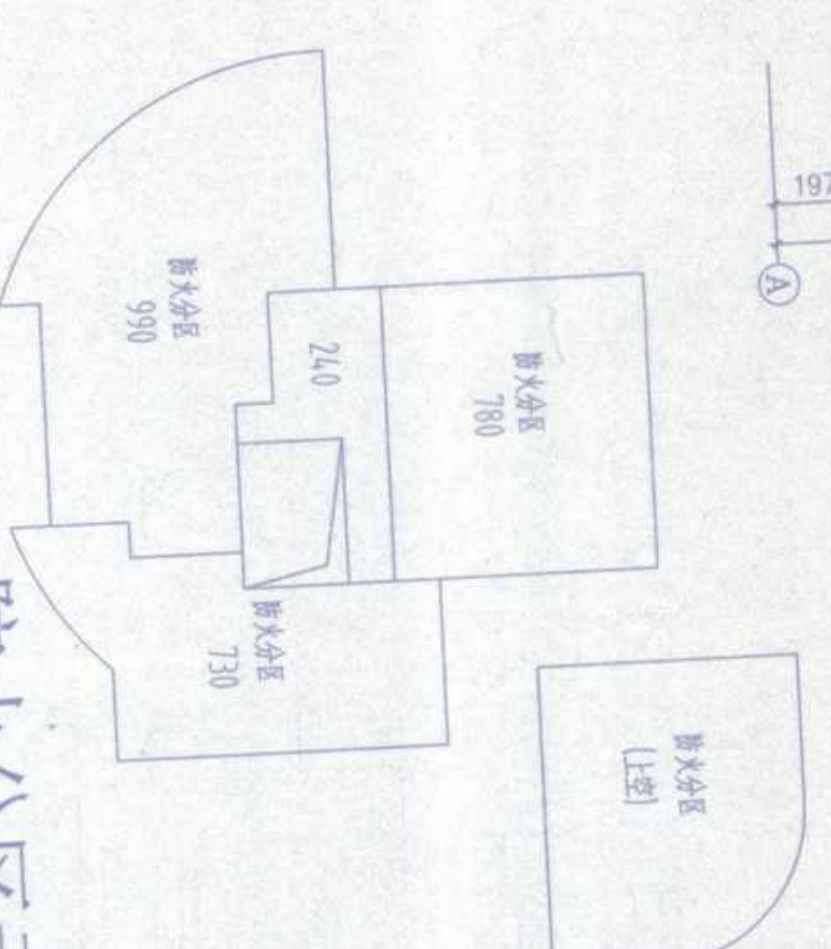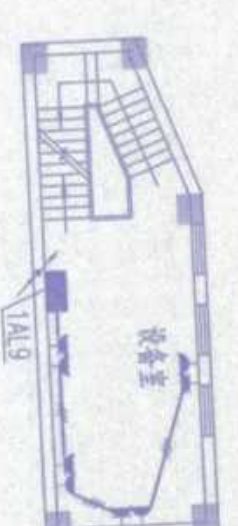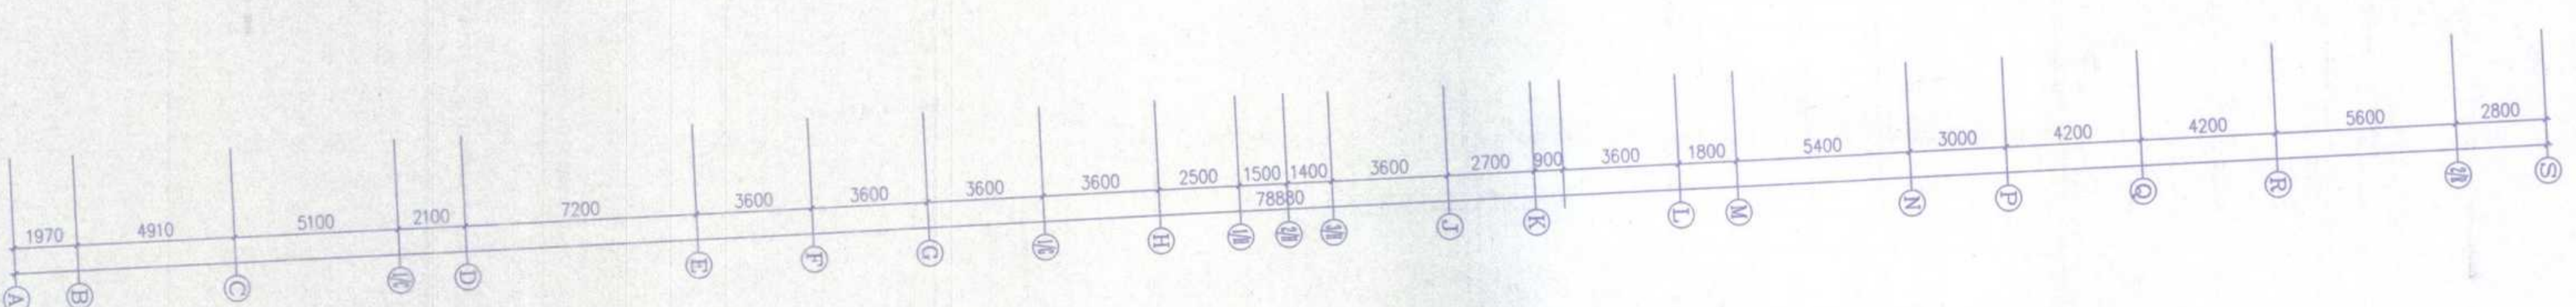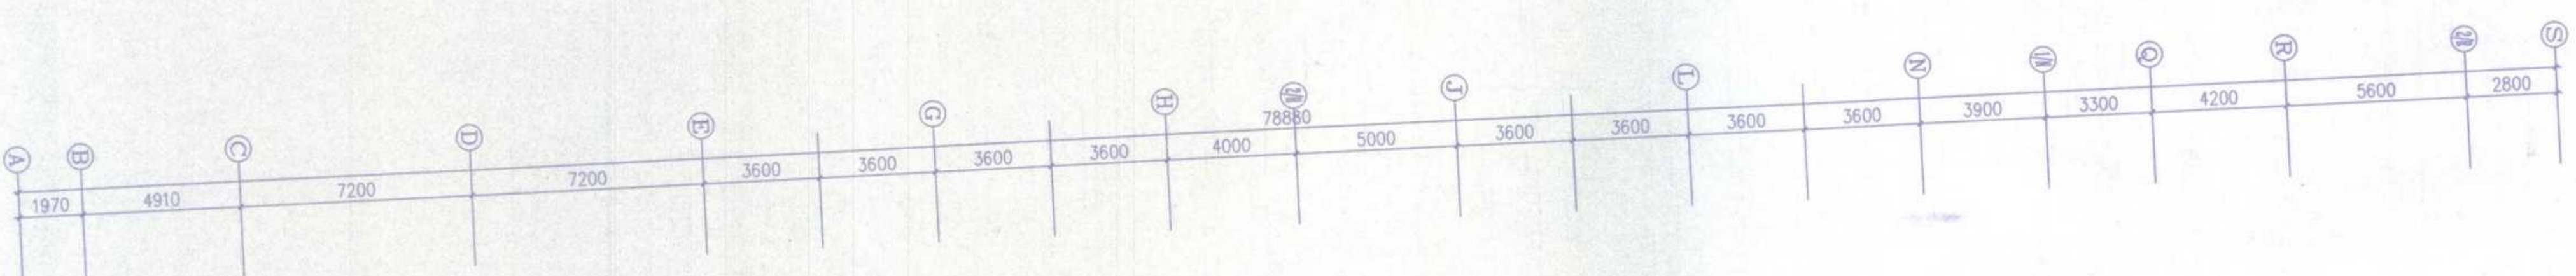

防火分区示意

[illegible]

安徽建筑工业学院建筑设计研究院
THE ARCHITECTURAL DESIGN AND RESEARCH INSTITUTE
OF ANHUI ARCHITECTURAL ENGINEERING COLLEGE

安庆职业技术学院

工程名称	
------	--

天

图纸名称

1.1

----	--

定	市
---	---

-----	-----

建筑	电气
----	----

工程编号	Y200508
------	---------

10	11	12	100
----	----	-----

工程勘察设计资质(出图)专用章
安徽建筑工业学院建筑设计研究院
工程设计甲级 证书编号: 110111-s1
安徽省建设厅监制
二〇〇六年十二月三十一日

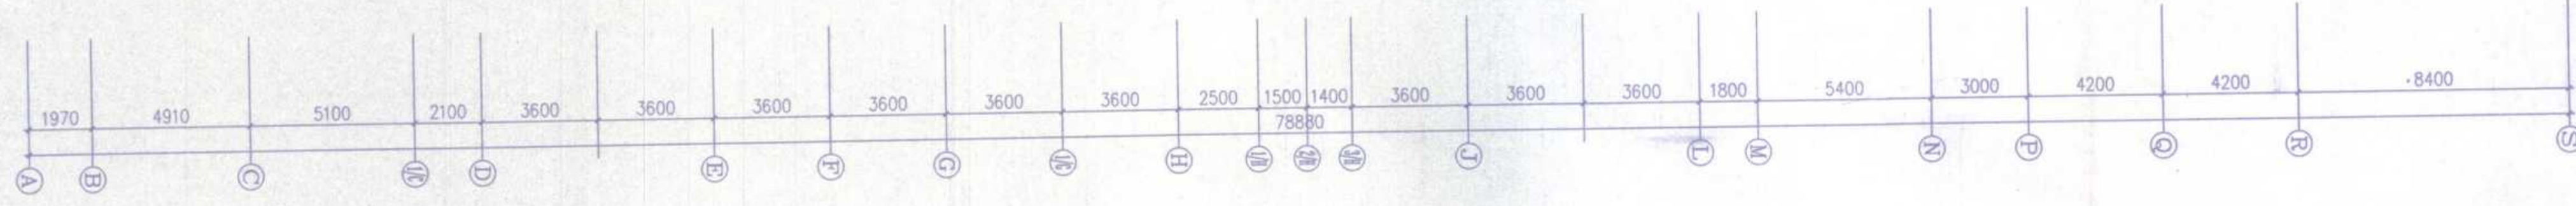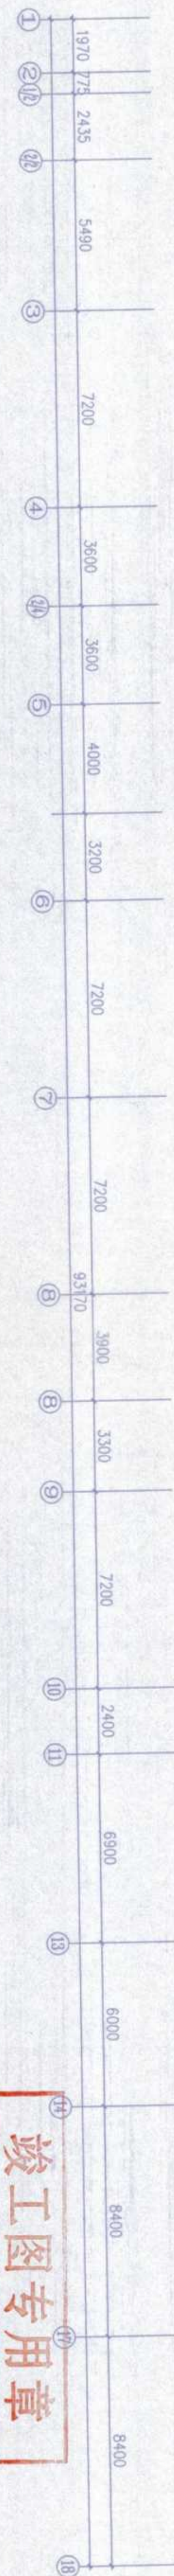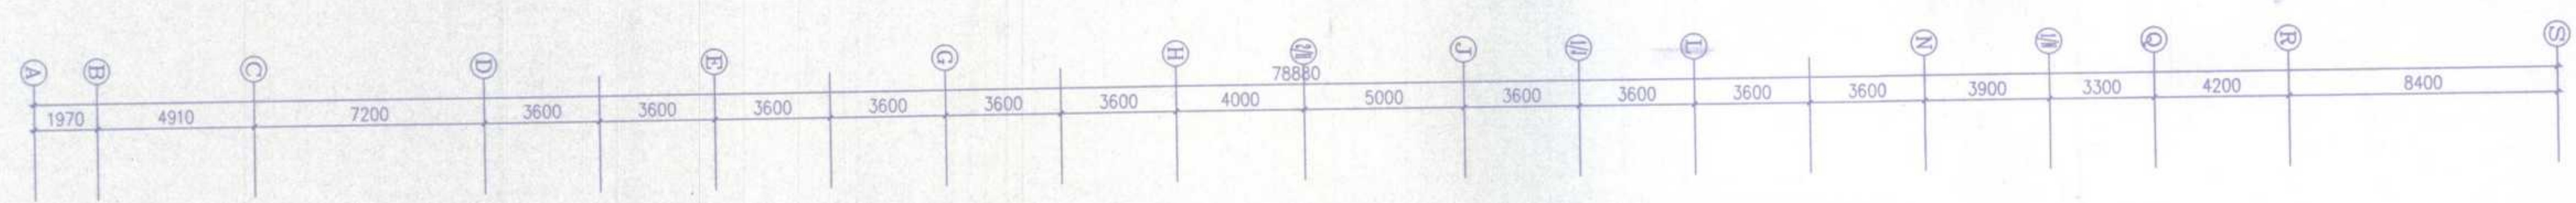

安徽建筑工业学院建筑设计研究院
THE ARCHITECTURAL DESIGN AND RESEARCH INSTITUTE
OF ANHUI ARCHITECTURAL ENGINEERING COLLEGE




□

证书编号: 110111-a.)


安庆职业学院新校区一期工程

比例 1:150	出图专用章
----------	-------

[illegible]

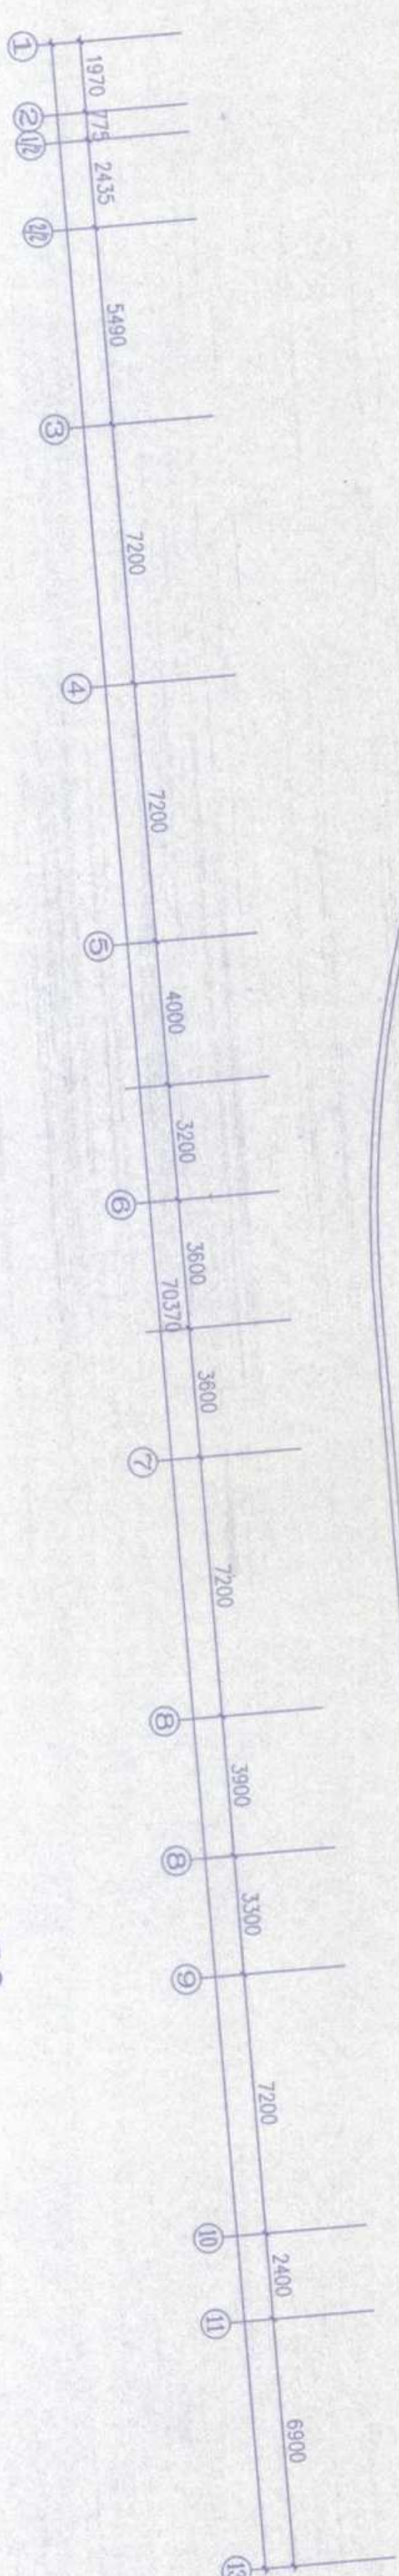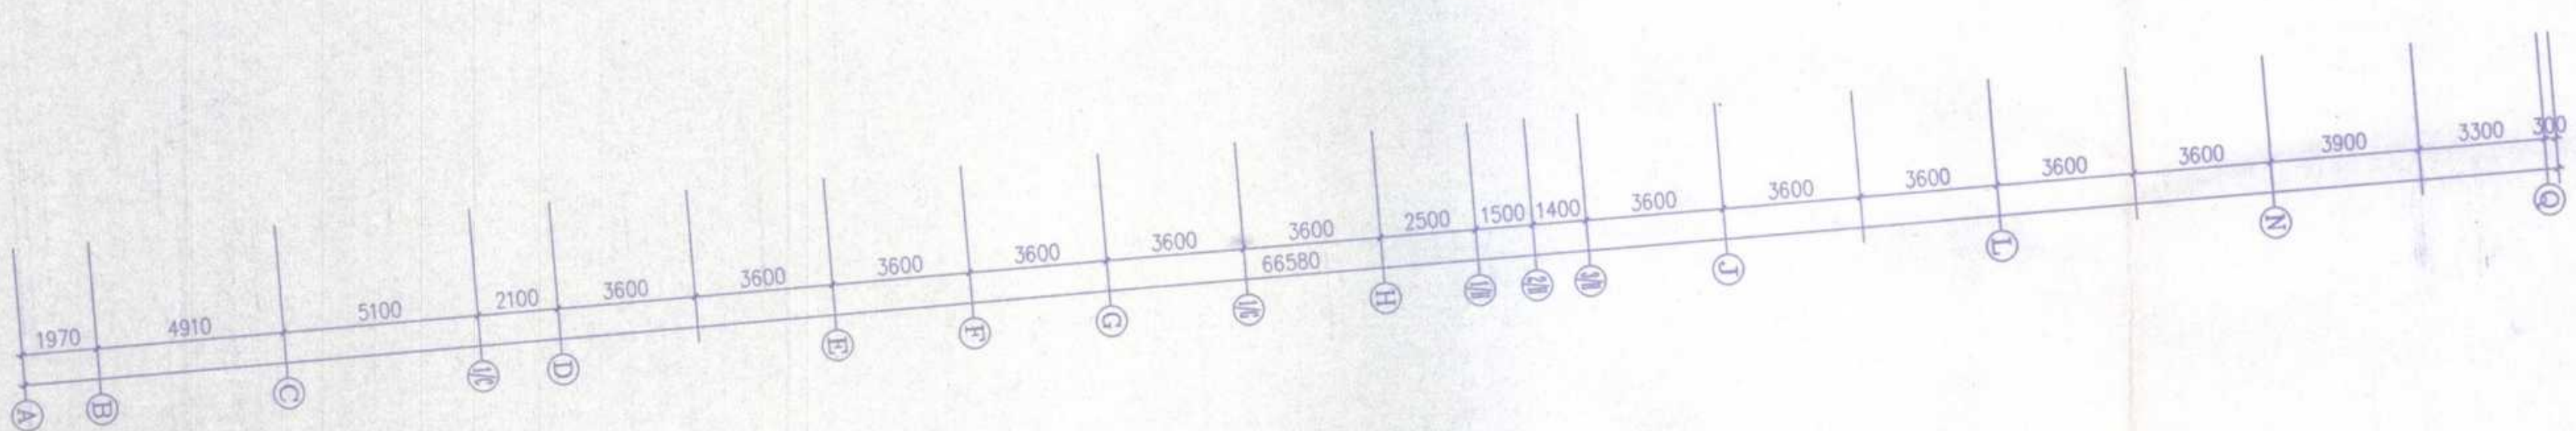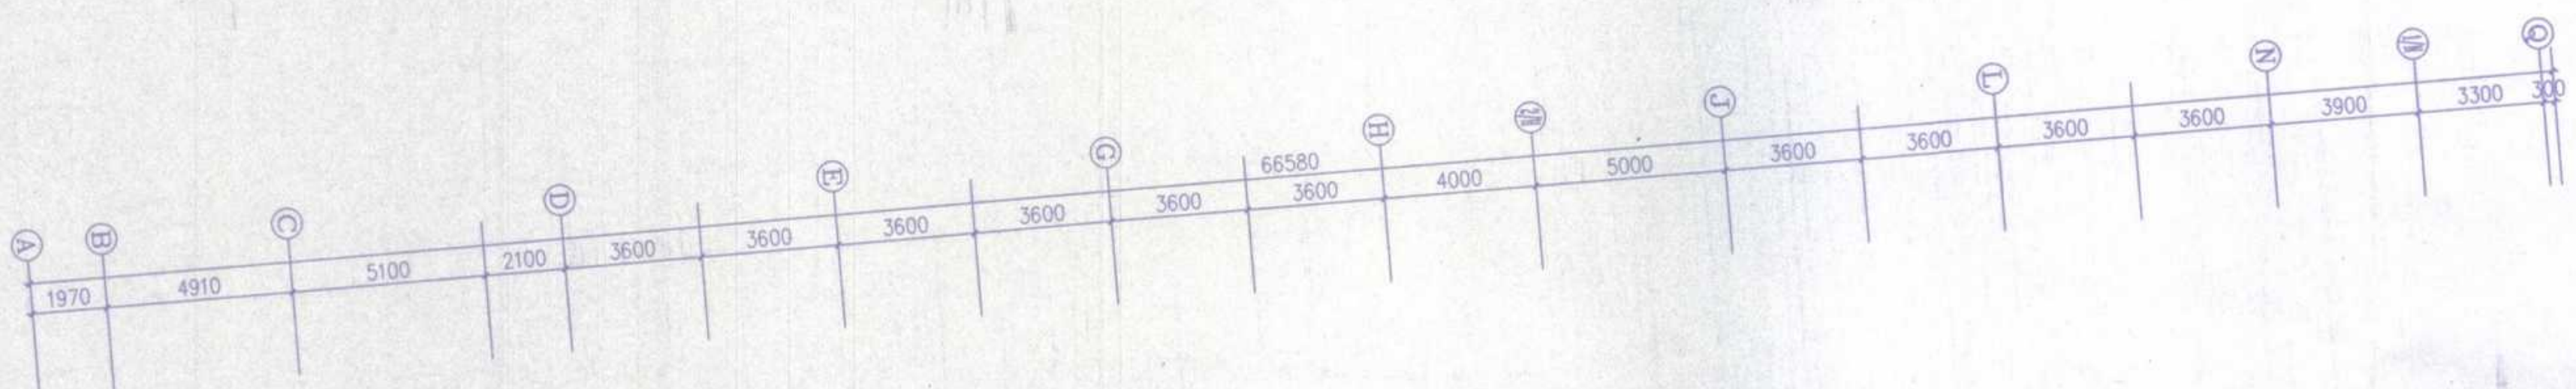[illegible]

防火分区示意

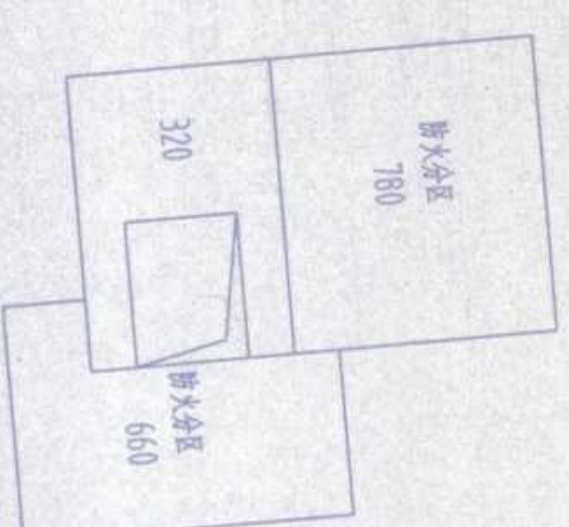

工程勘察设计资质(出图)专用章
安徽建筑工业学院建筑设计研究院
工程设计甲级 证书编号: 110111-sj
安徽省建设厅监制
有效期至二〇〇六年十二月三十一日

安徽建筑工业学院建筑设计研究院
THE ARCHITECTURAL DESIGN AND RESEARCH INSTITUTE
OF ANHUI ARCHITECTURAL ENGINEERING COLLEGE

建设单位

工程名称
安庆职业技术学院新校区一期工程






子项	图文信息中心
图纸名称	

四層干線、抽厘十面


比例 1:

注册师章


[illegible]

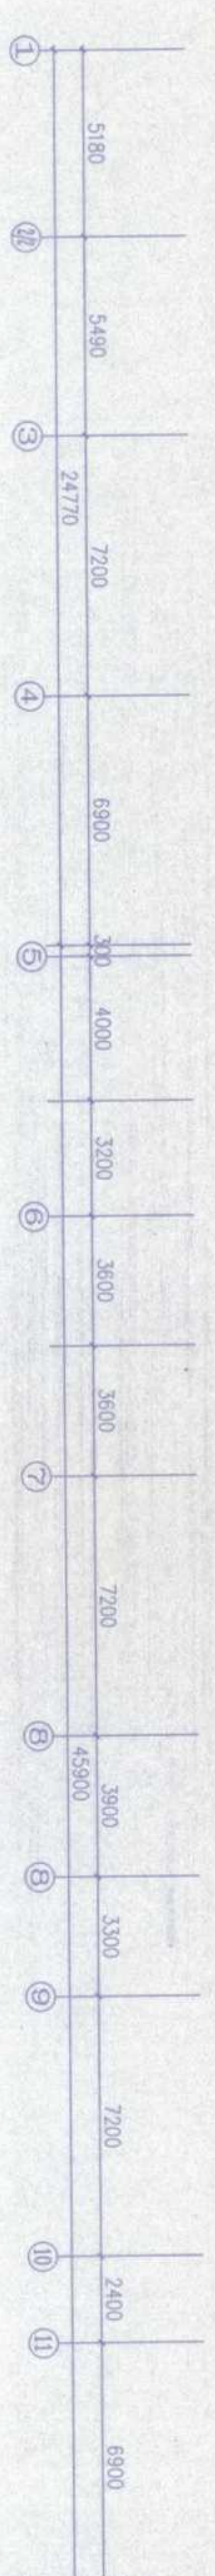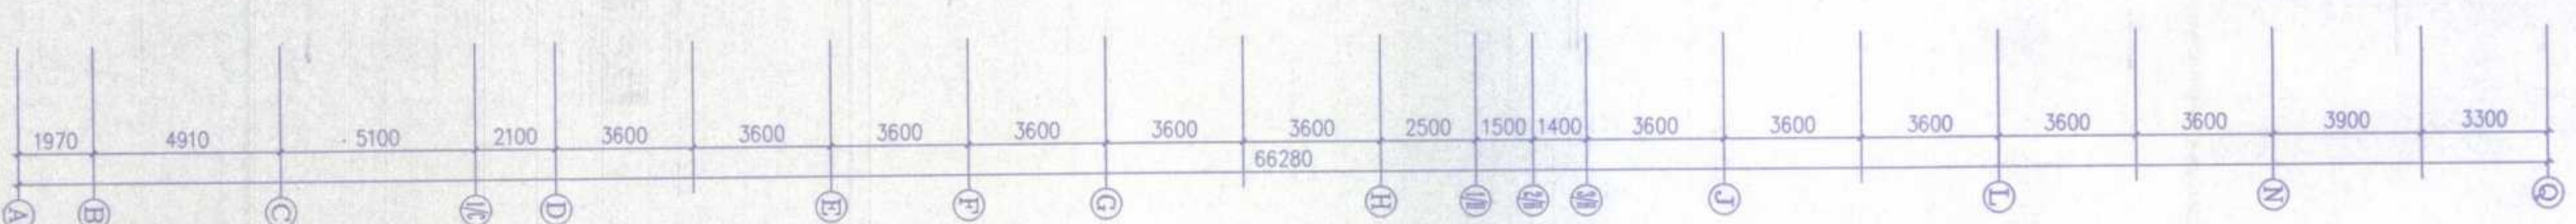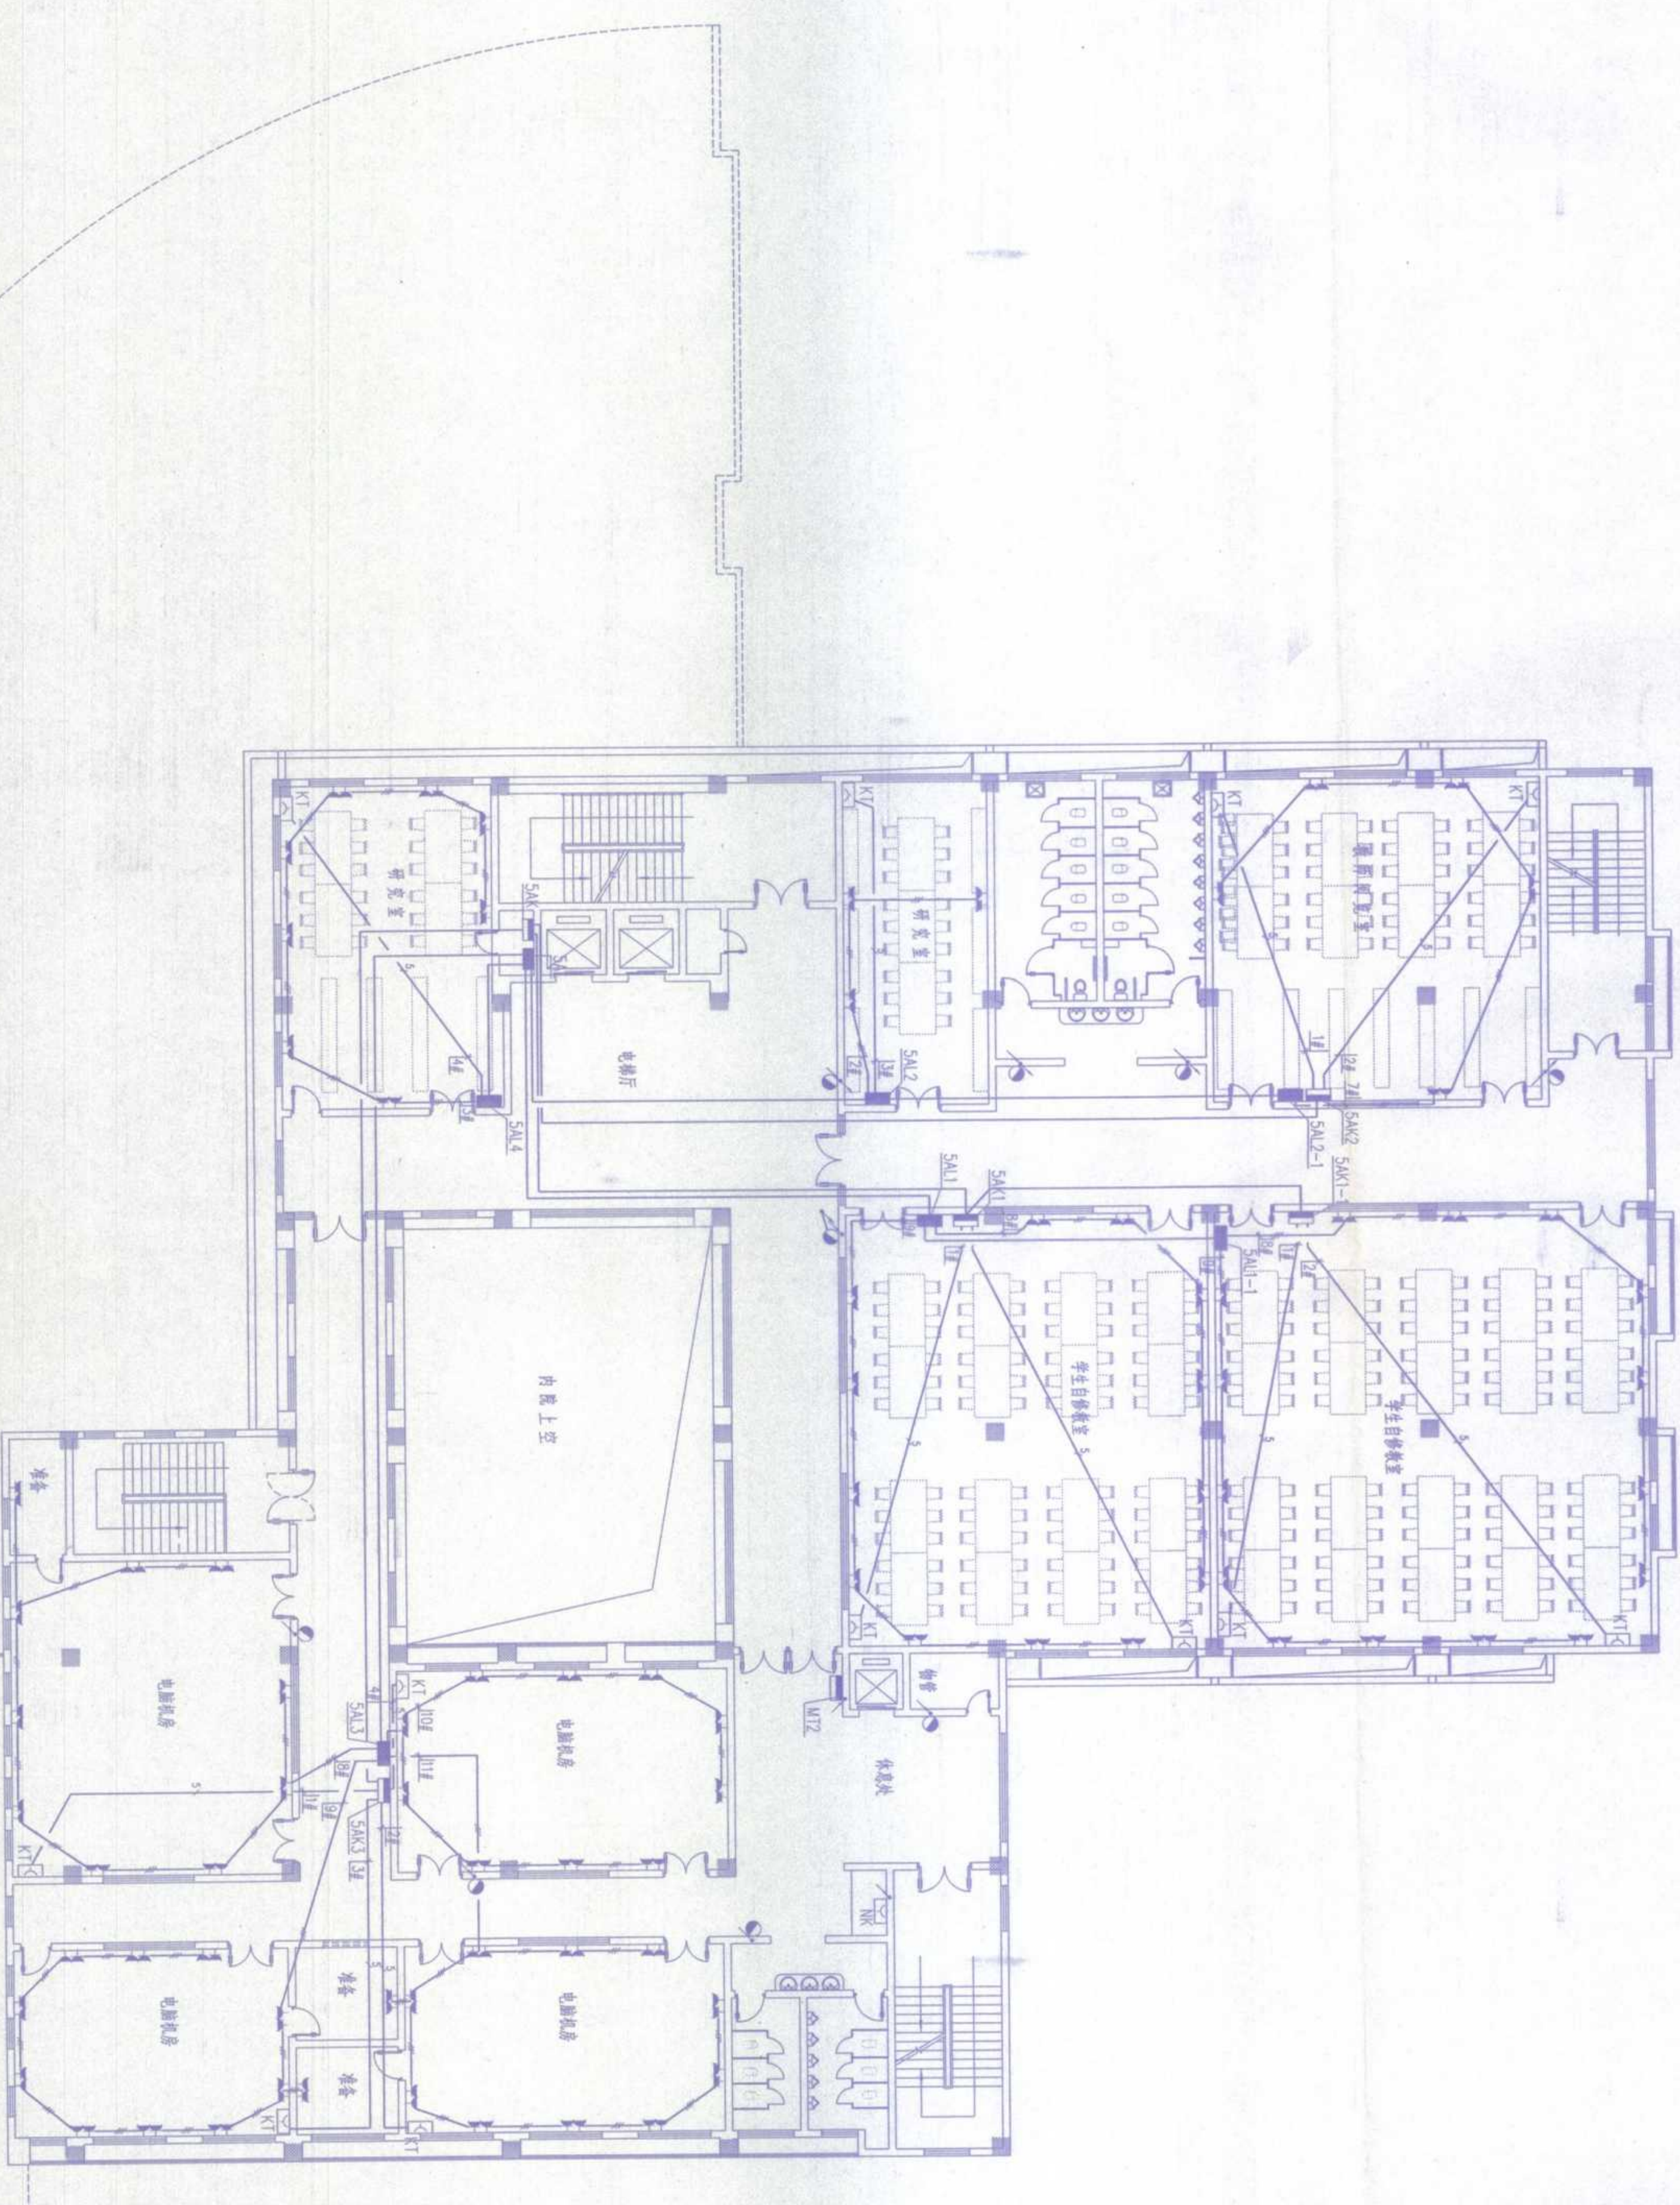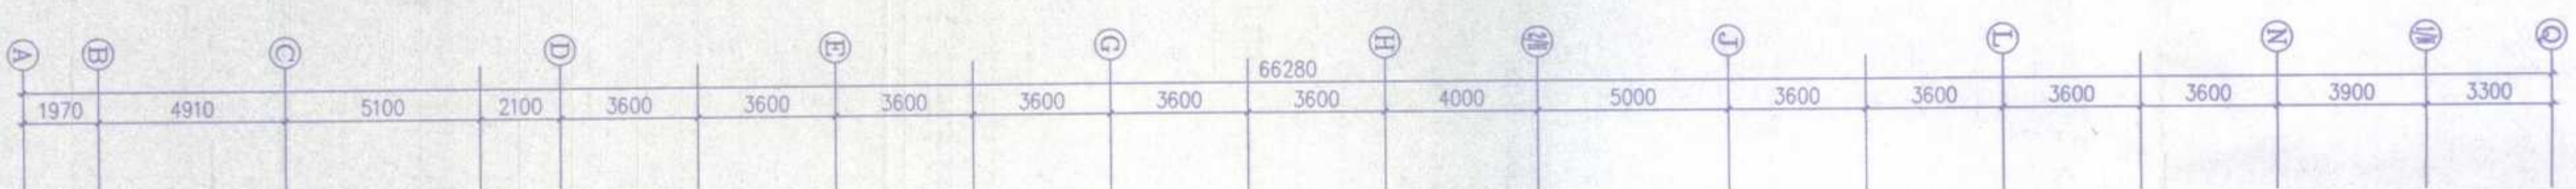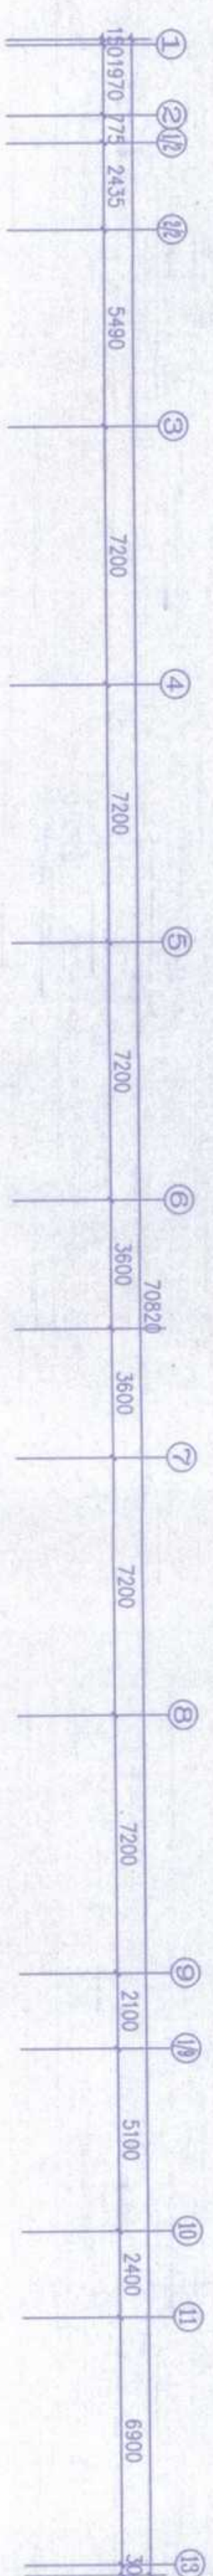

五层干线、插座平面图 1:150

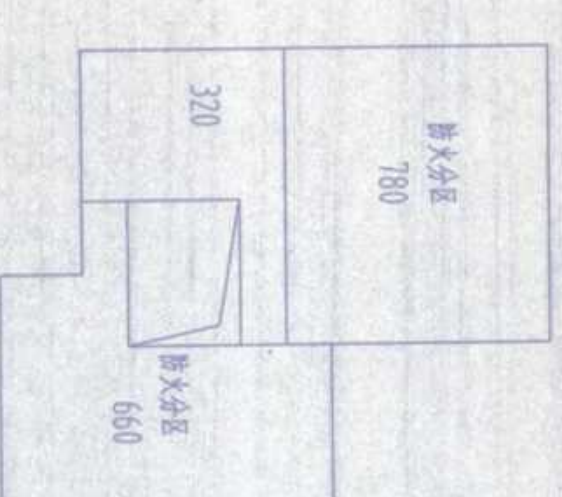

防火分区示意

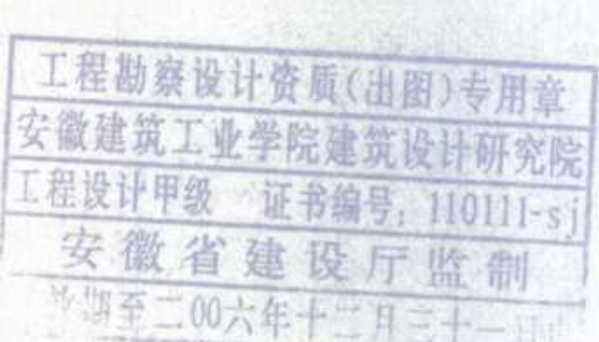

安徽建筑工业学院建筑设计研究院
ANHUI ARCHITECTURAL INSTITUTE OF DESIGN
OF ARCHITECTURE AND DESIGN
证书编号: 110111-S-1

建设单位: 安庆职业技术学院

工程名称: 安庆职业技术学院新校区一期工程






子项: 图文信息中心

图纸名称: 五层干线、插座平面图
比例: 1:150

出图专用章

注册师章


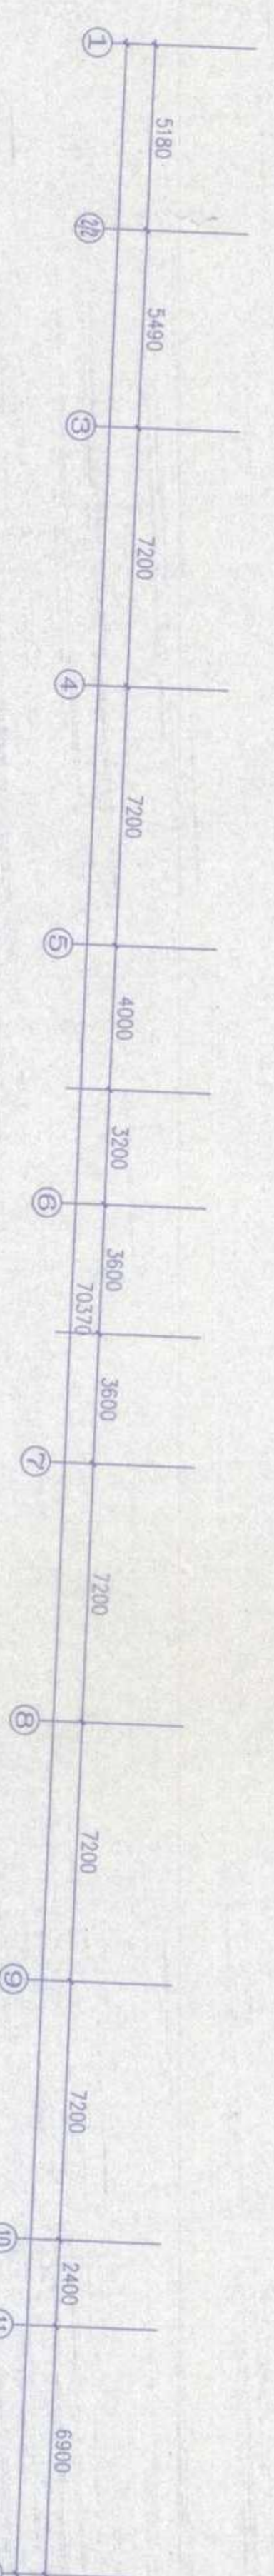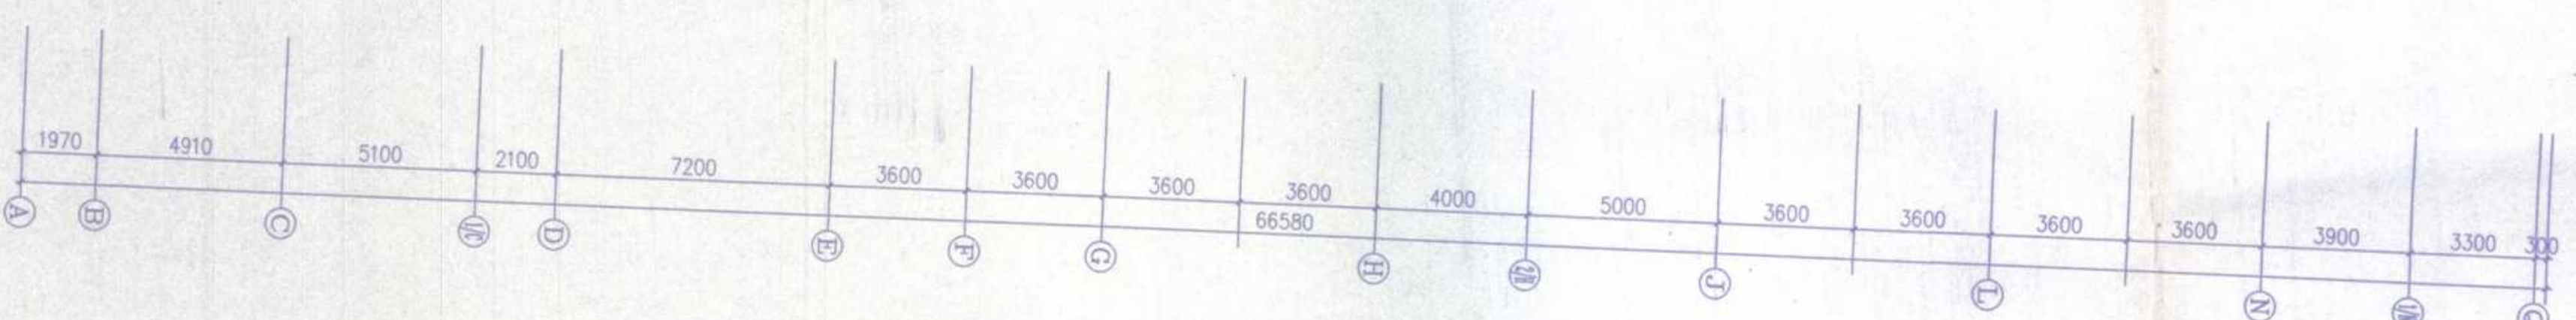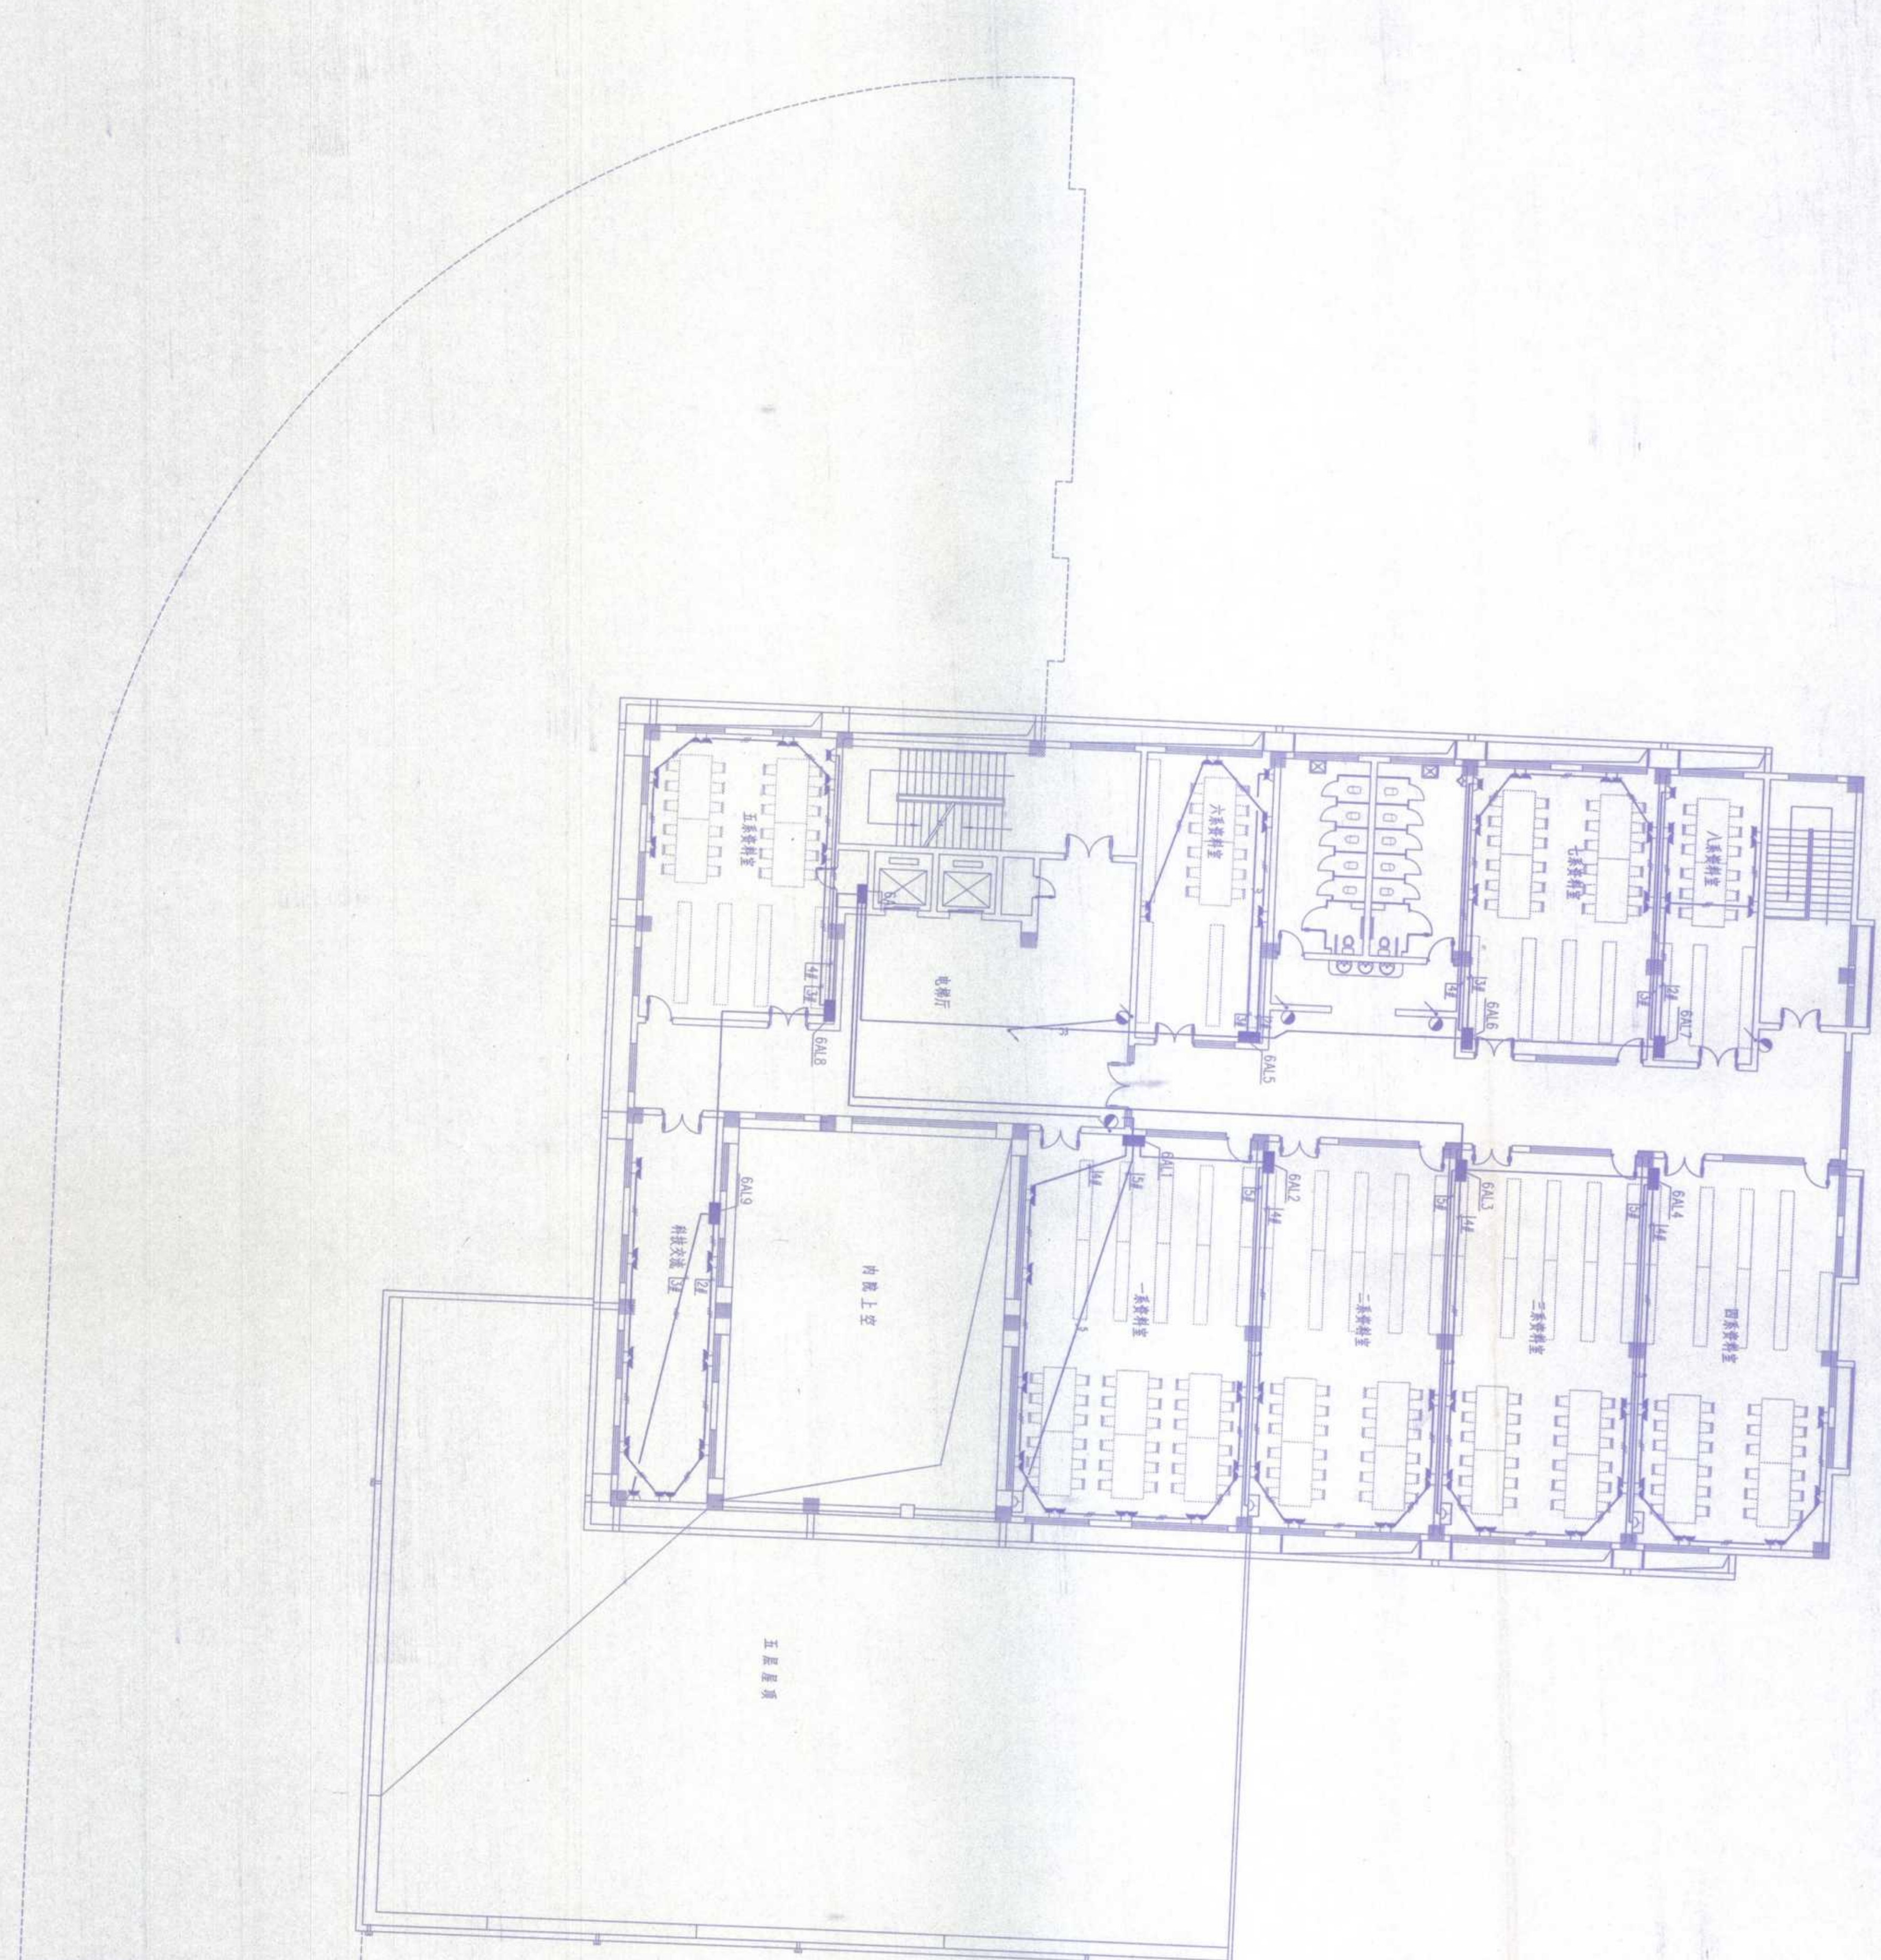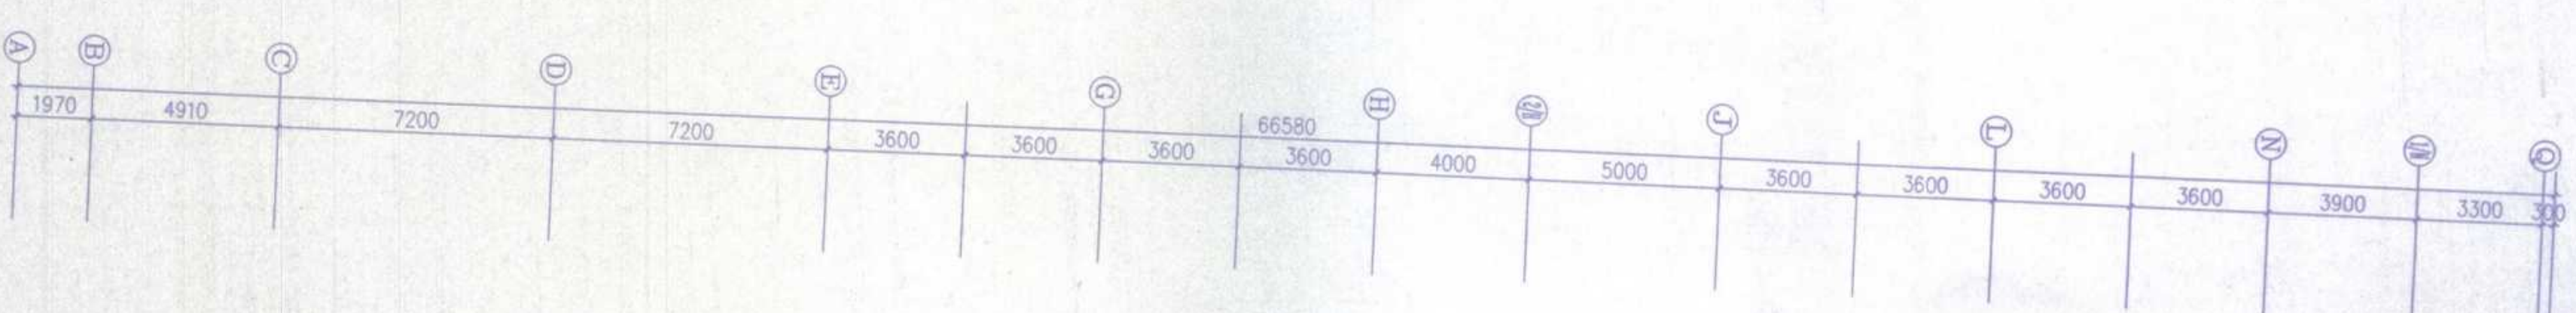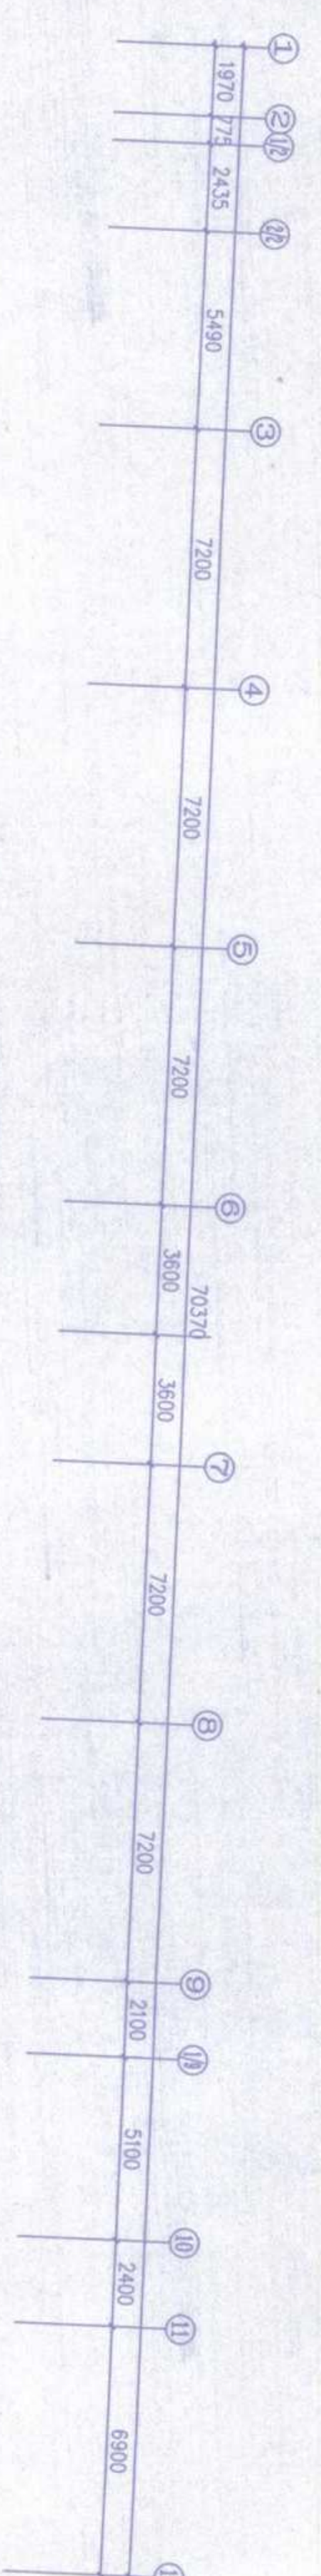

六层干线、插座平面图 1:150



工程勘察设计资质(出国)专用章
安徽建筑工业学院建筑设计研究院
工程设计甲级 证书编号: 110111-sj
安徽省建设厅监制
有效期至二〇〇六年十二月三十一日

安徽建筑工业学院建筑设计研究院
THE ANHUI TECHNICAL DESIGN AND RESEARCH INSTITUTE
OF ANHUI ARCHITECTURAL ENGINEERING COLLEGE

□

证书编号: 110111-91

安庆职业技术学院

工程名称	安庆职业技术学院新校区一期工程
------	-----------------

子项	图文信息中心
----	--------




六层干线、插座平面图

比例 1:150


出图专用章

注册师章



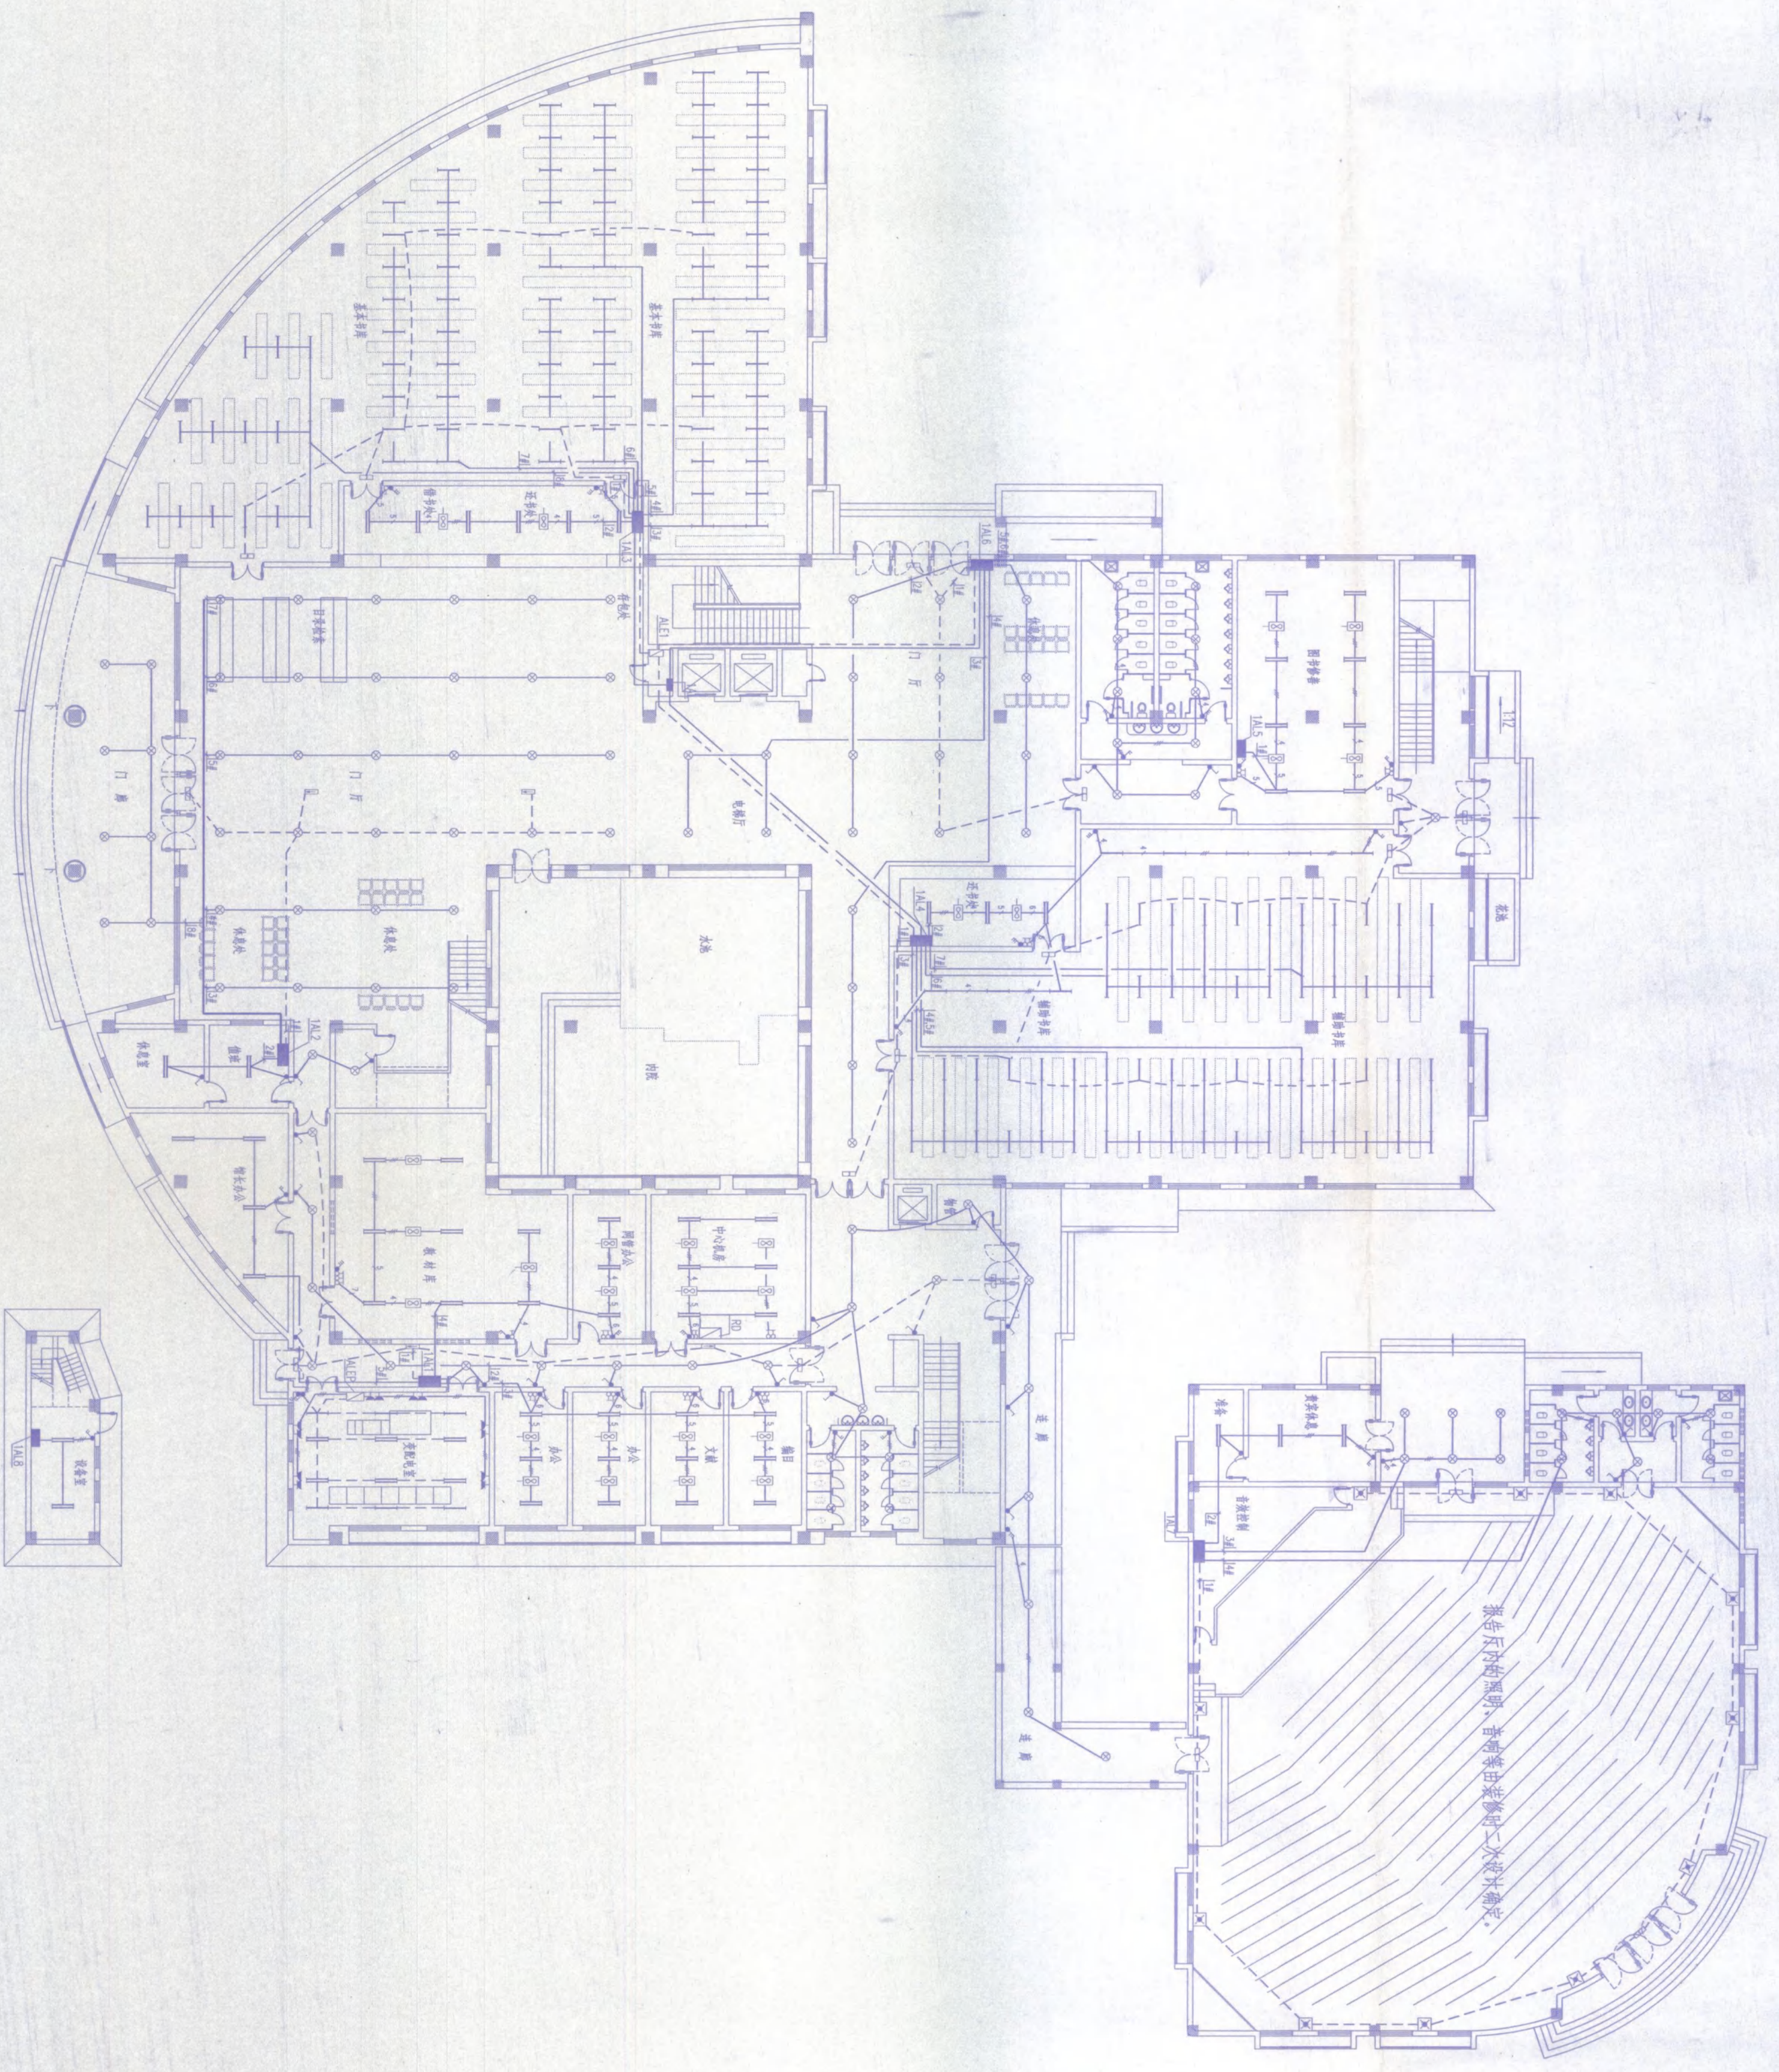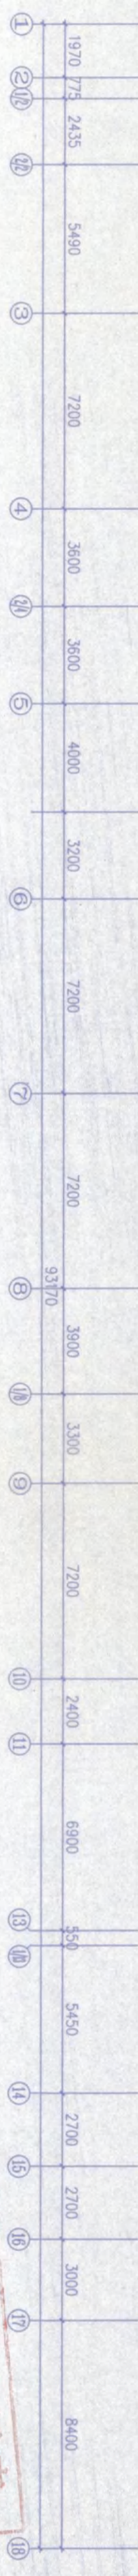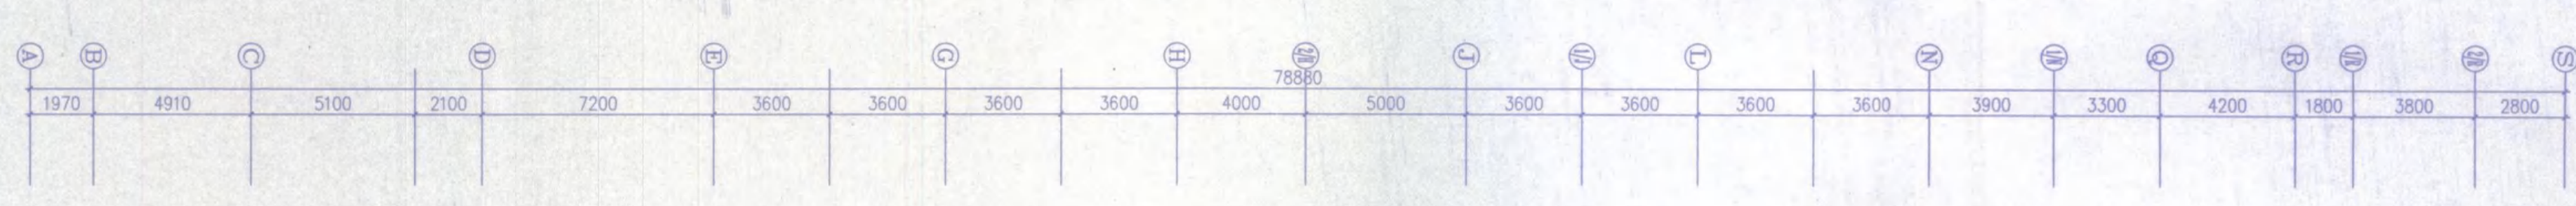



一层照明平面图 1:150

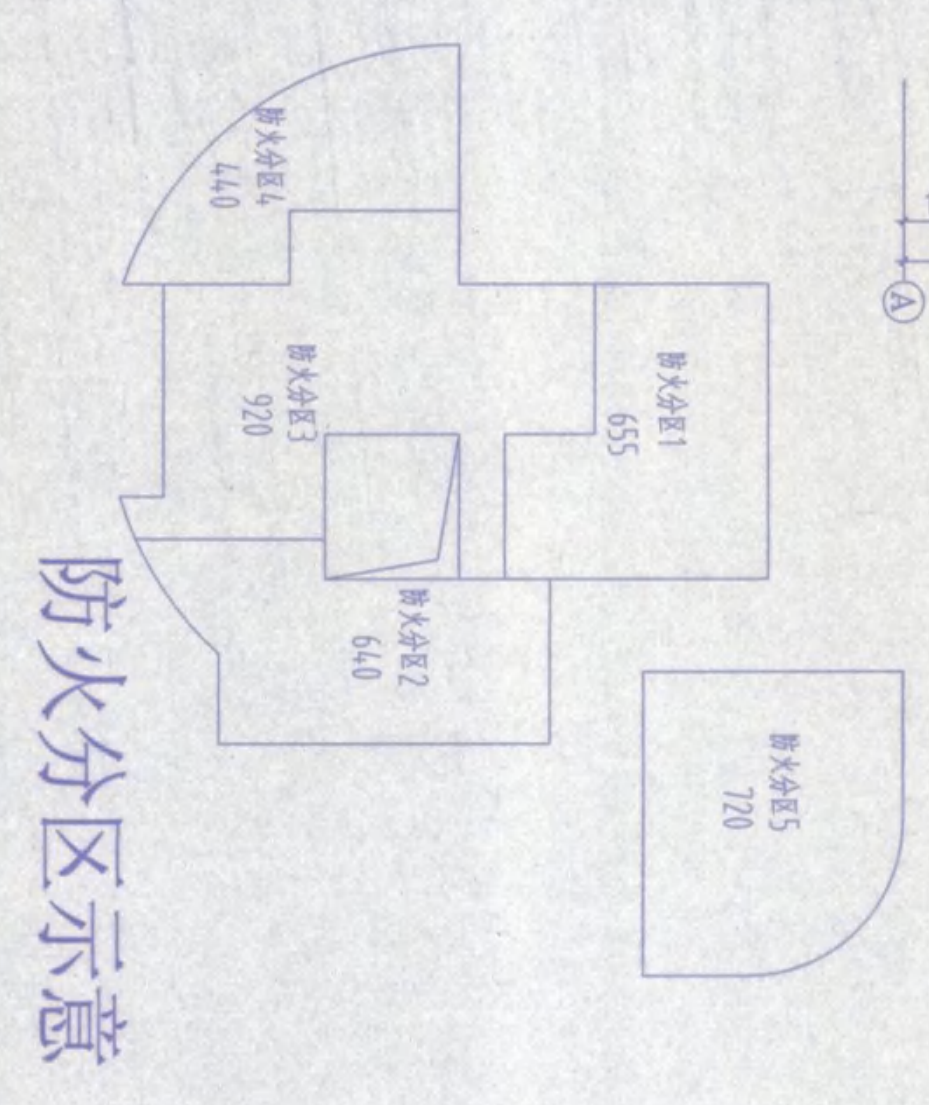


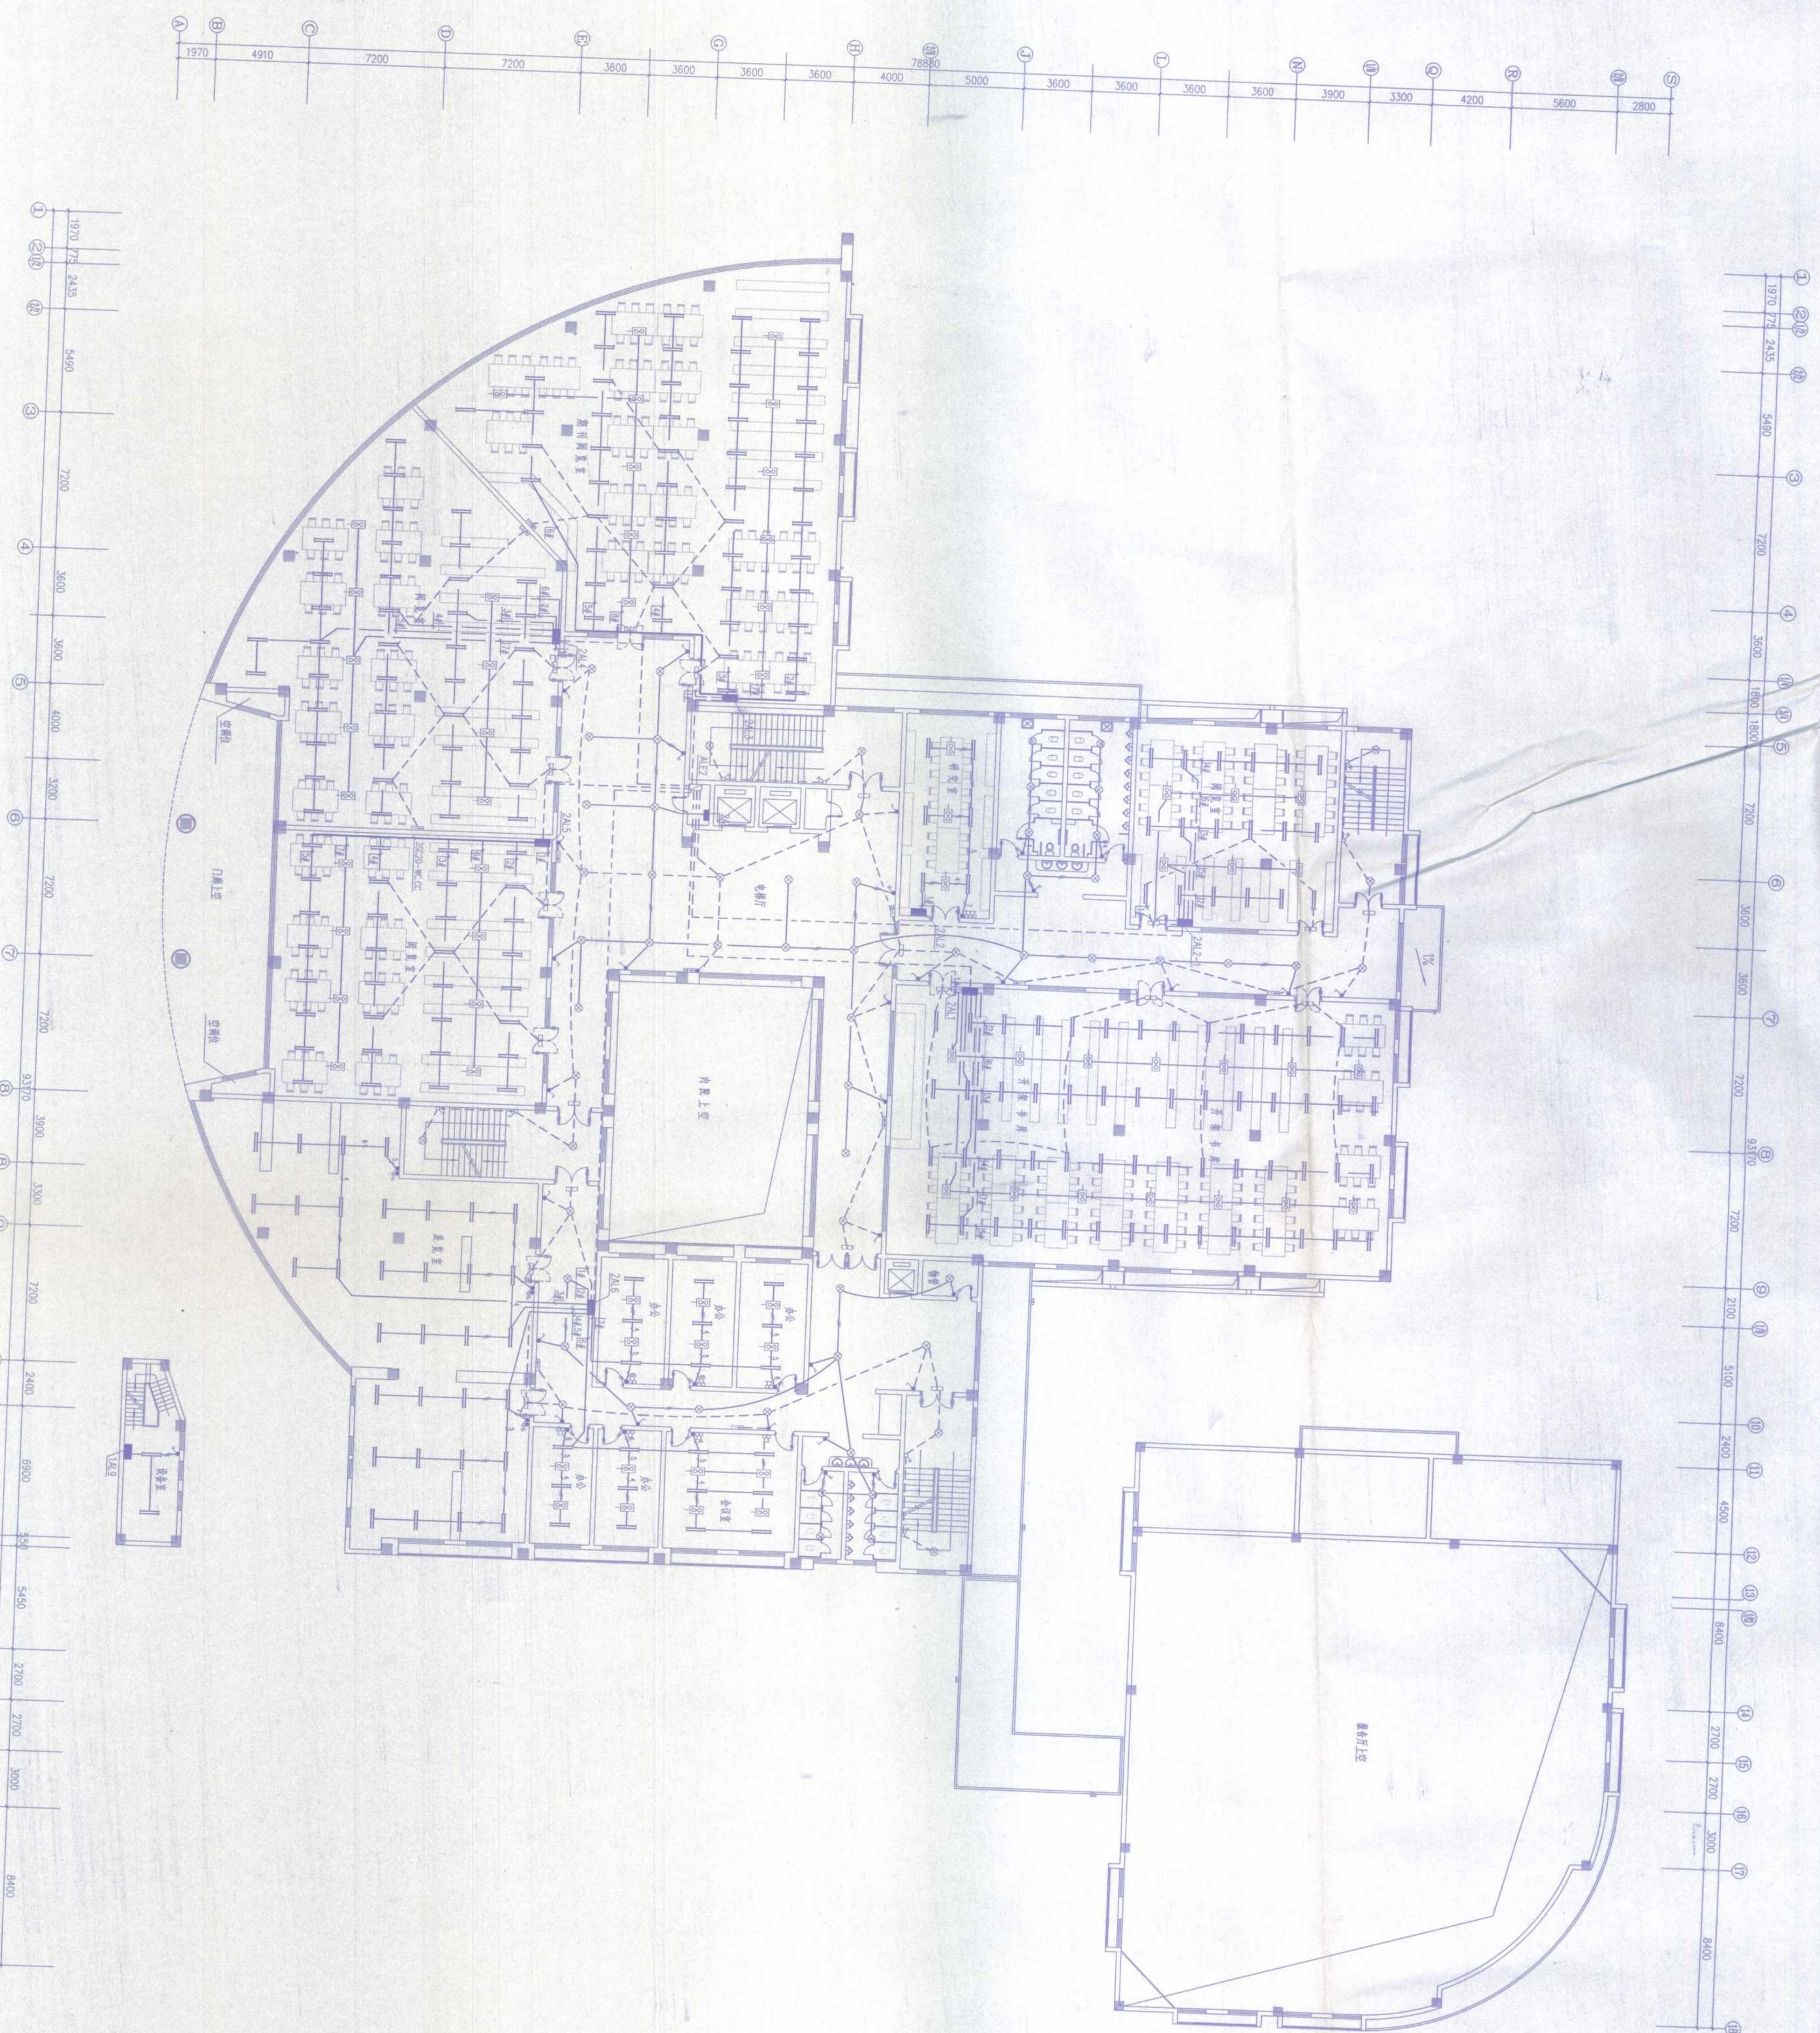

二层照明平面图 1:150

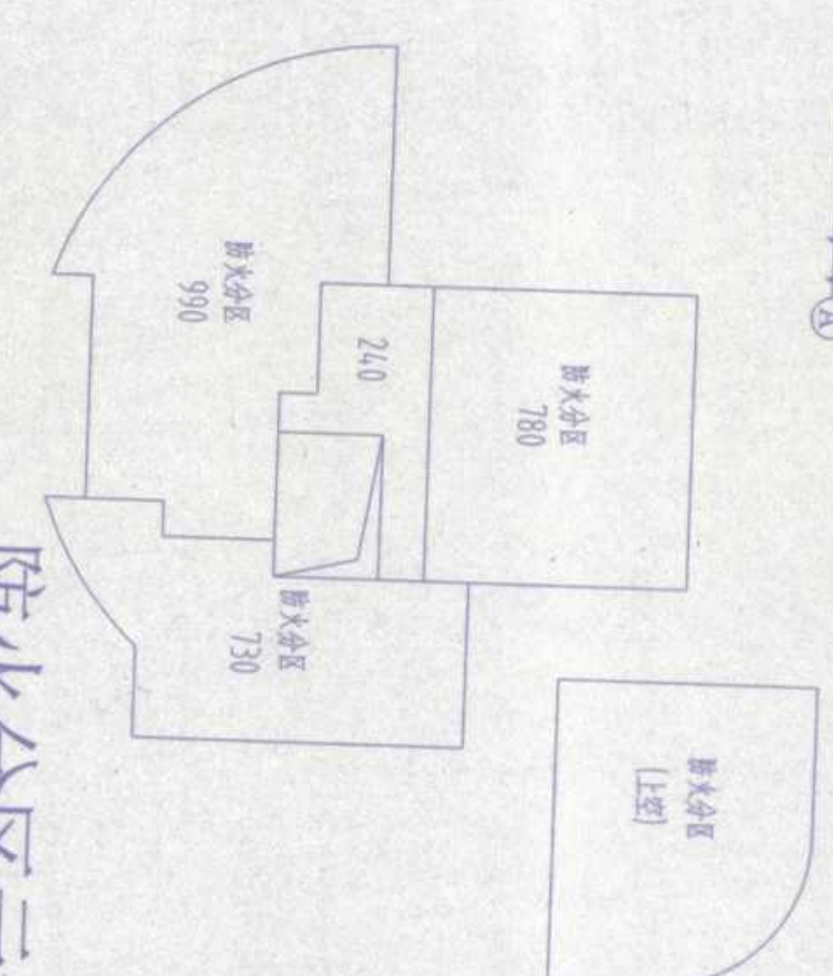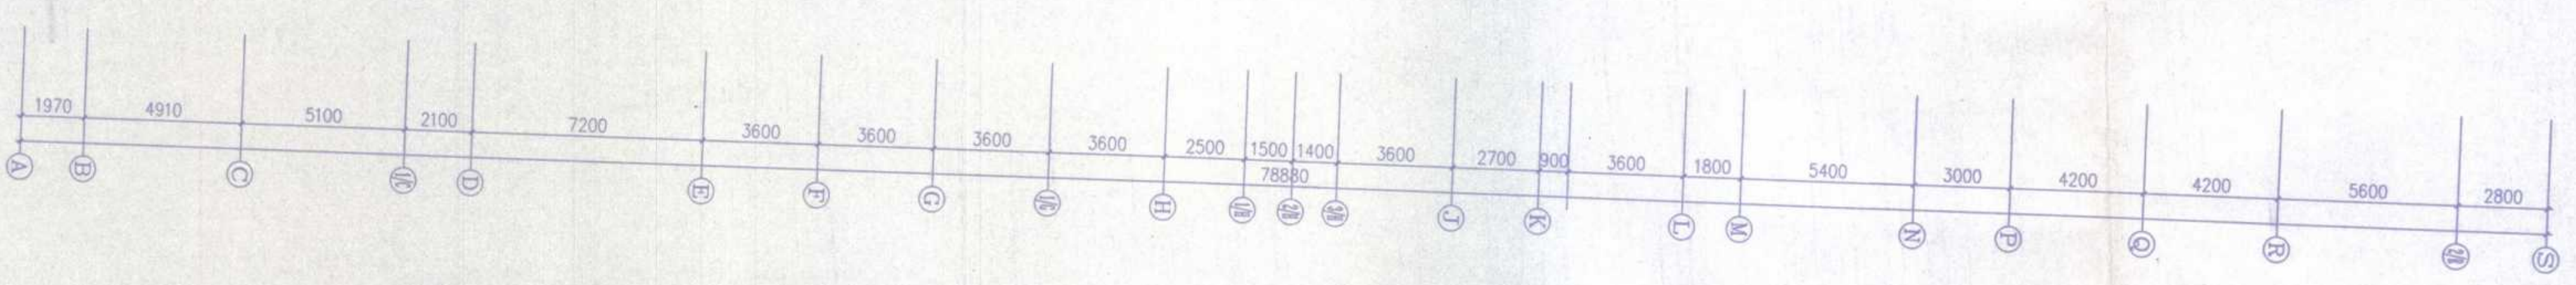

安徽建筑工业学院建筑设计研究院
THE ANHUI TECHNICAL DESIGN AND RESEARCH INSTITUTE
OF ANHUI ARCHITECTURAL ENGINEERING COLLEGE

证书编号: 110111—g

安庆职业技术学院

工程名称	
------	--

安庆职业学院新校区一期工程

子项	图文信息中心
----	--------




名称	数量	单位	备注
...	...	...	...

二层照明平面图


出图专用章

注册师章


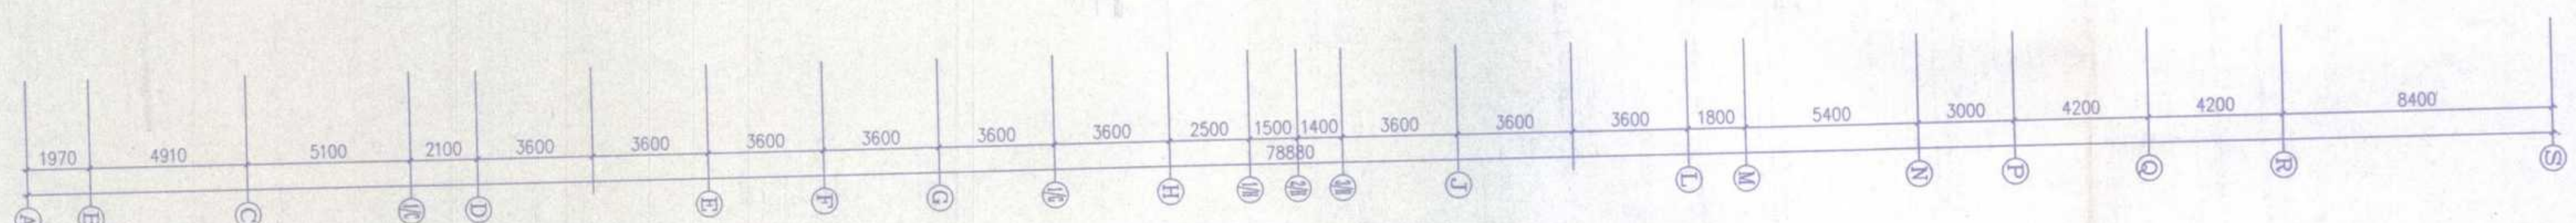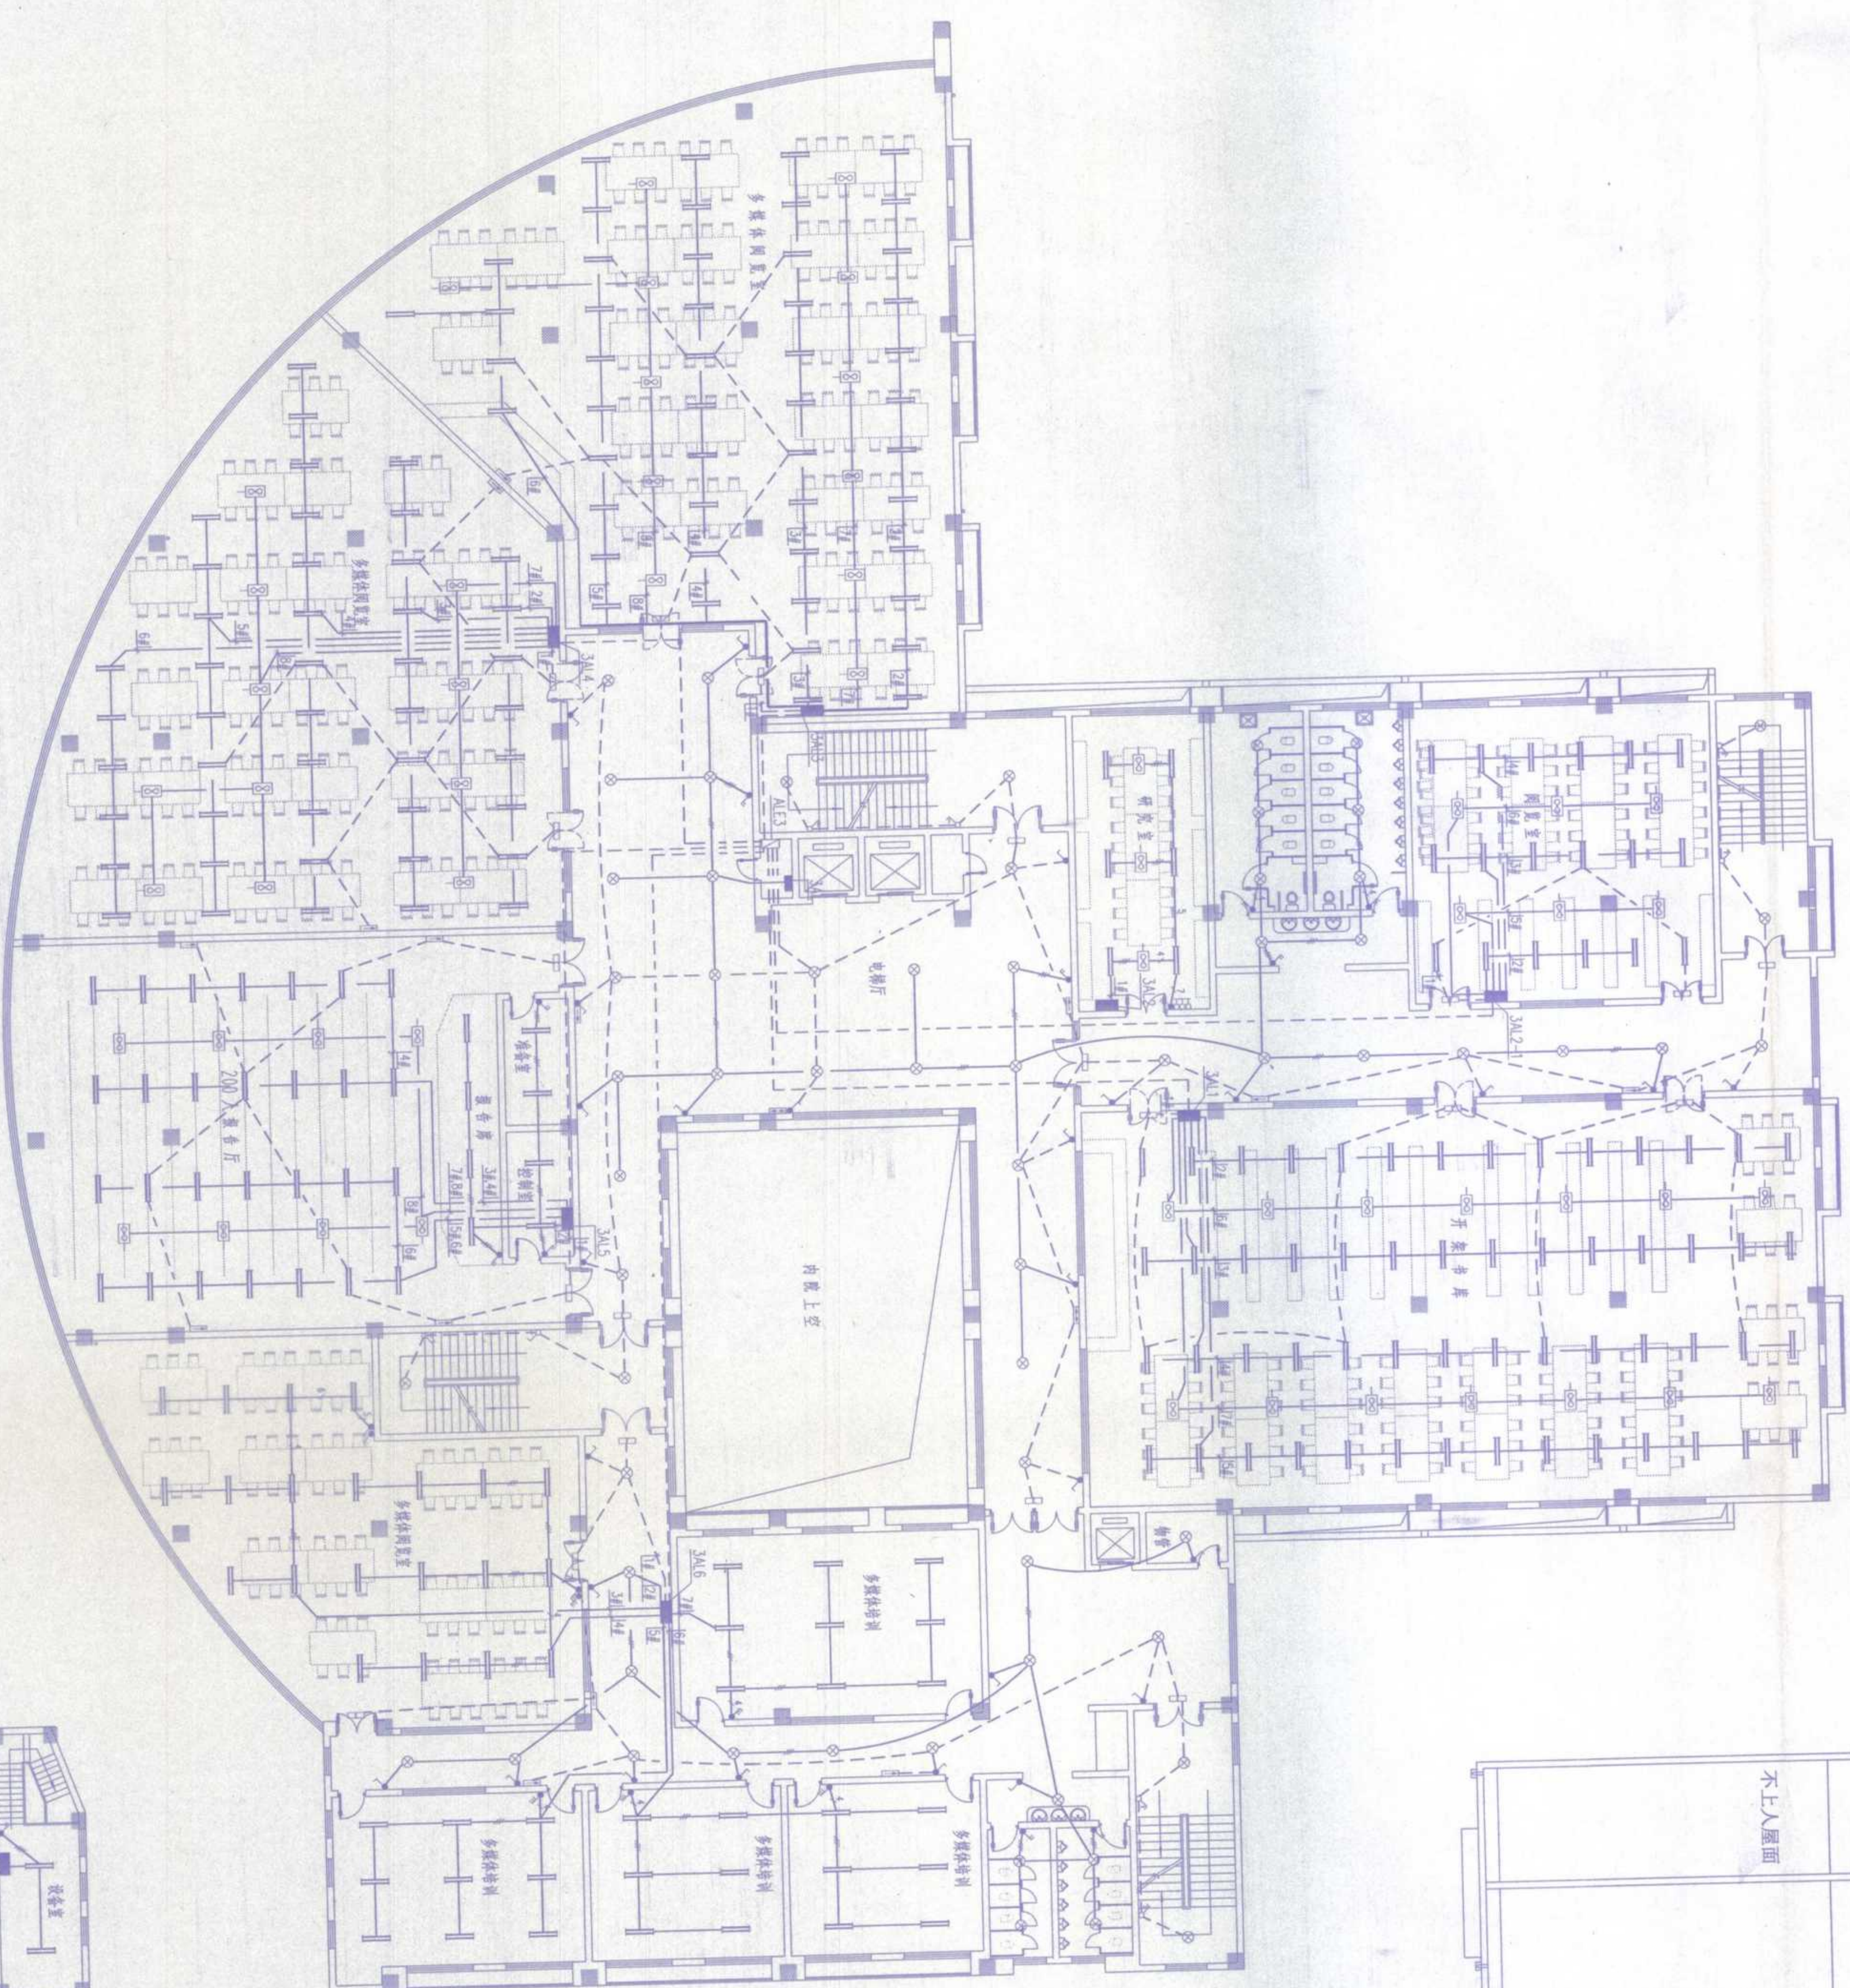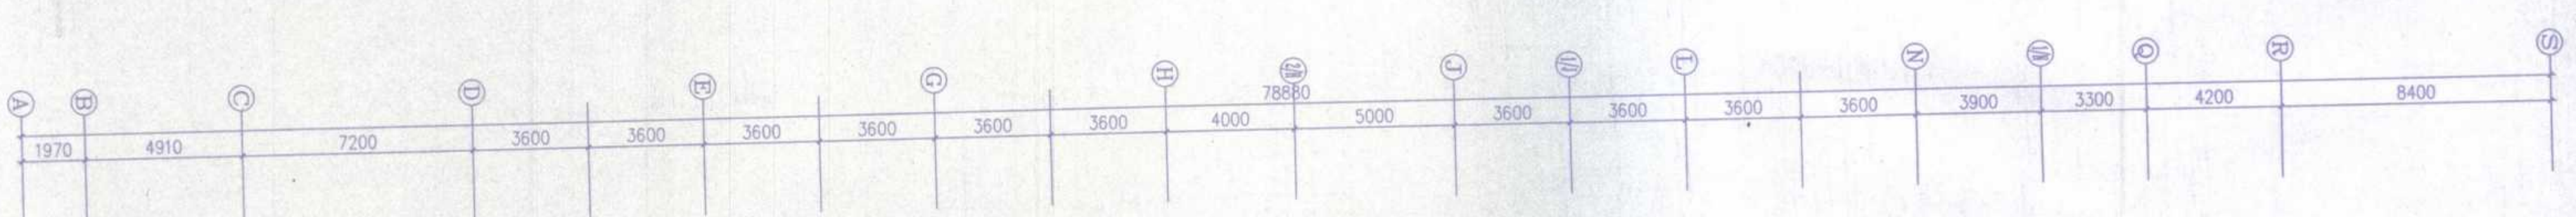

	竣工图专用章	(1)

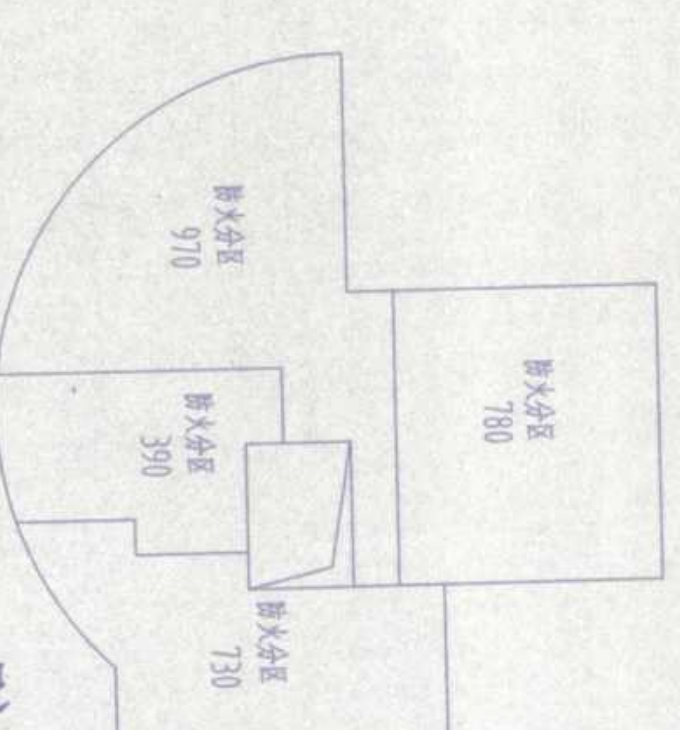

防火分区示意

工程勘察设计资质(出图)专用章
安徽建筑工业学院建筑设计研究院
工程设计甲级 证书编号: 110111-sj
安徽省建设厅监制
有效期至二〇〇六年十二月三十一日

安徽建筑工业学院建筑设计研究院
THE ARCHITECTURAL DESIGN AND RESEARCH INSTITUTE
OF ANHUI ARCHITECTURAL ENGINEERING COLLEGE

证书编号: 110111-s

安庆职业技术学院

安庆职业学院新校区一期工程

子项	图文信息中心
----	--------

三層照明平面圖


注册师章

类别	鉴定	签名	日期
甲	鉴定	林	
甲	鉴定	林	
工班主持人		林	
工班负责人		林	
校对人		林	
设计		林	
会签栏			
建筑		电气	
结构		暖通	
给排水		工艺	
工程编号			
图			
计算式或详图			

工程勘察资质证书(出图)专用章
安徽建筑工业学院建筑设计研究院
工程设计甲级 证书编号: J10111-SJ
安徽省建设厅监制
有效期至二〇〇六年十二月三十一日


安徽建筑工业学院建筑设计研究院
THE ANHUI ARCHITECTURAL DESIGN AND RESEARCH INSTITUTE
19 ANHUI ARCHITECTURAL DESIGNING INSTITUTE
注册单位
安徽职业技术学院
证书编号: 1103111-3

工程名称
安徽职业技术学院新校区一期工程
子项
图文信息中心

图纸名称
五层照明平面图
比例 1:150

注册师章


类别	姓名	日期

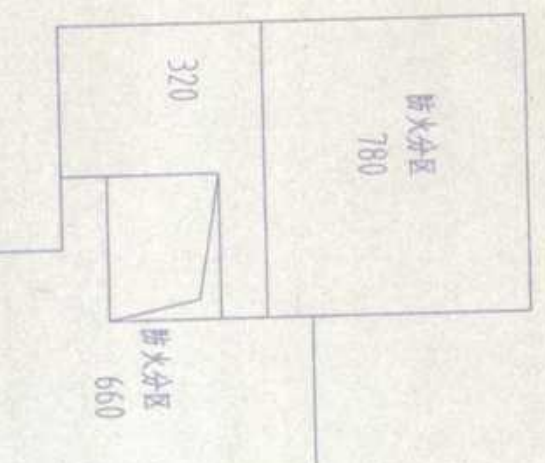

防火分区示意

竣工图专用章
安徽职业技术学院
竣工图章
竣工日期
竣工编号
竣工人

五层照明平面图 1:150

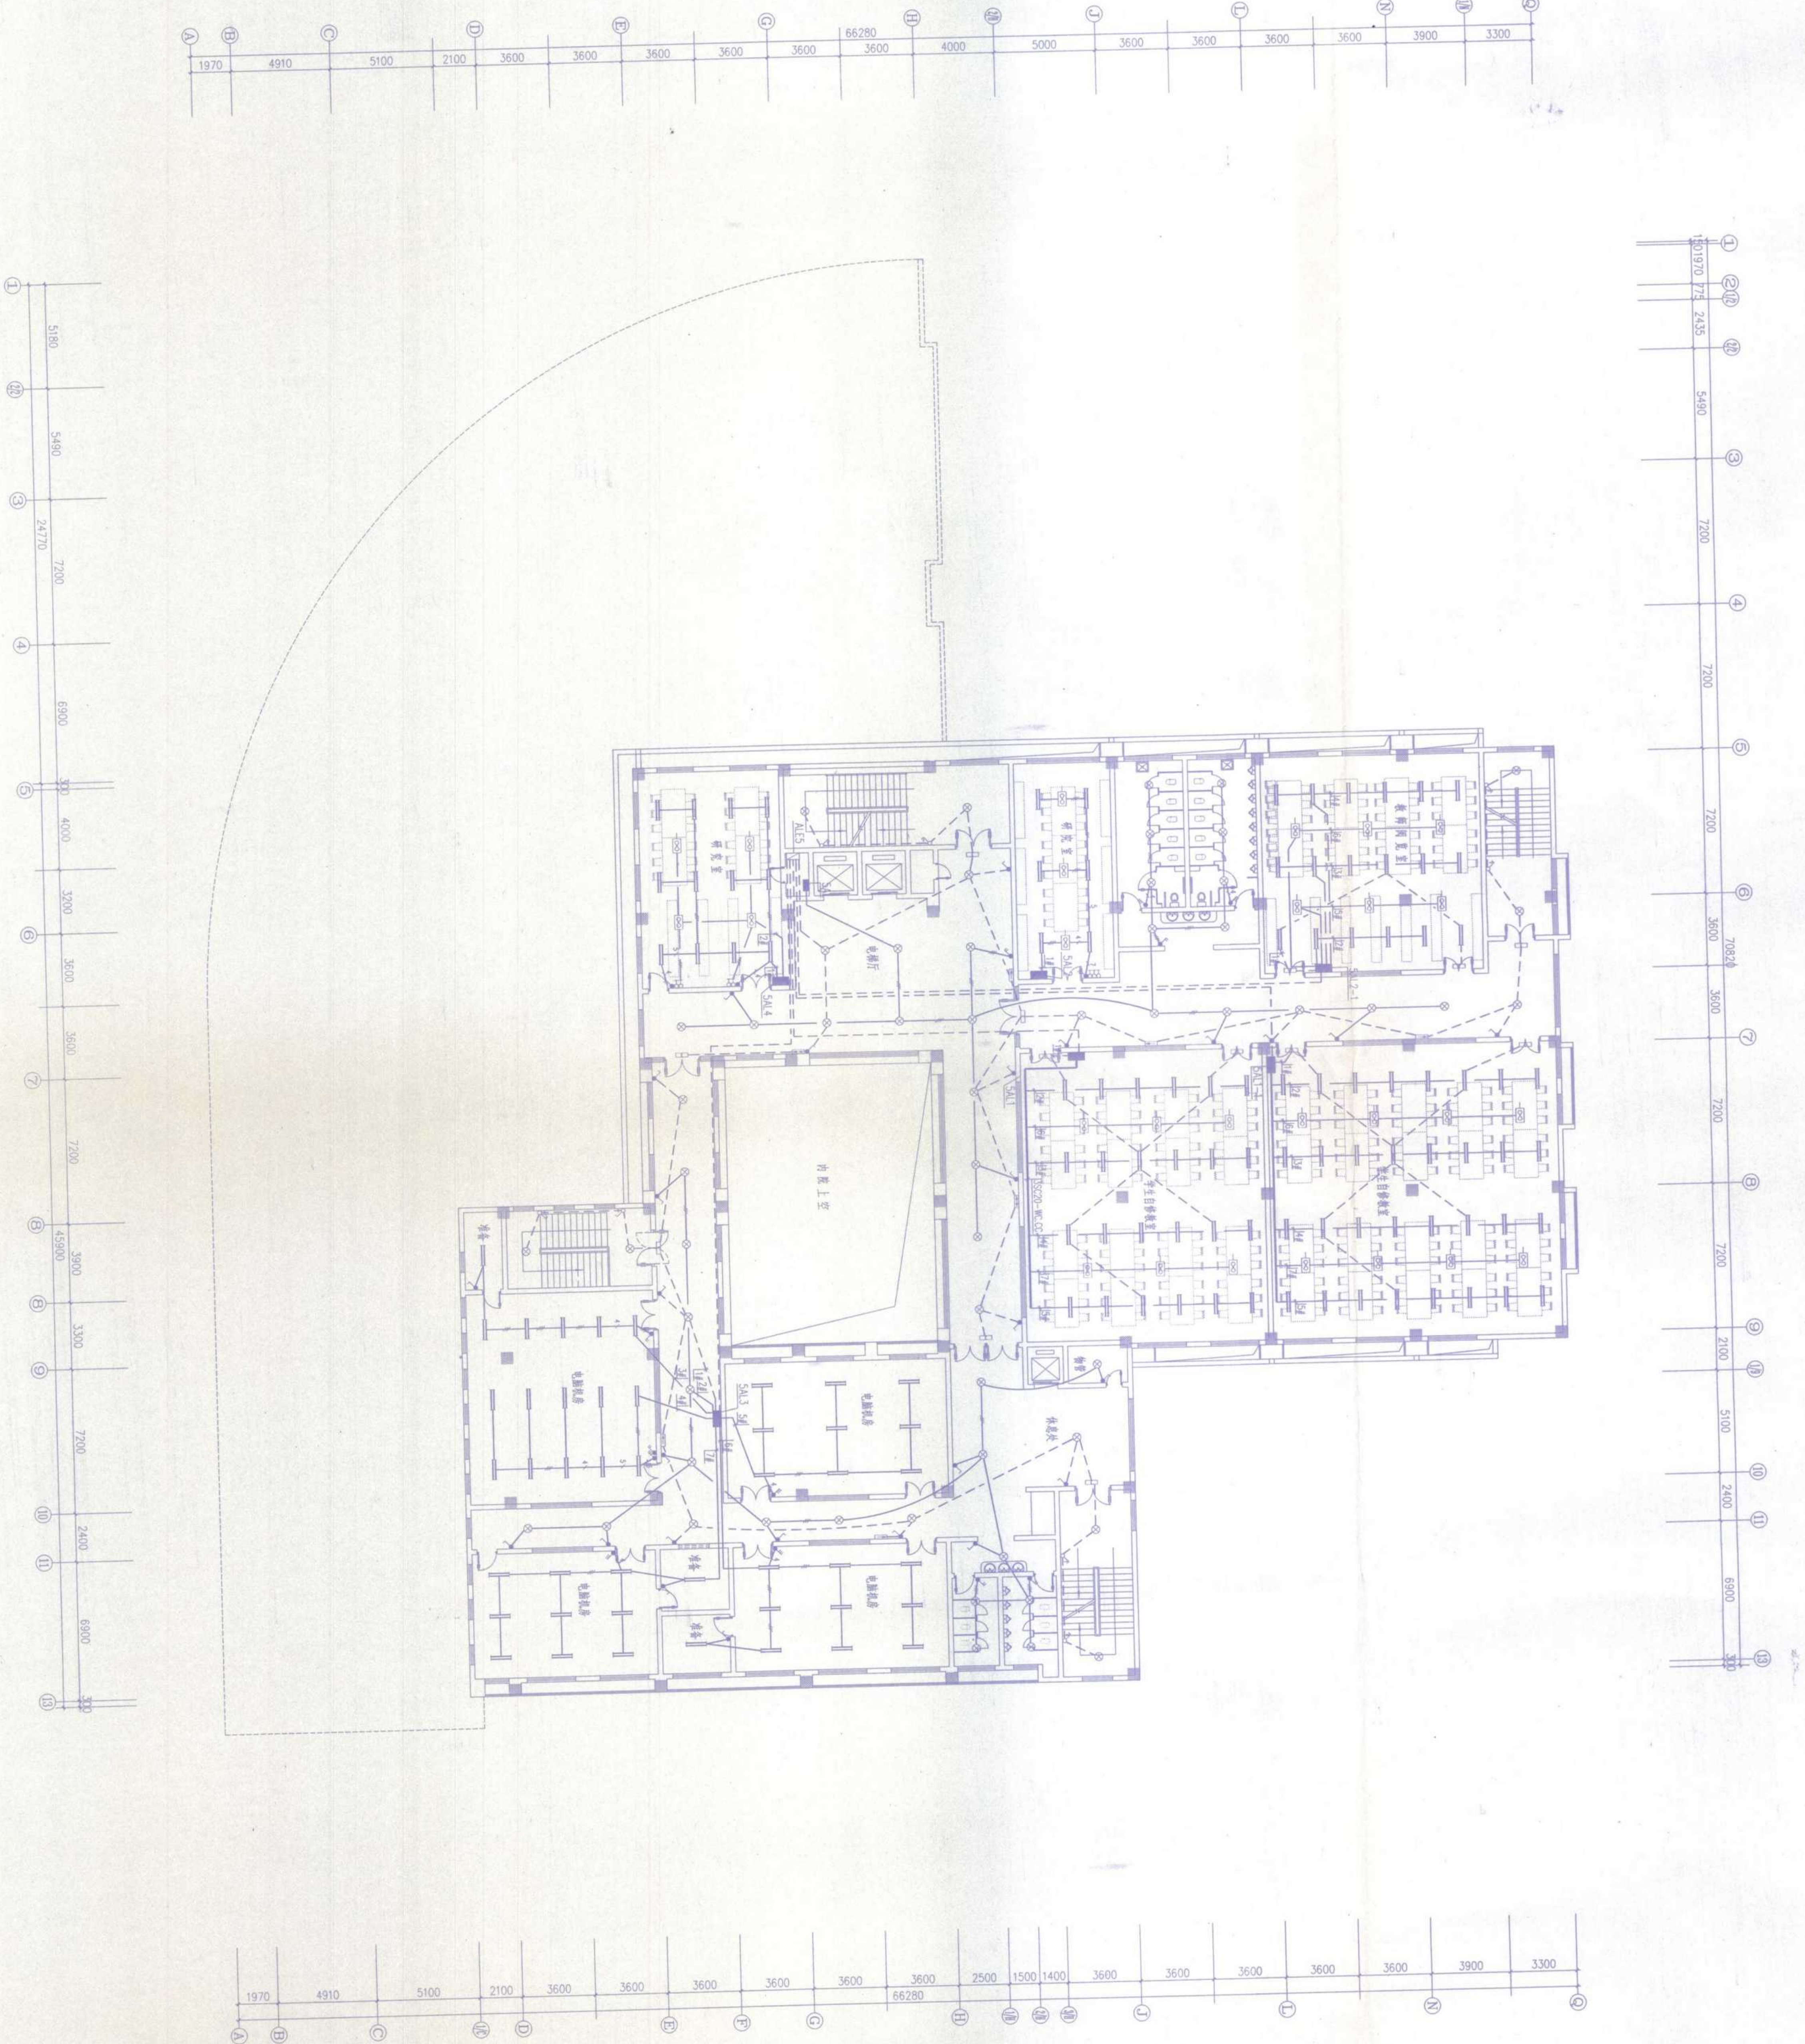

备注

工程勘察资质证书(出图)专用章
安徽建筑设计研究院
工程勘察资质证书编号: 110111-51
安徽省建设厅监制
有效期至二〇〇六年十二月三十一日

安徽建筑工业学校建筑设计分院
ANHUI ARCHITECTURAL DESIGN INSTITUTE
OF ANHUI ARCHITECTURAL DESIGN INSTITUTE
安徽省建设厅 110111-51

建设单位
安庆职业技术学院

工程名称

安庆职业技术学院新校区一期工程

子项

图文信息中心


图纸名称

六层照明平面图

出图专用章

比例 1:150

注册师章

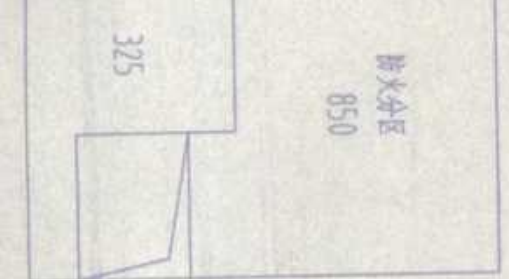




防火分区示意

竣工图专用章





六层照明平面图 1:150

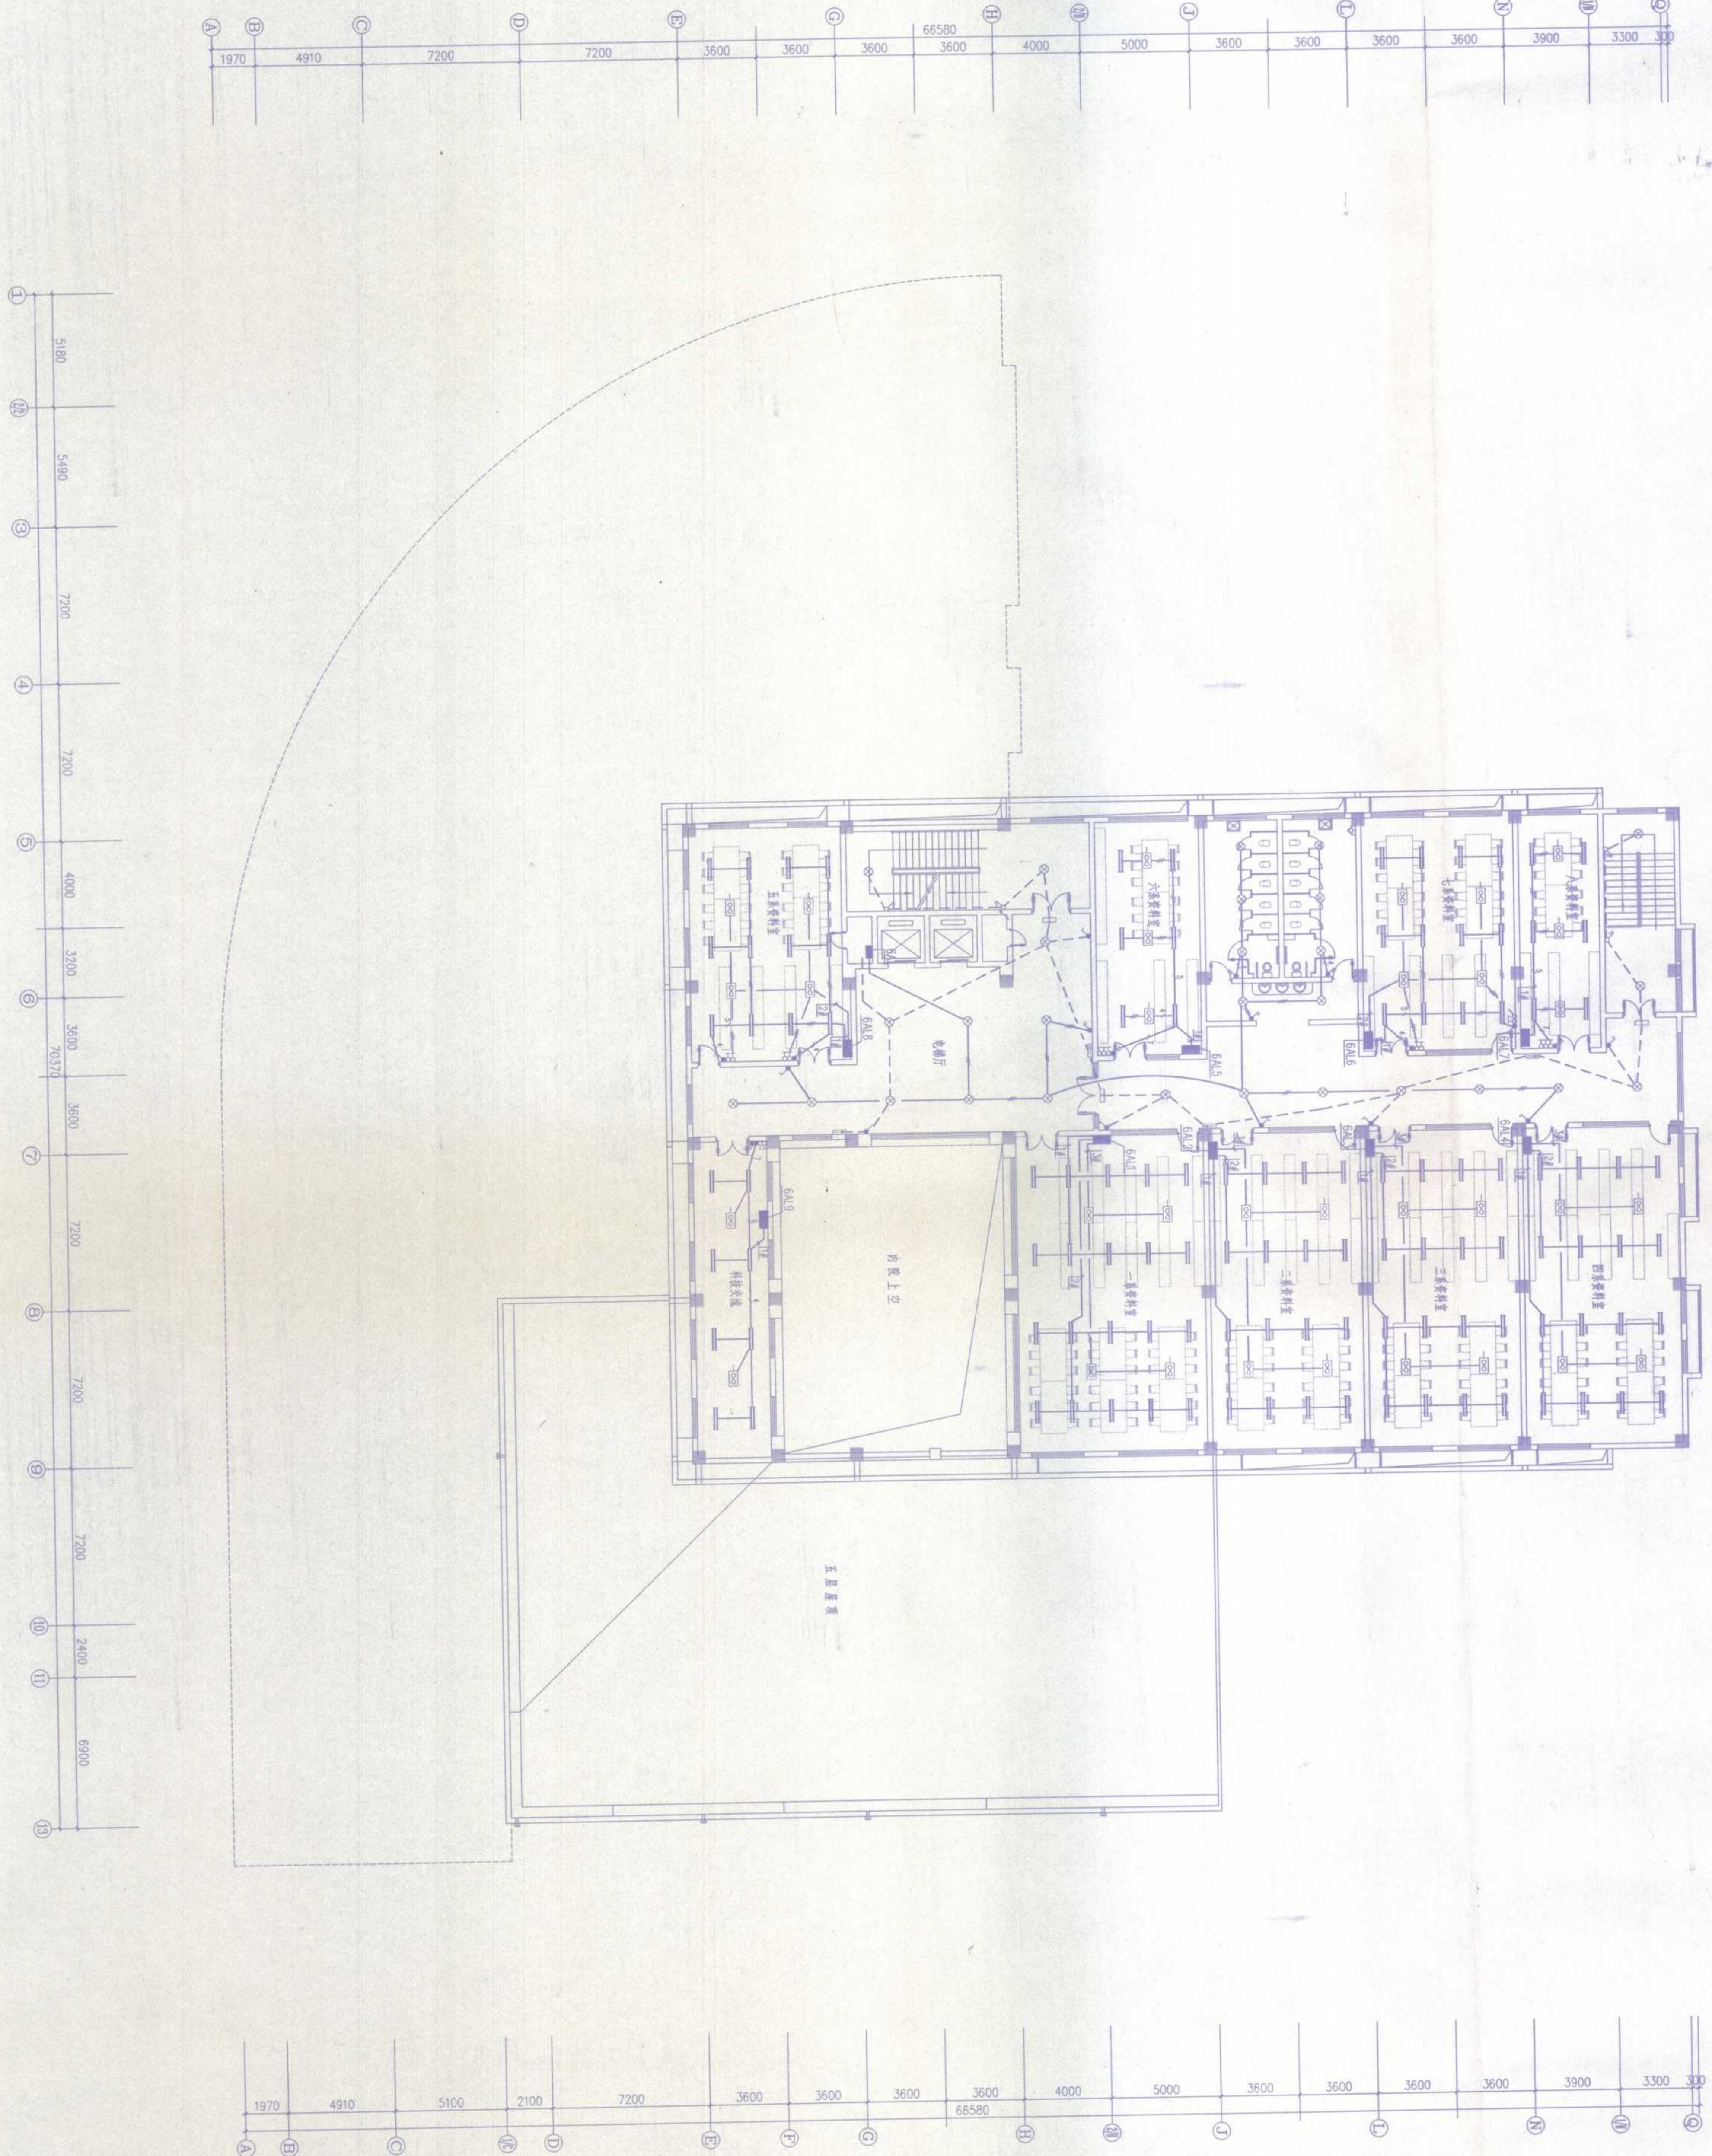


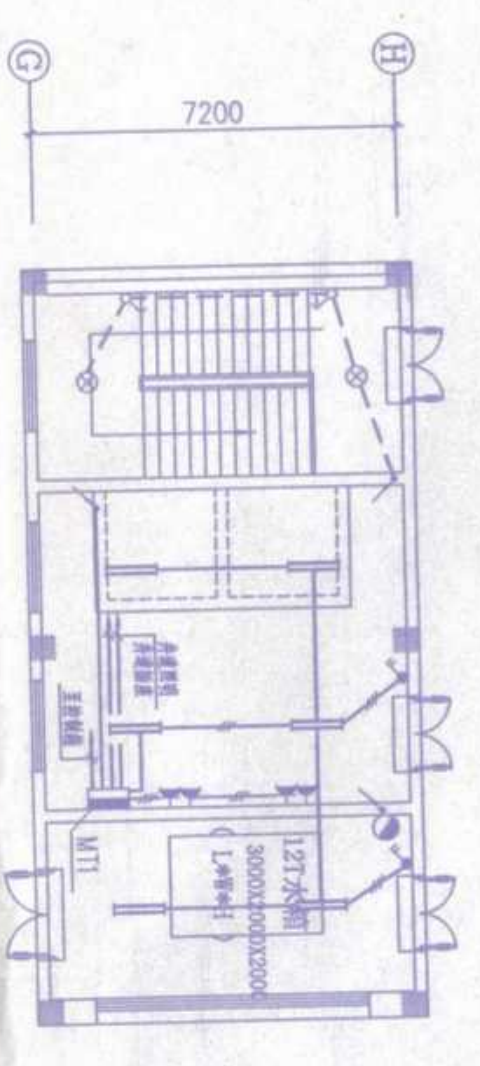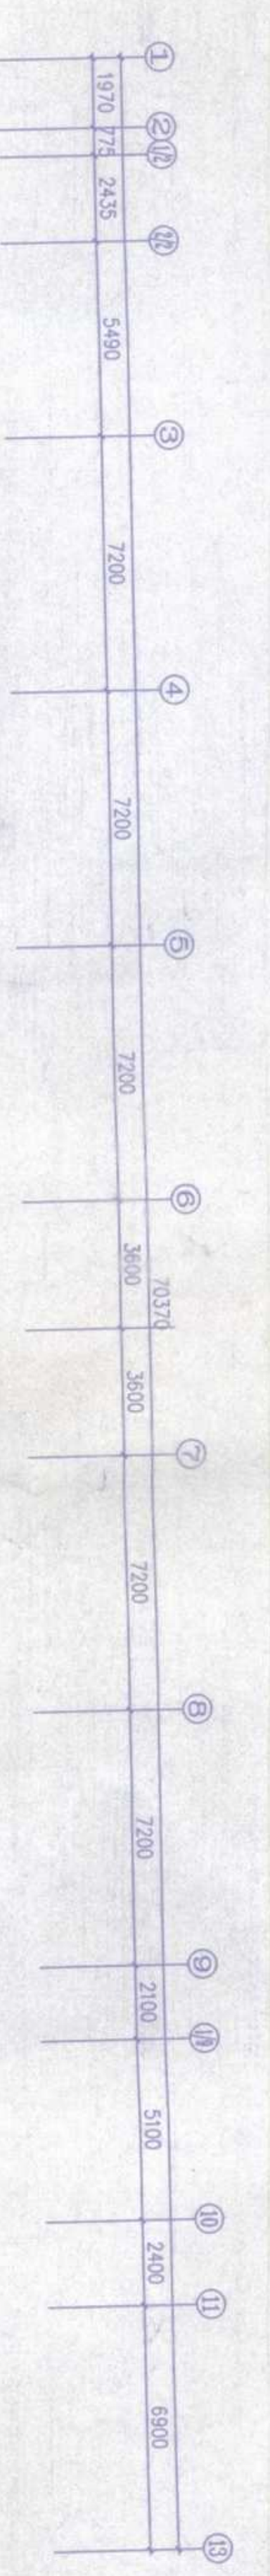

机房照明平面图 1:150

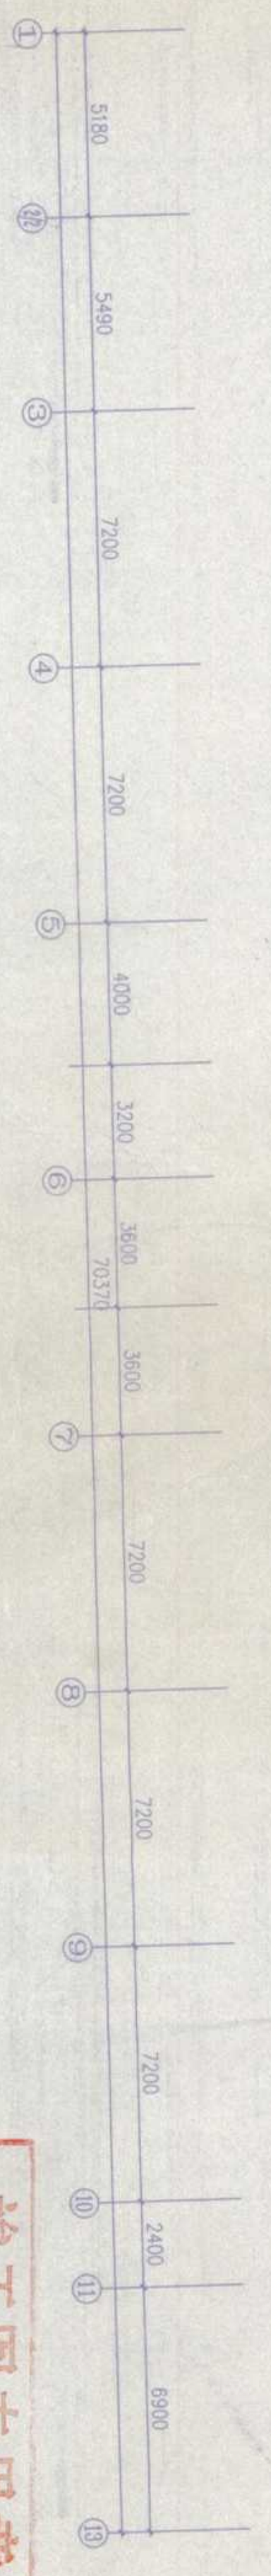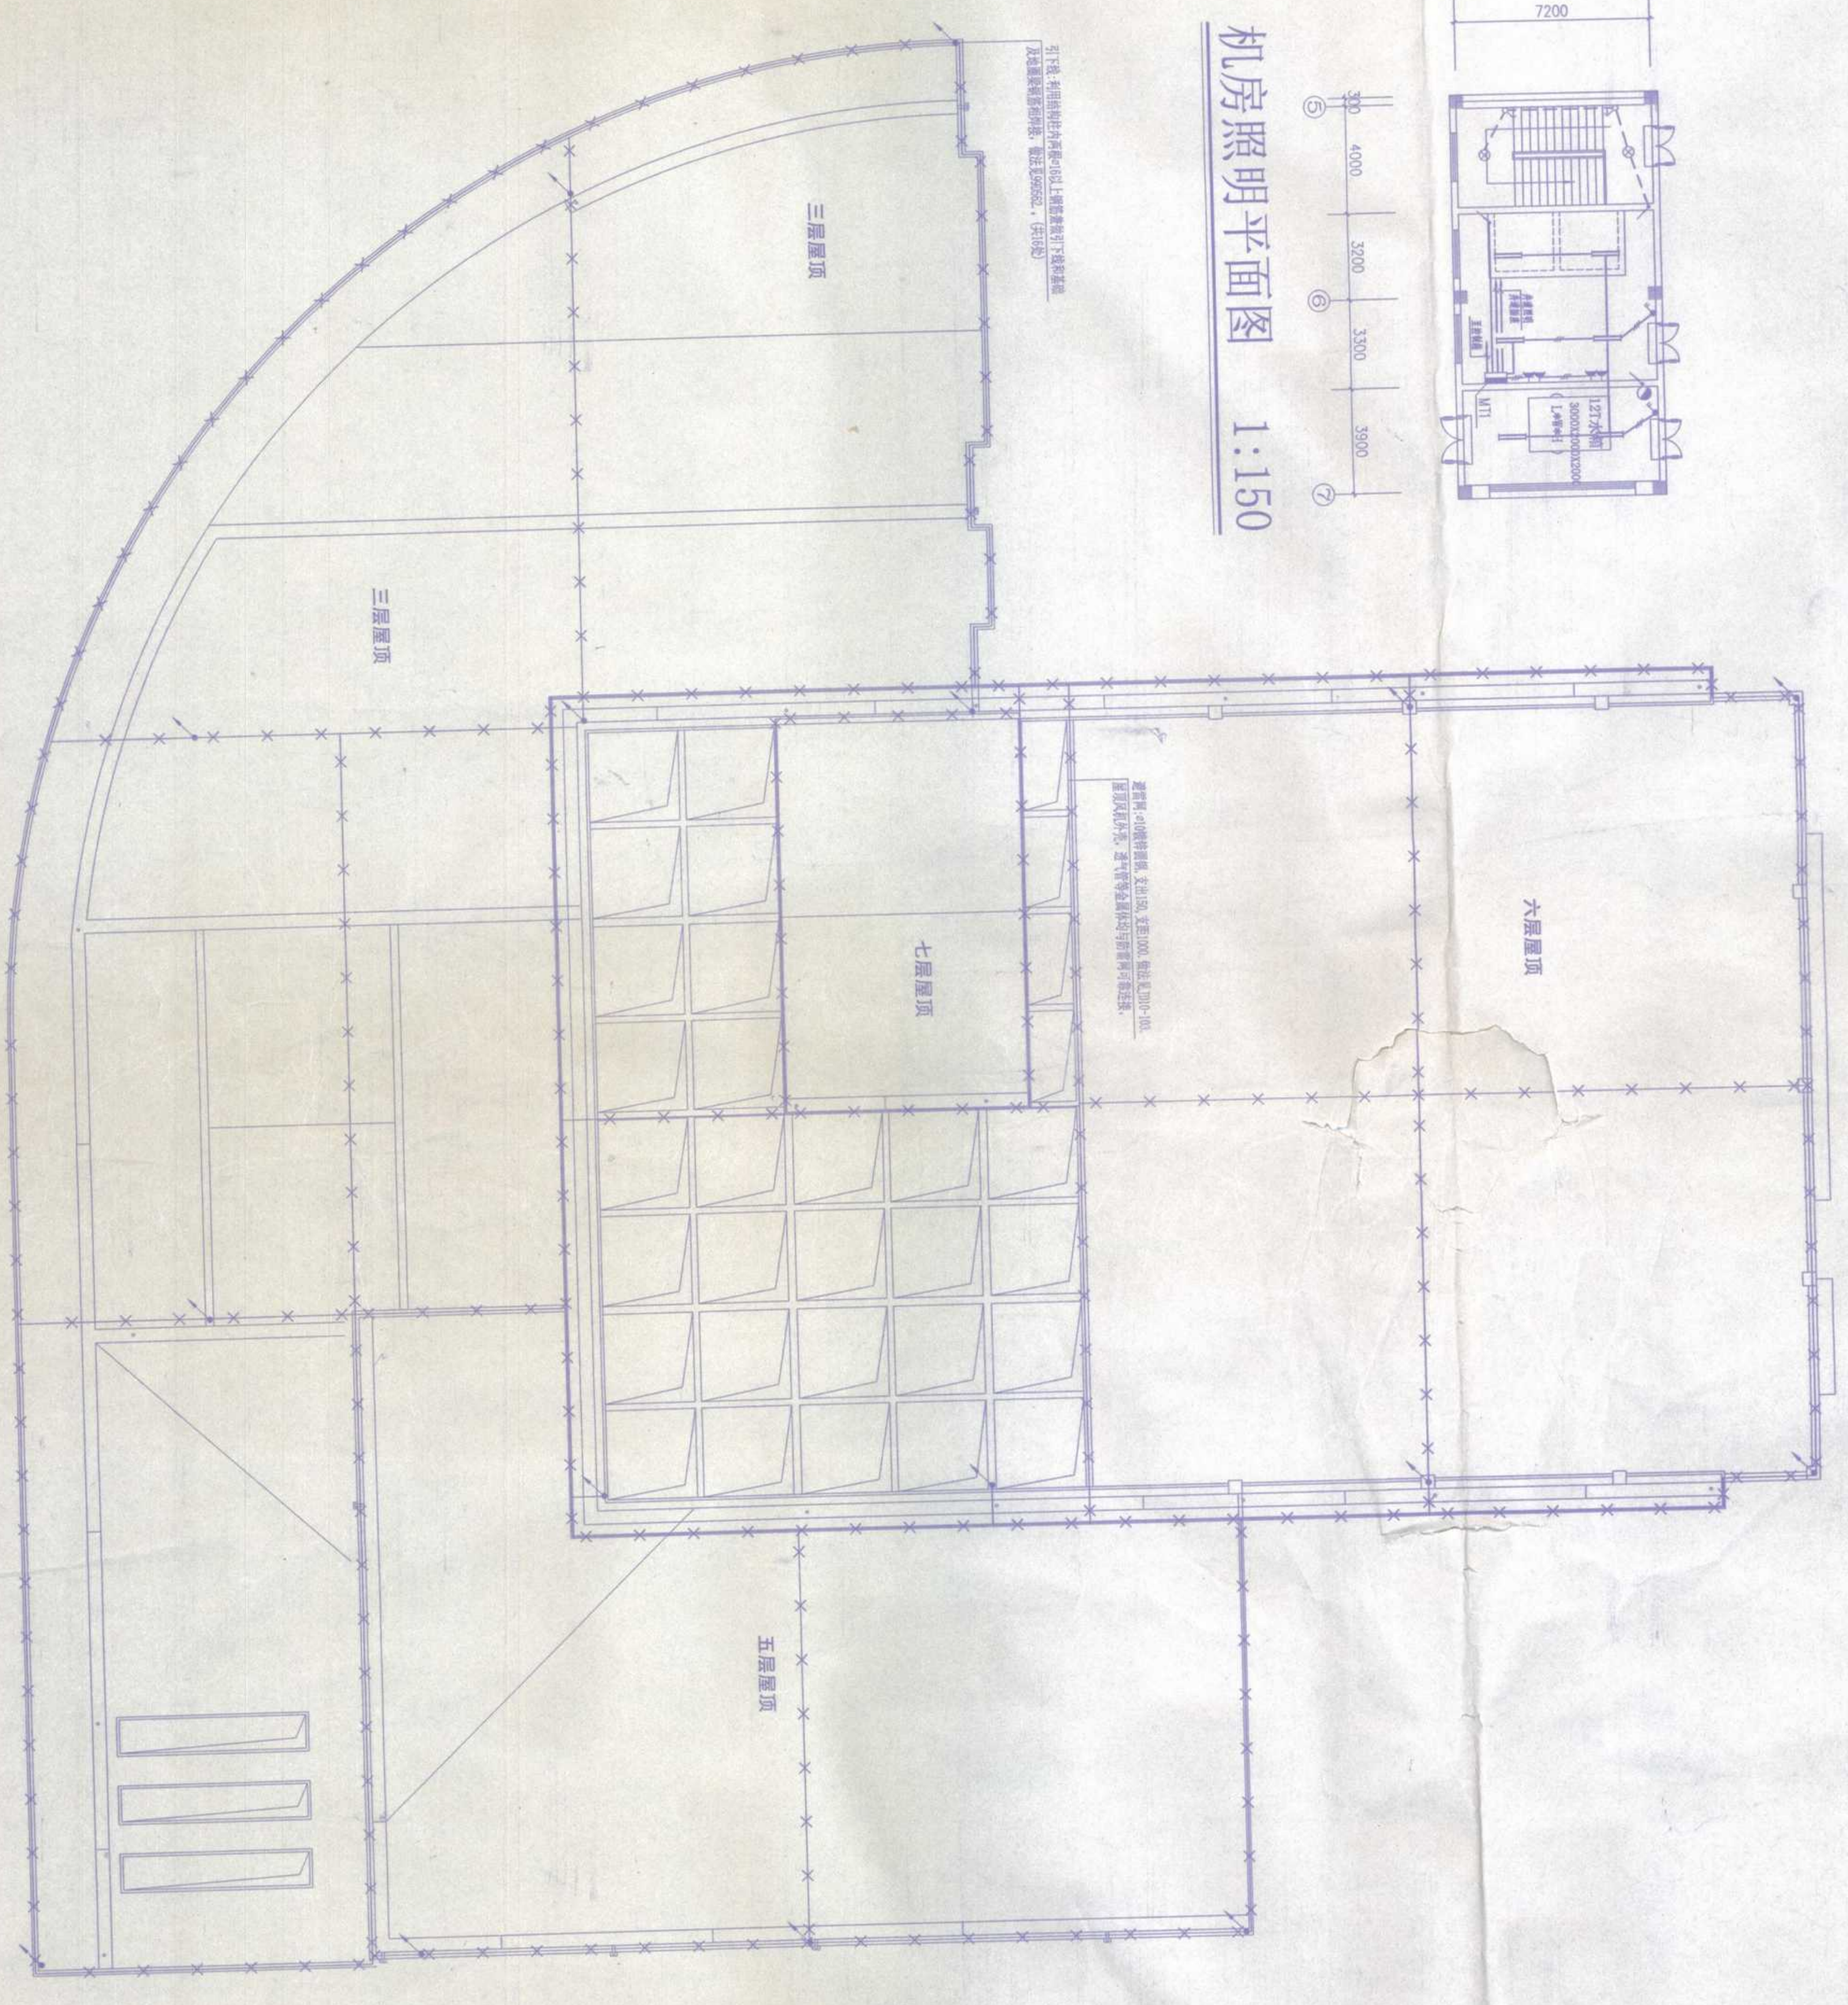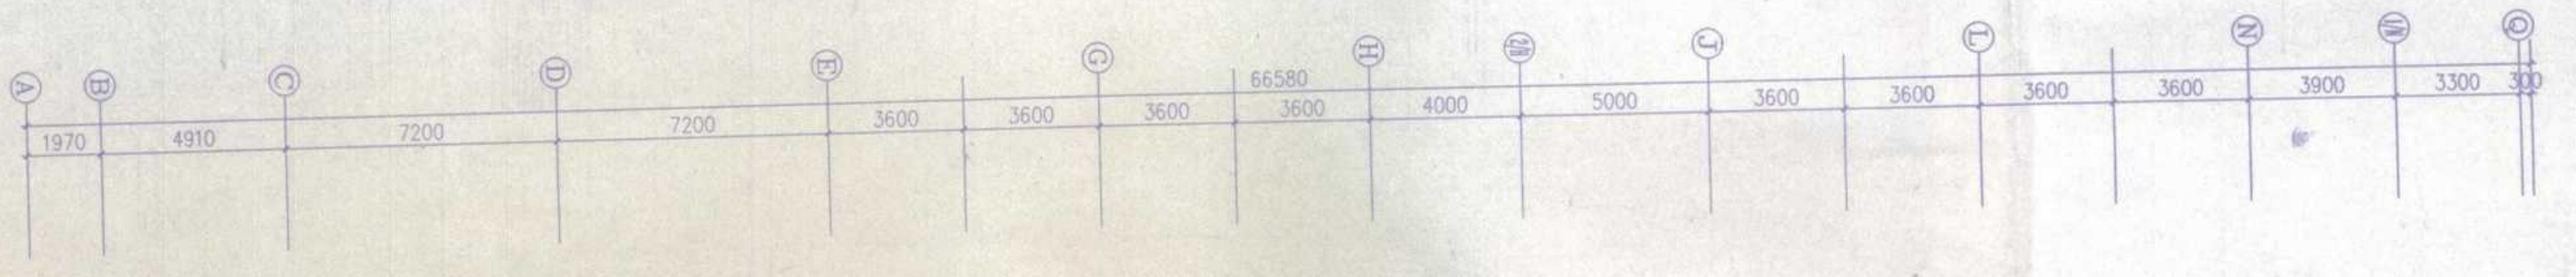

屋顶防雷平面图 1:150

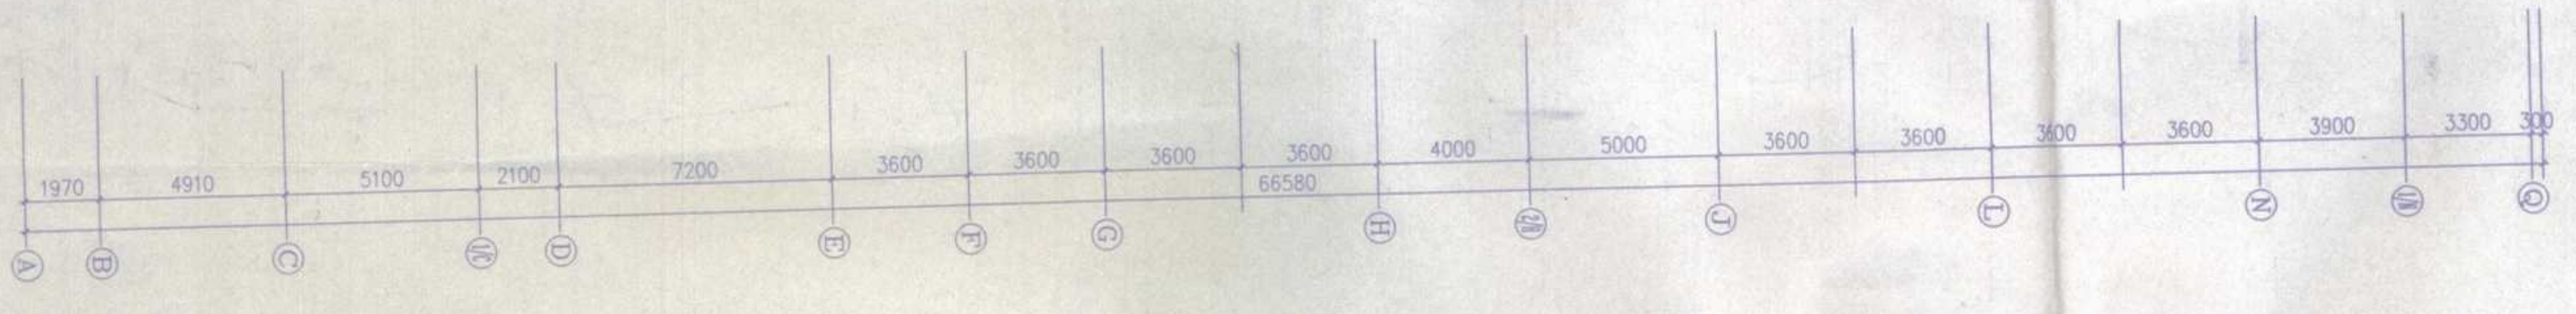

防火分区示意

安徽建筑工业学院建筑设计研究院 ANHUI ARCHITECTURAL DESIGN AND RESEARCH INSTITUTE OF ANHUI ARCHITECTURAL DESIGNING INSTITUTE	
建设单位 安庆职业技术学院	工程名称 安庆职业技术学院新校区一期工程
子项 图文信息中心	图纸名称 机房照明平面图 屋顶防雷平面图 比例 1:150
注册师章	
出图专用章	
审核 日期	审核 日期
设计 日期	设计 日期
制图 日期	制图 日期
电 话	电 话
图 号	图 号
计算书编号	计算书编号

